




MOT NORR

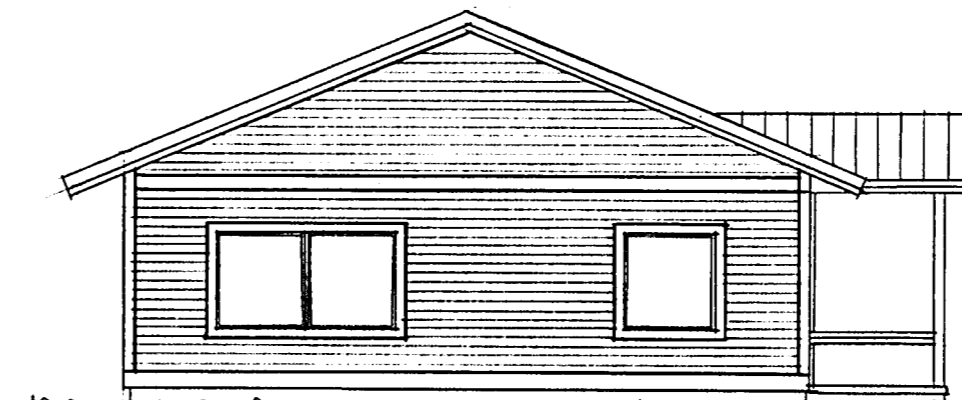


MOT VÄSTER

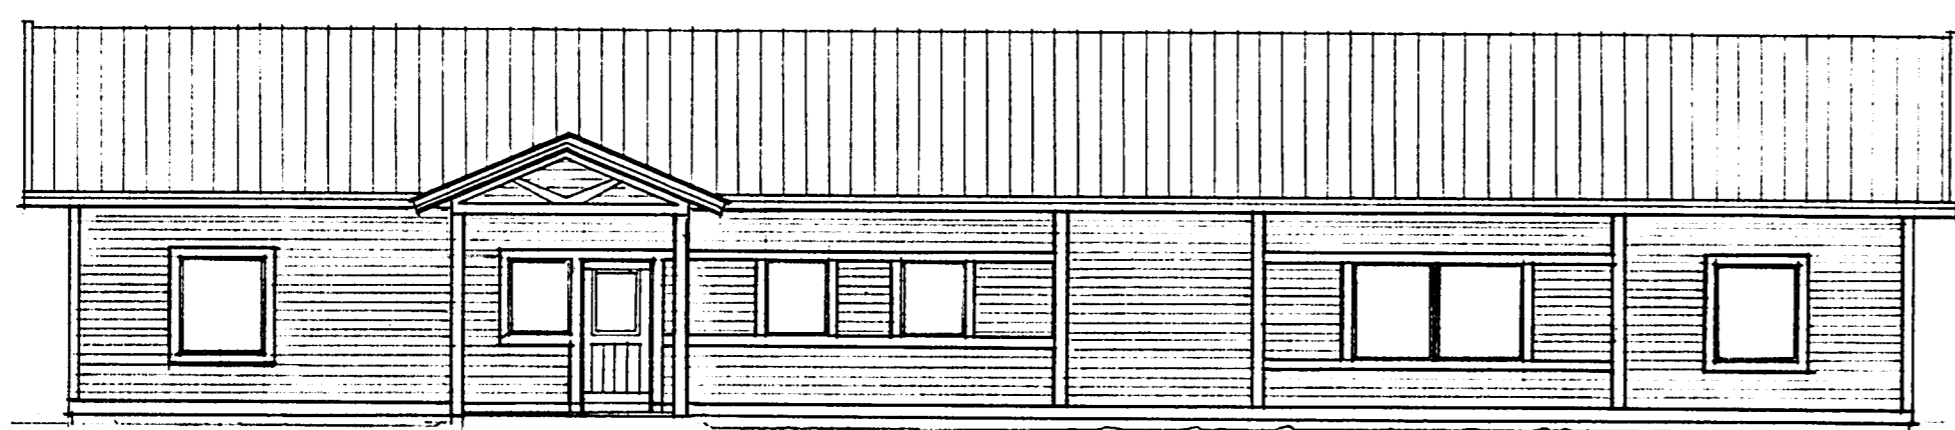

MOT SÖDER

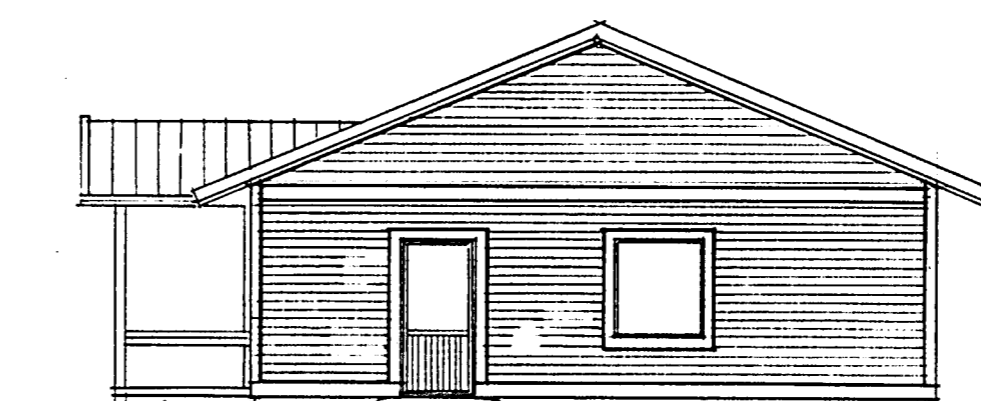


MOT ÖSTER

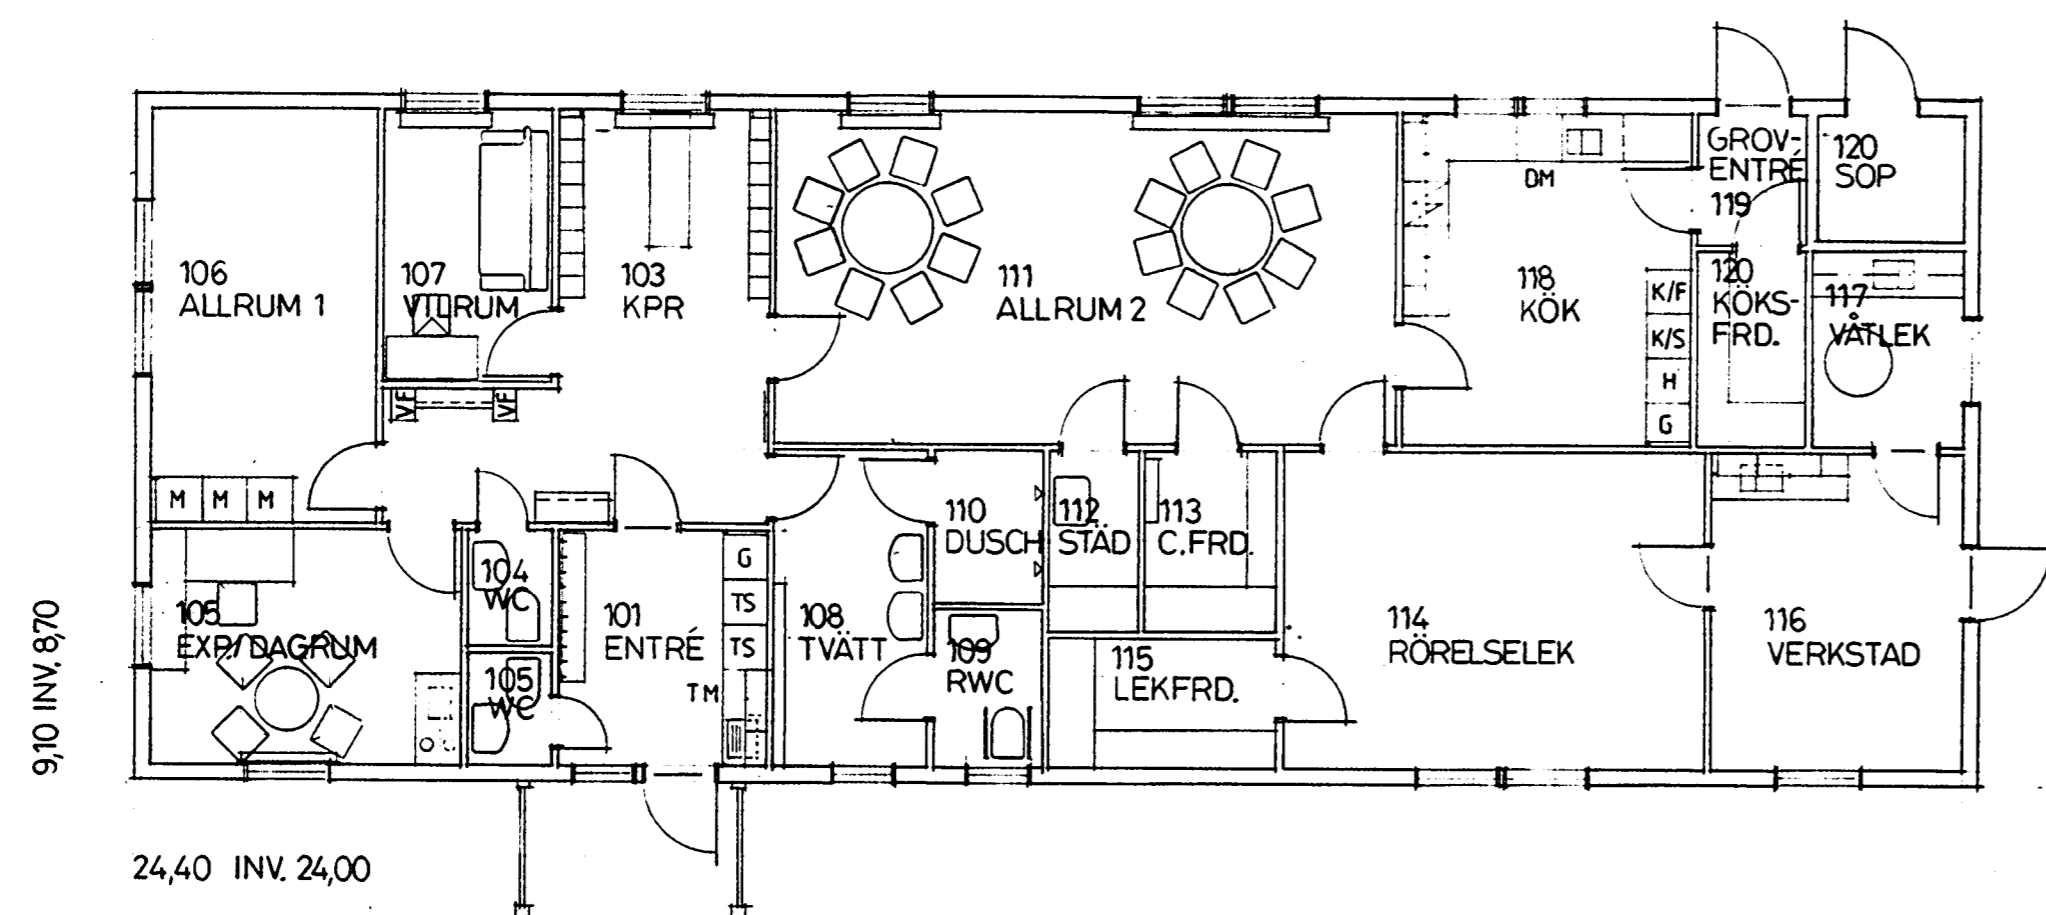


PLAN

DAGHEM FÖR 15 BARN
BRUKSAREA: 209 m²

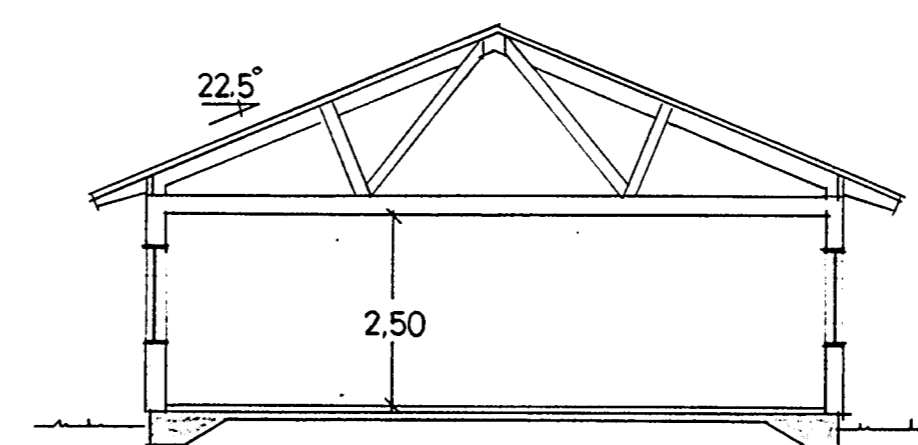

SEKTION

RELATIONSRITNING 1982-09-20

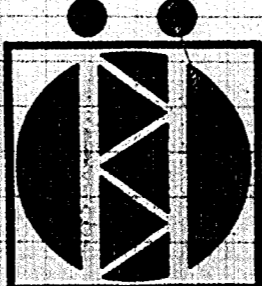 <p>Bröderna Öhmans Byggnads AB</p>	<p>lennar konsult ab HANTVERKSHUSET • 827 00 LJUSDAL • 0651105 20</p>		<p>ÖVERMON 1:72, SVEG HUSTYP J DAGHEM</p>	
	<p>SKALA 1:100</p>	<p>ARBETSHUMMER 967</p>	<p>RITNINGNUMMER B 3:10</p>	<p>REVIDERINGEN AVSER</p>