



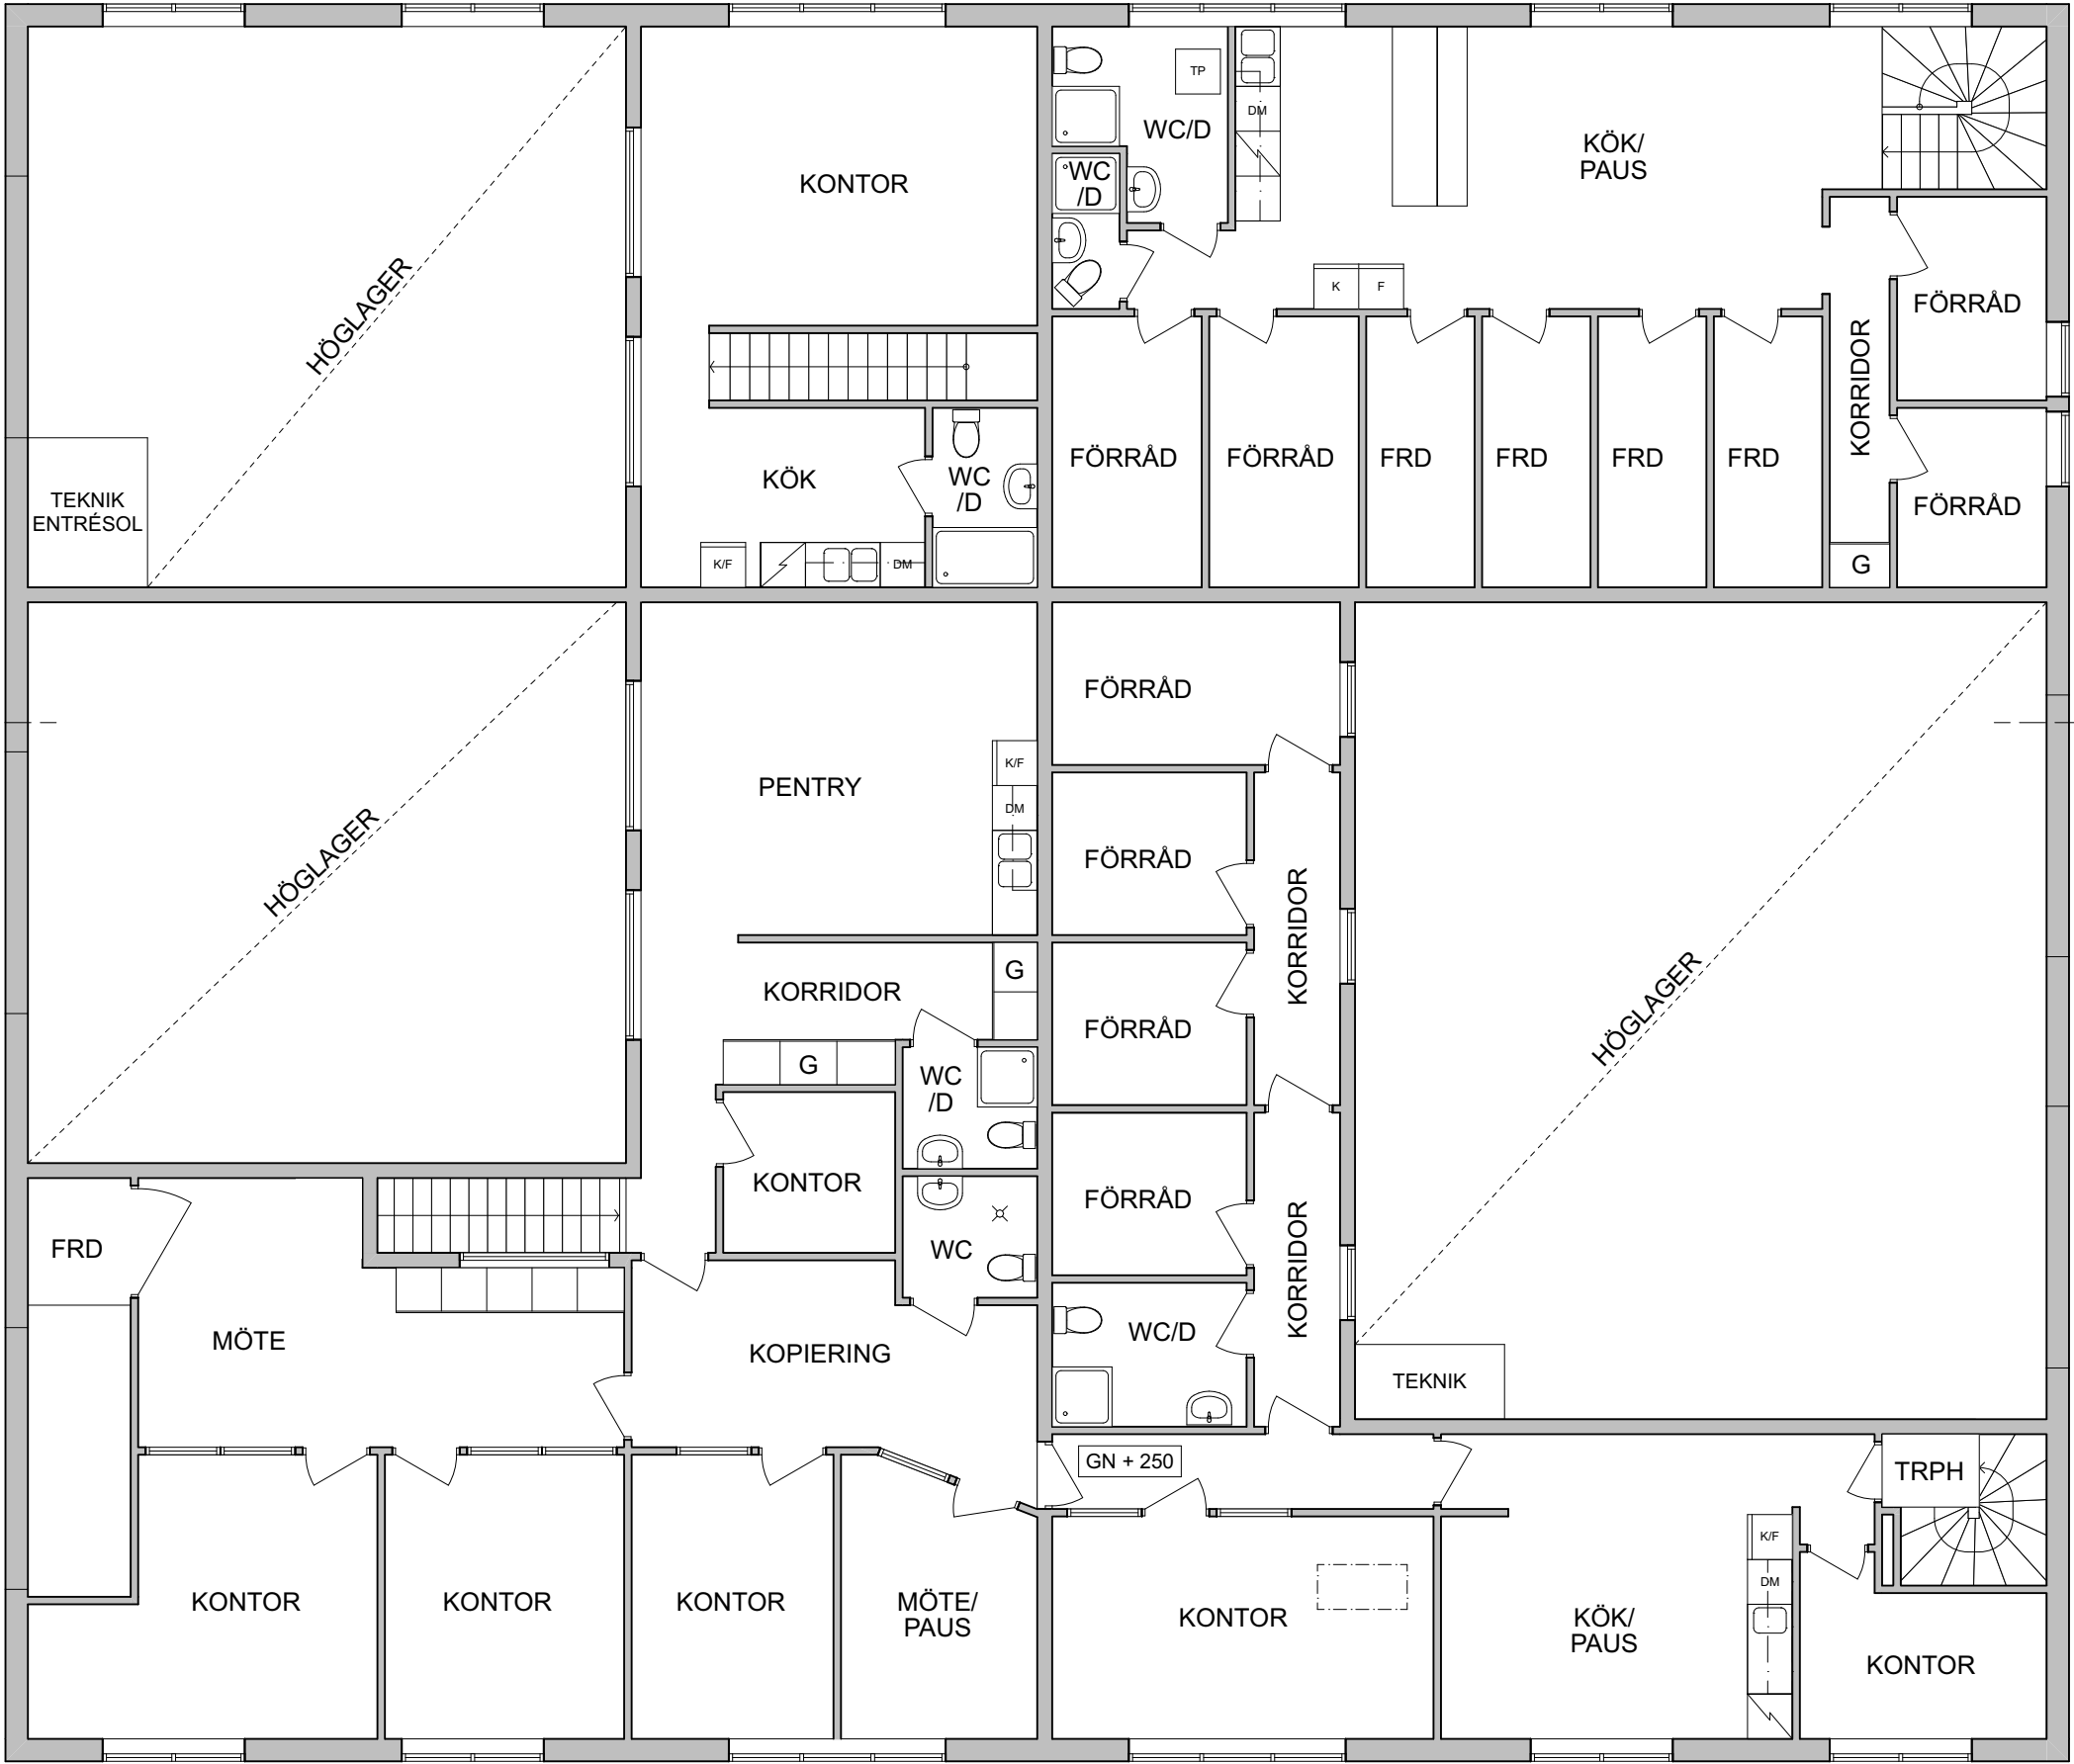

PLAN 1TR

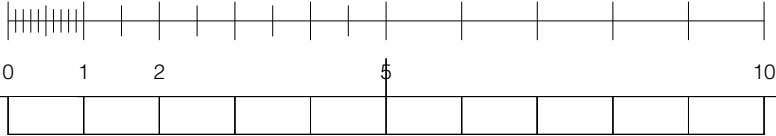

BET	ANT	ÄNDRINGEN AVSER	DATUM	SIGN
RELATIONSHANDLING				
KAZANTZIDOU / MITRA ARKITEKTER www.kamiark.se				
UPPDRAG NR	RITAD AV		HANDLÄGGARE	
	-		-	
DATUM	ANSVARIG			
2022.06.09	MARIA-THERÈSE KAZANTZIDOU			
LYFTKRANEN 2 & 6 SPEDITIONSVÄGEN 43, SKOGÅS PLAN 1TR				
SKALA	(A1) (A3)	NUMMER		BET
1:100	(A3)	A-40-1-1003		