




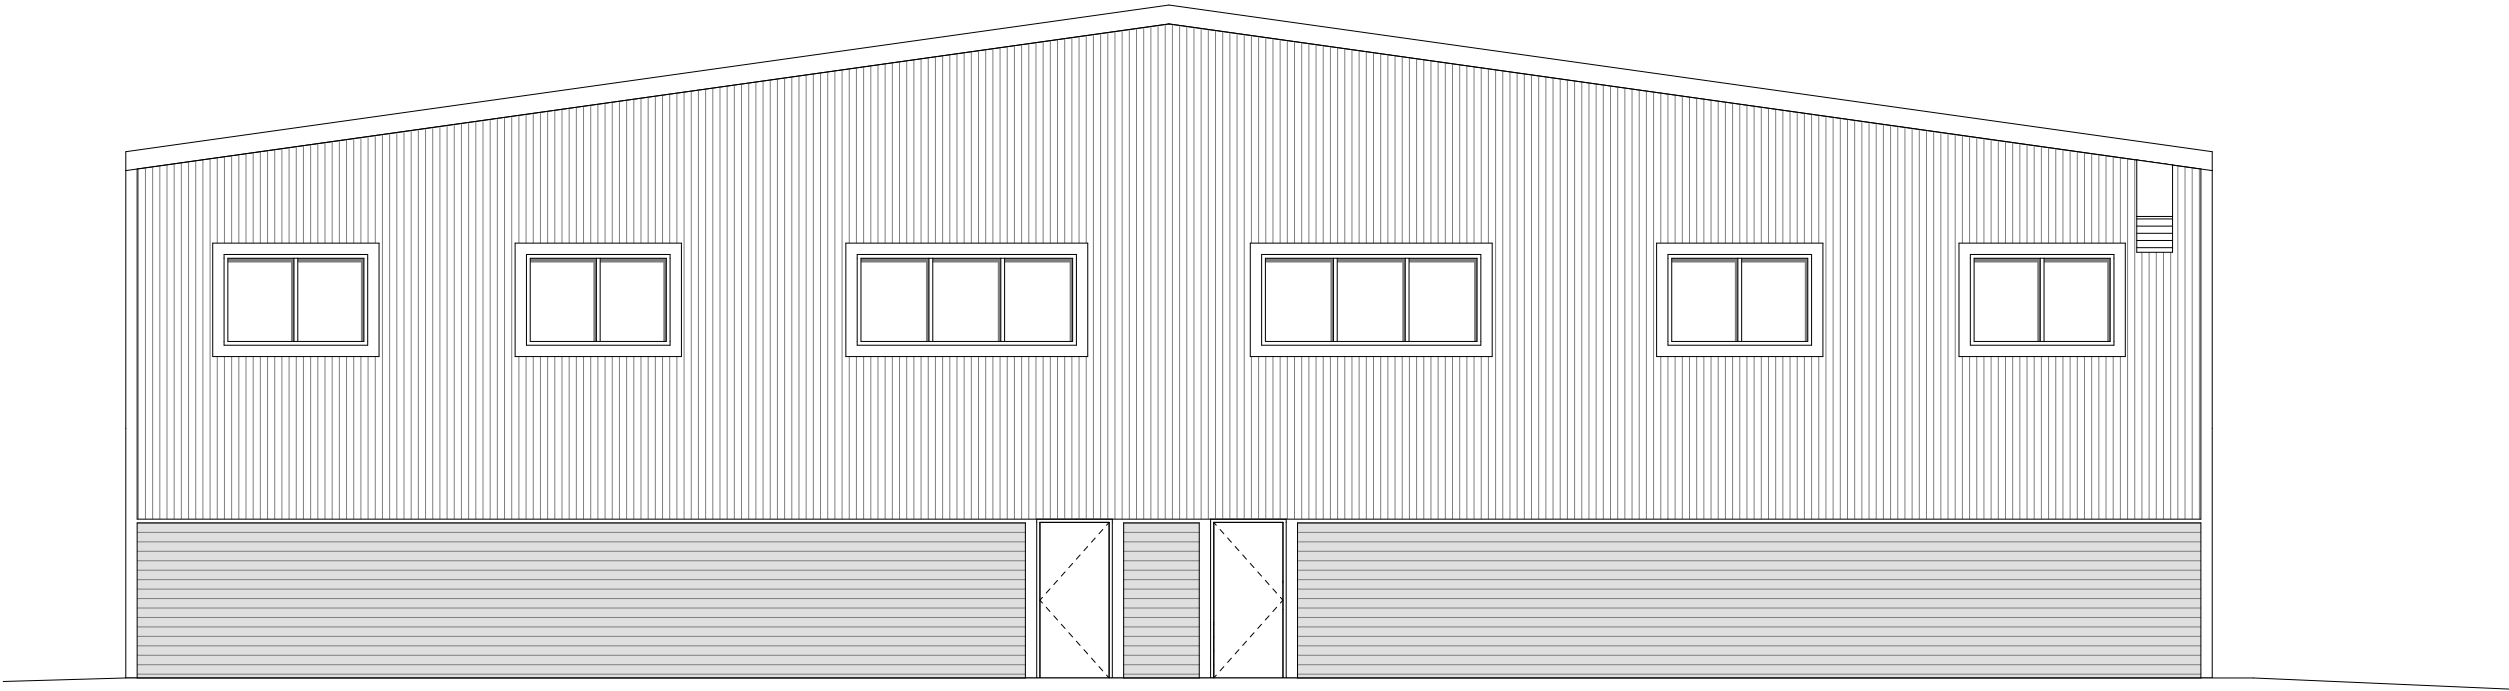

FASAD MOT ÖSTER

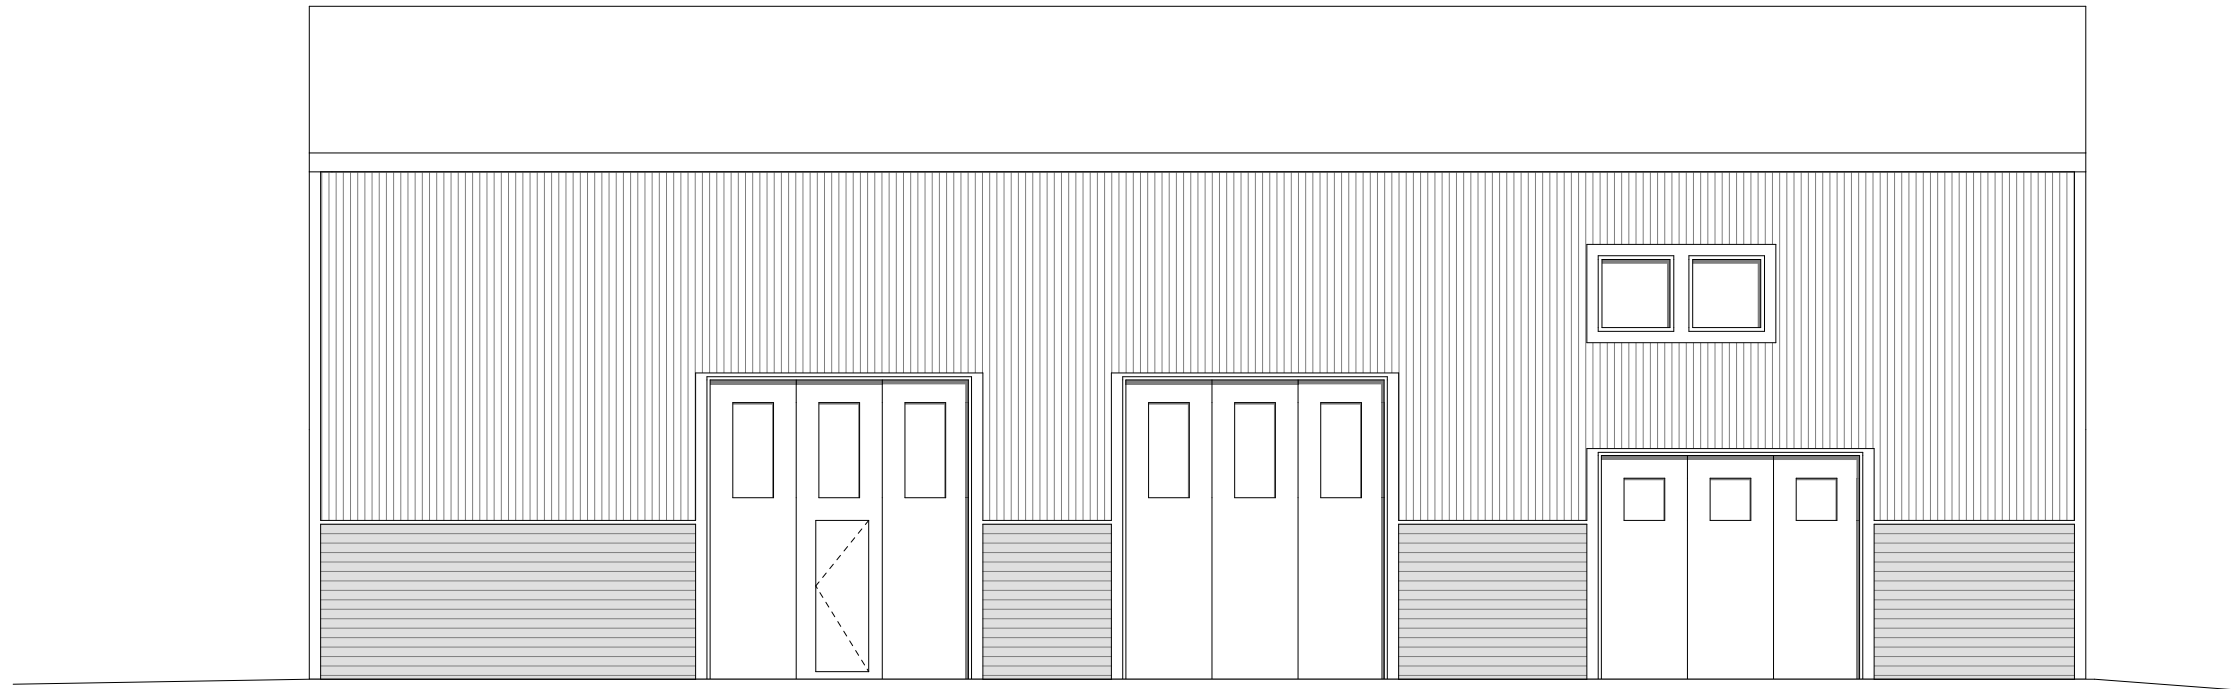

FASAD MOT SÖDER

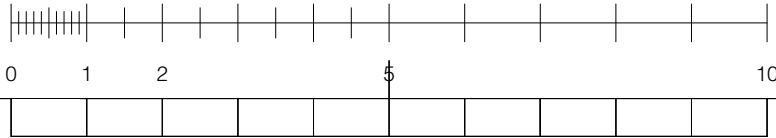

BET	ANT	ÄNDRINGEN AVSER	DATUM	SIGN
RELATIONSHANDLING				
KAZANTZIDOU / MITRA ARKITEKTER				
www.kamiark.se				
UPPDRAG NR	RITAD AV		HANDLÄGGARE	
	-		-	
DATUM	ANSVARIG			
2022.06.09	MARIA-THÉRÈSE KAZANTZIDOU			
LYFTKRANEN 2 & 6				
SPEDITIONSVÄGEN 43, SKOGÅS				
FASAD MOT ÖSTER, FASAD MOT SÖDER				
SKALA	(A1)	NUMMER	BET	
1:100	(A3)	A-40-3-1001		