


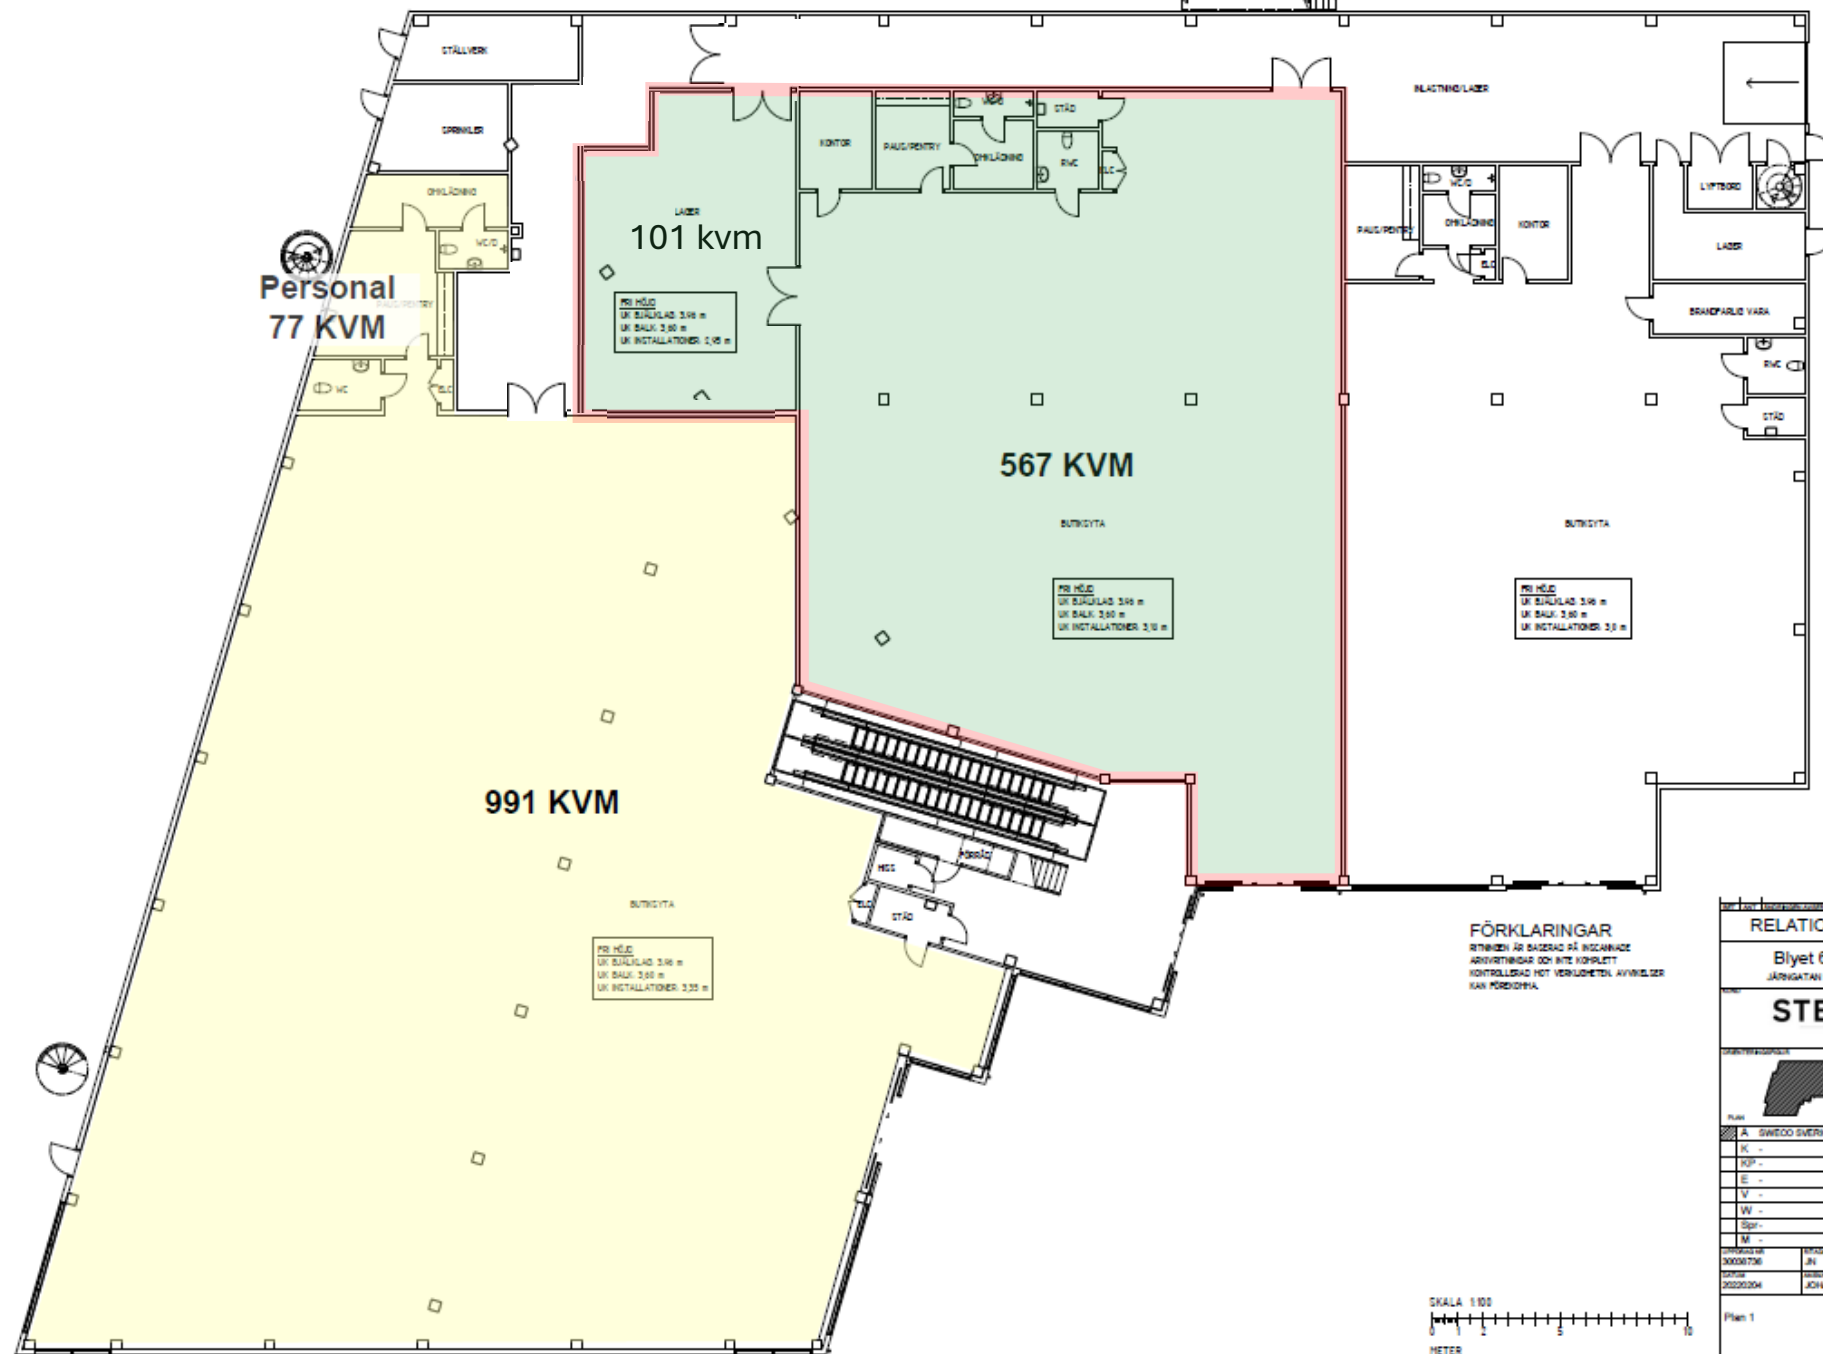

RELATIONSHANDLING

Blyet 8 Norrköping

JÄRNGATAN 18, 602 23 NORRKÖPING

STENHUS

Förelägg



Plan 1

A SWEDCO SVERIGE AB 06 066 90 90

K -

RFP -

E -

V -

W -

SPR -

M -


