


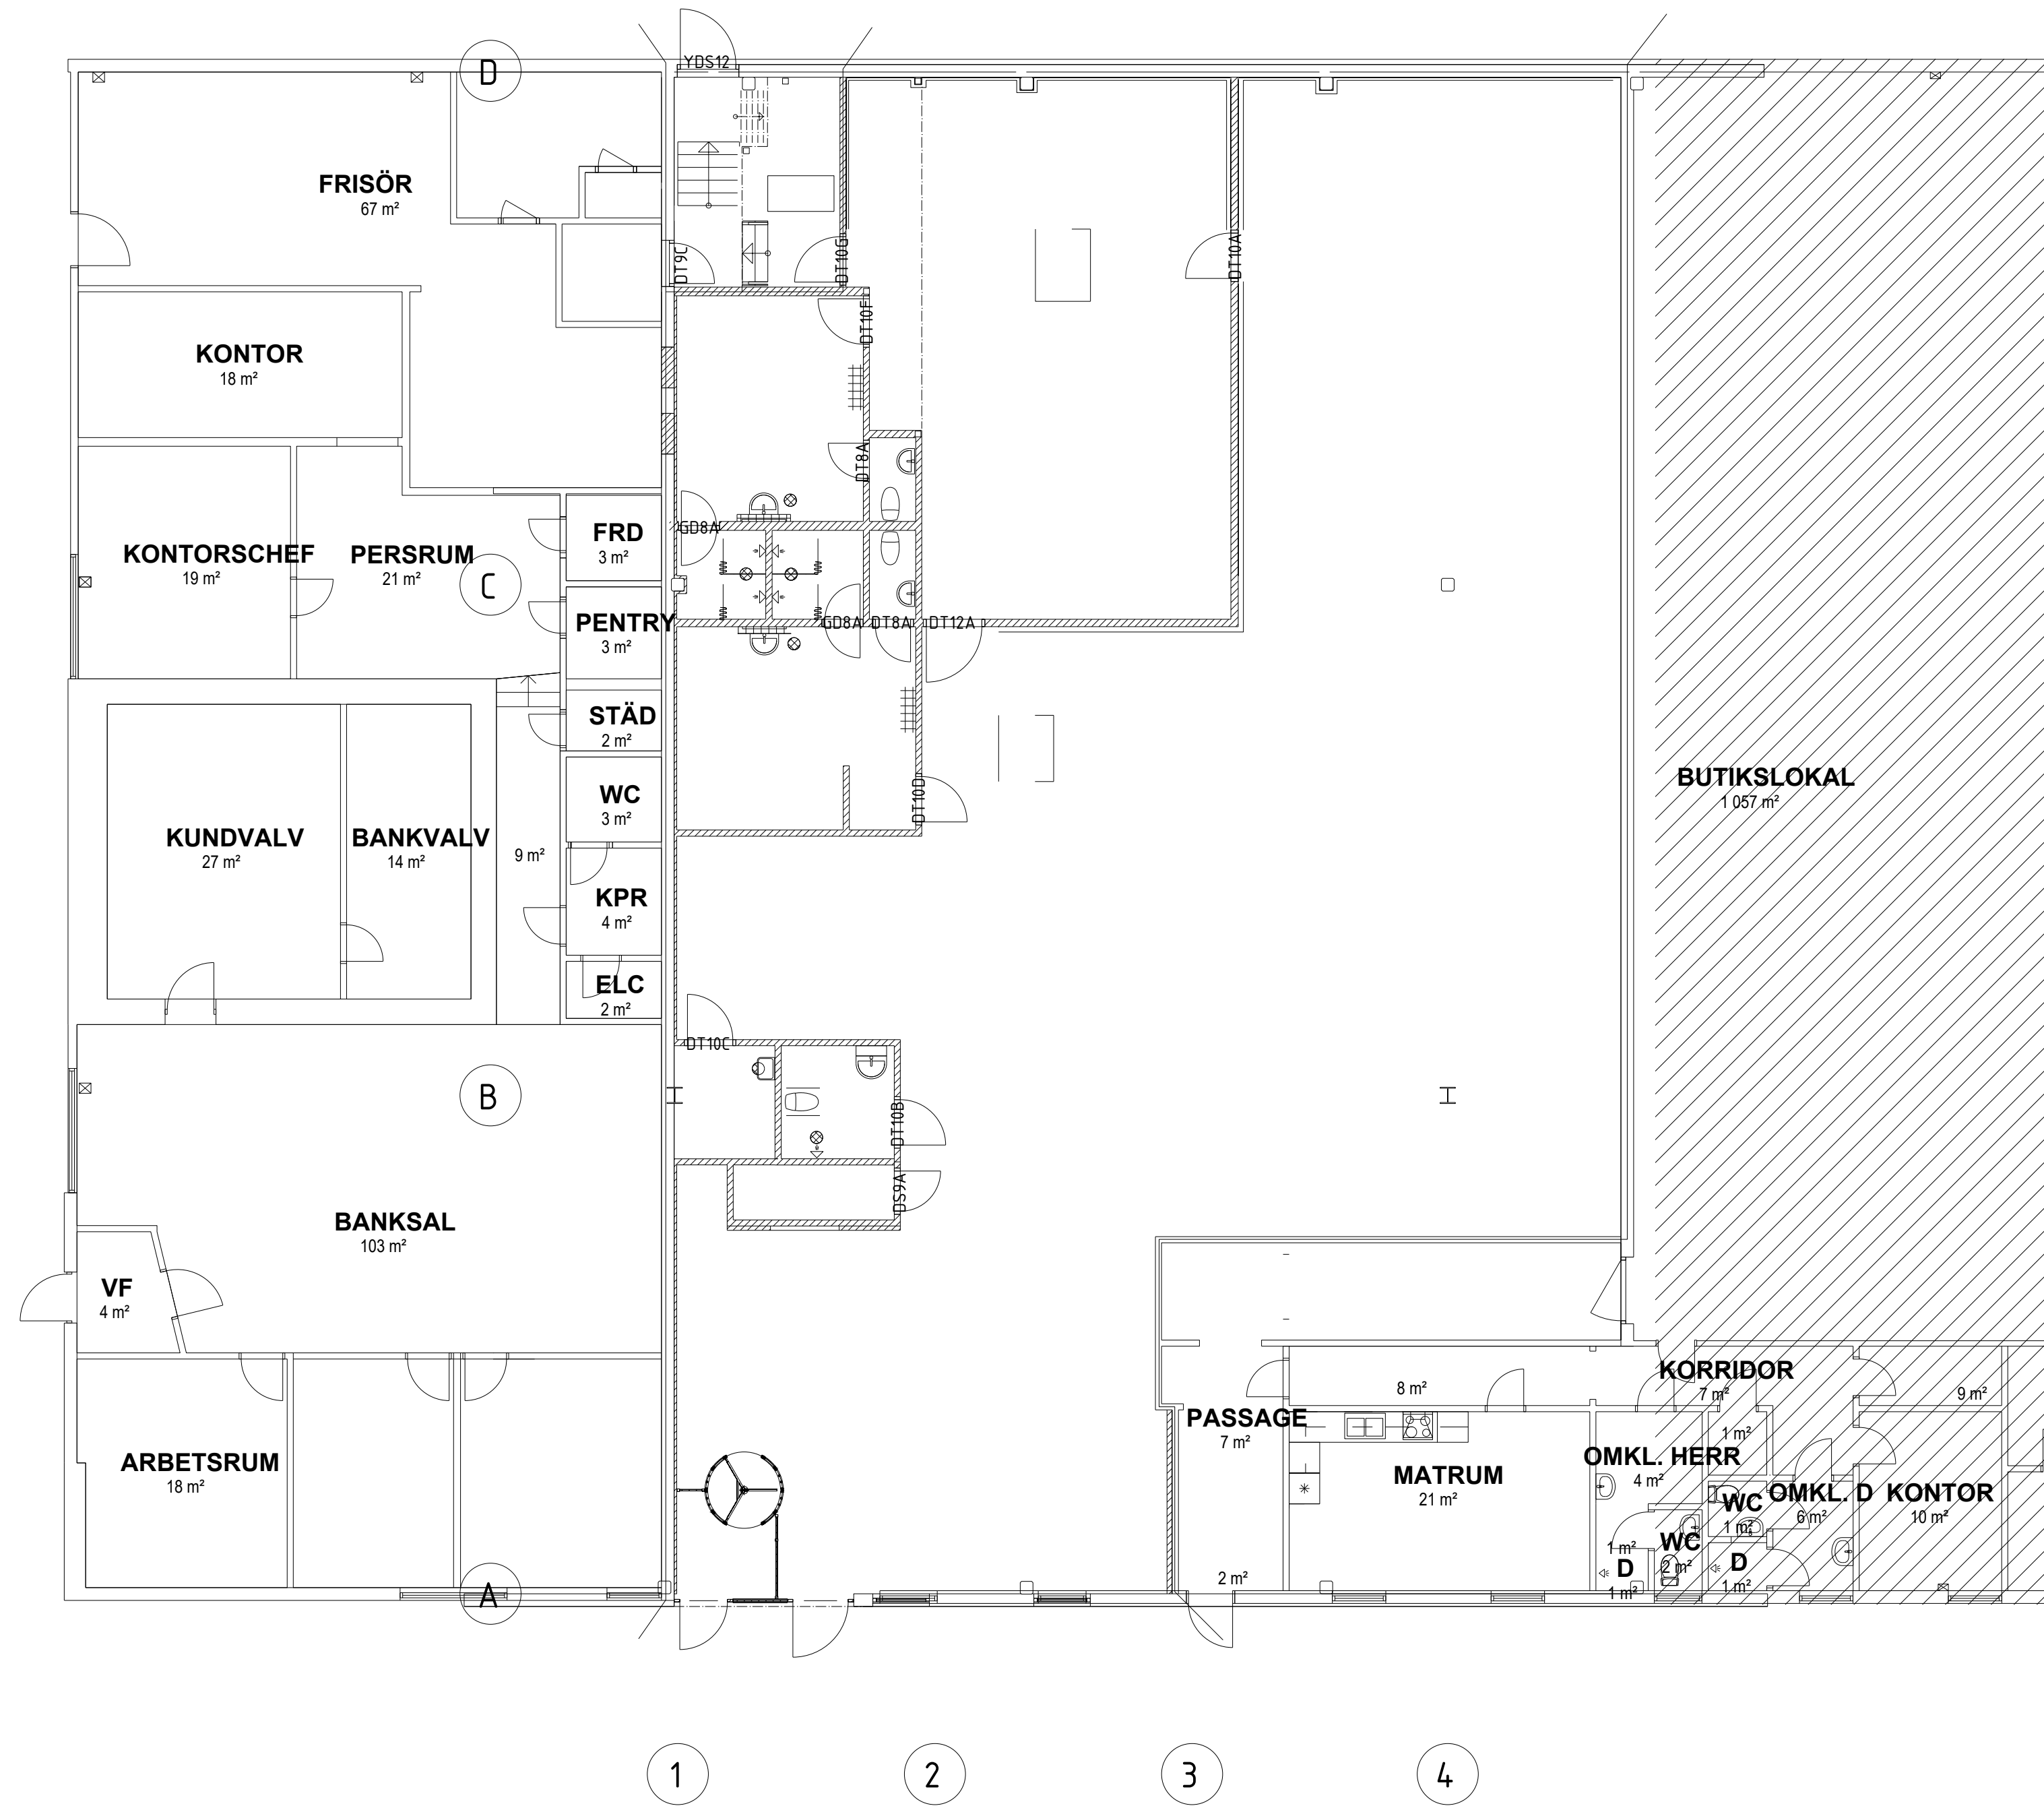

BET	ANT	ÄNDRINGEN AVSER	DATUM	SIGN	
RELATIONSHANDLING					
VIVSTA 3:97 TIMRÅ					
TOTALBYGG NORD AB					
Troph					
X	A	MI ARKITEKTUR AB	070-670 90 53		
X	K	FT BYGGTEKNIK AB	076-191 23 53		
	E	TEKAB AB	070-603 09 20		
	VVS	ENERGI OCH CLIMAT DESIGN AB	079-337 95 17		
	B	BRICON AB	070-660 09 61		
UPPDRAG NR 25129		RITAD/KONSTR AV	HANDLÄGGARE		
DATUM 2025-06-12		ANSVARIG			
PLAN 1 DEL 1					
SKALA A1/A3 1:100/1:200		NUMMER A-40-1-11	BET .		