



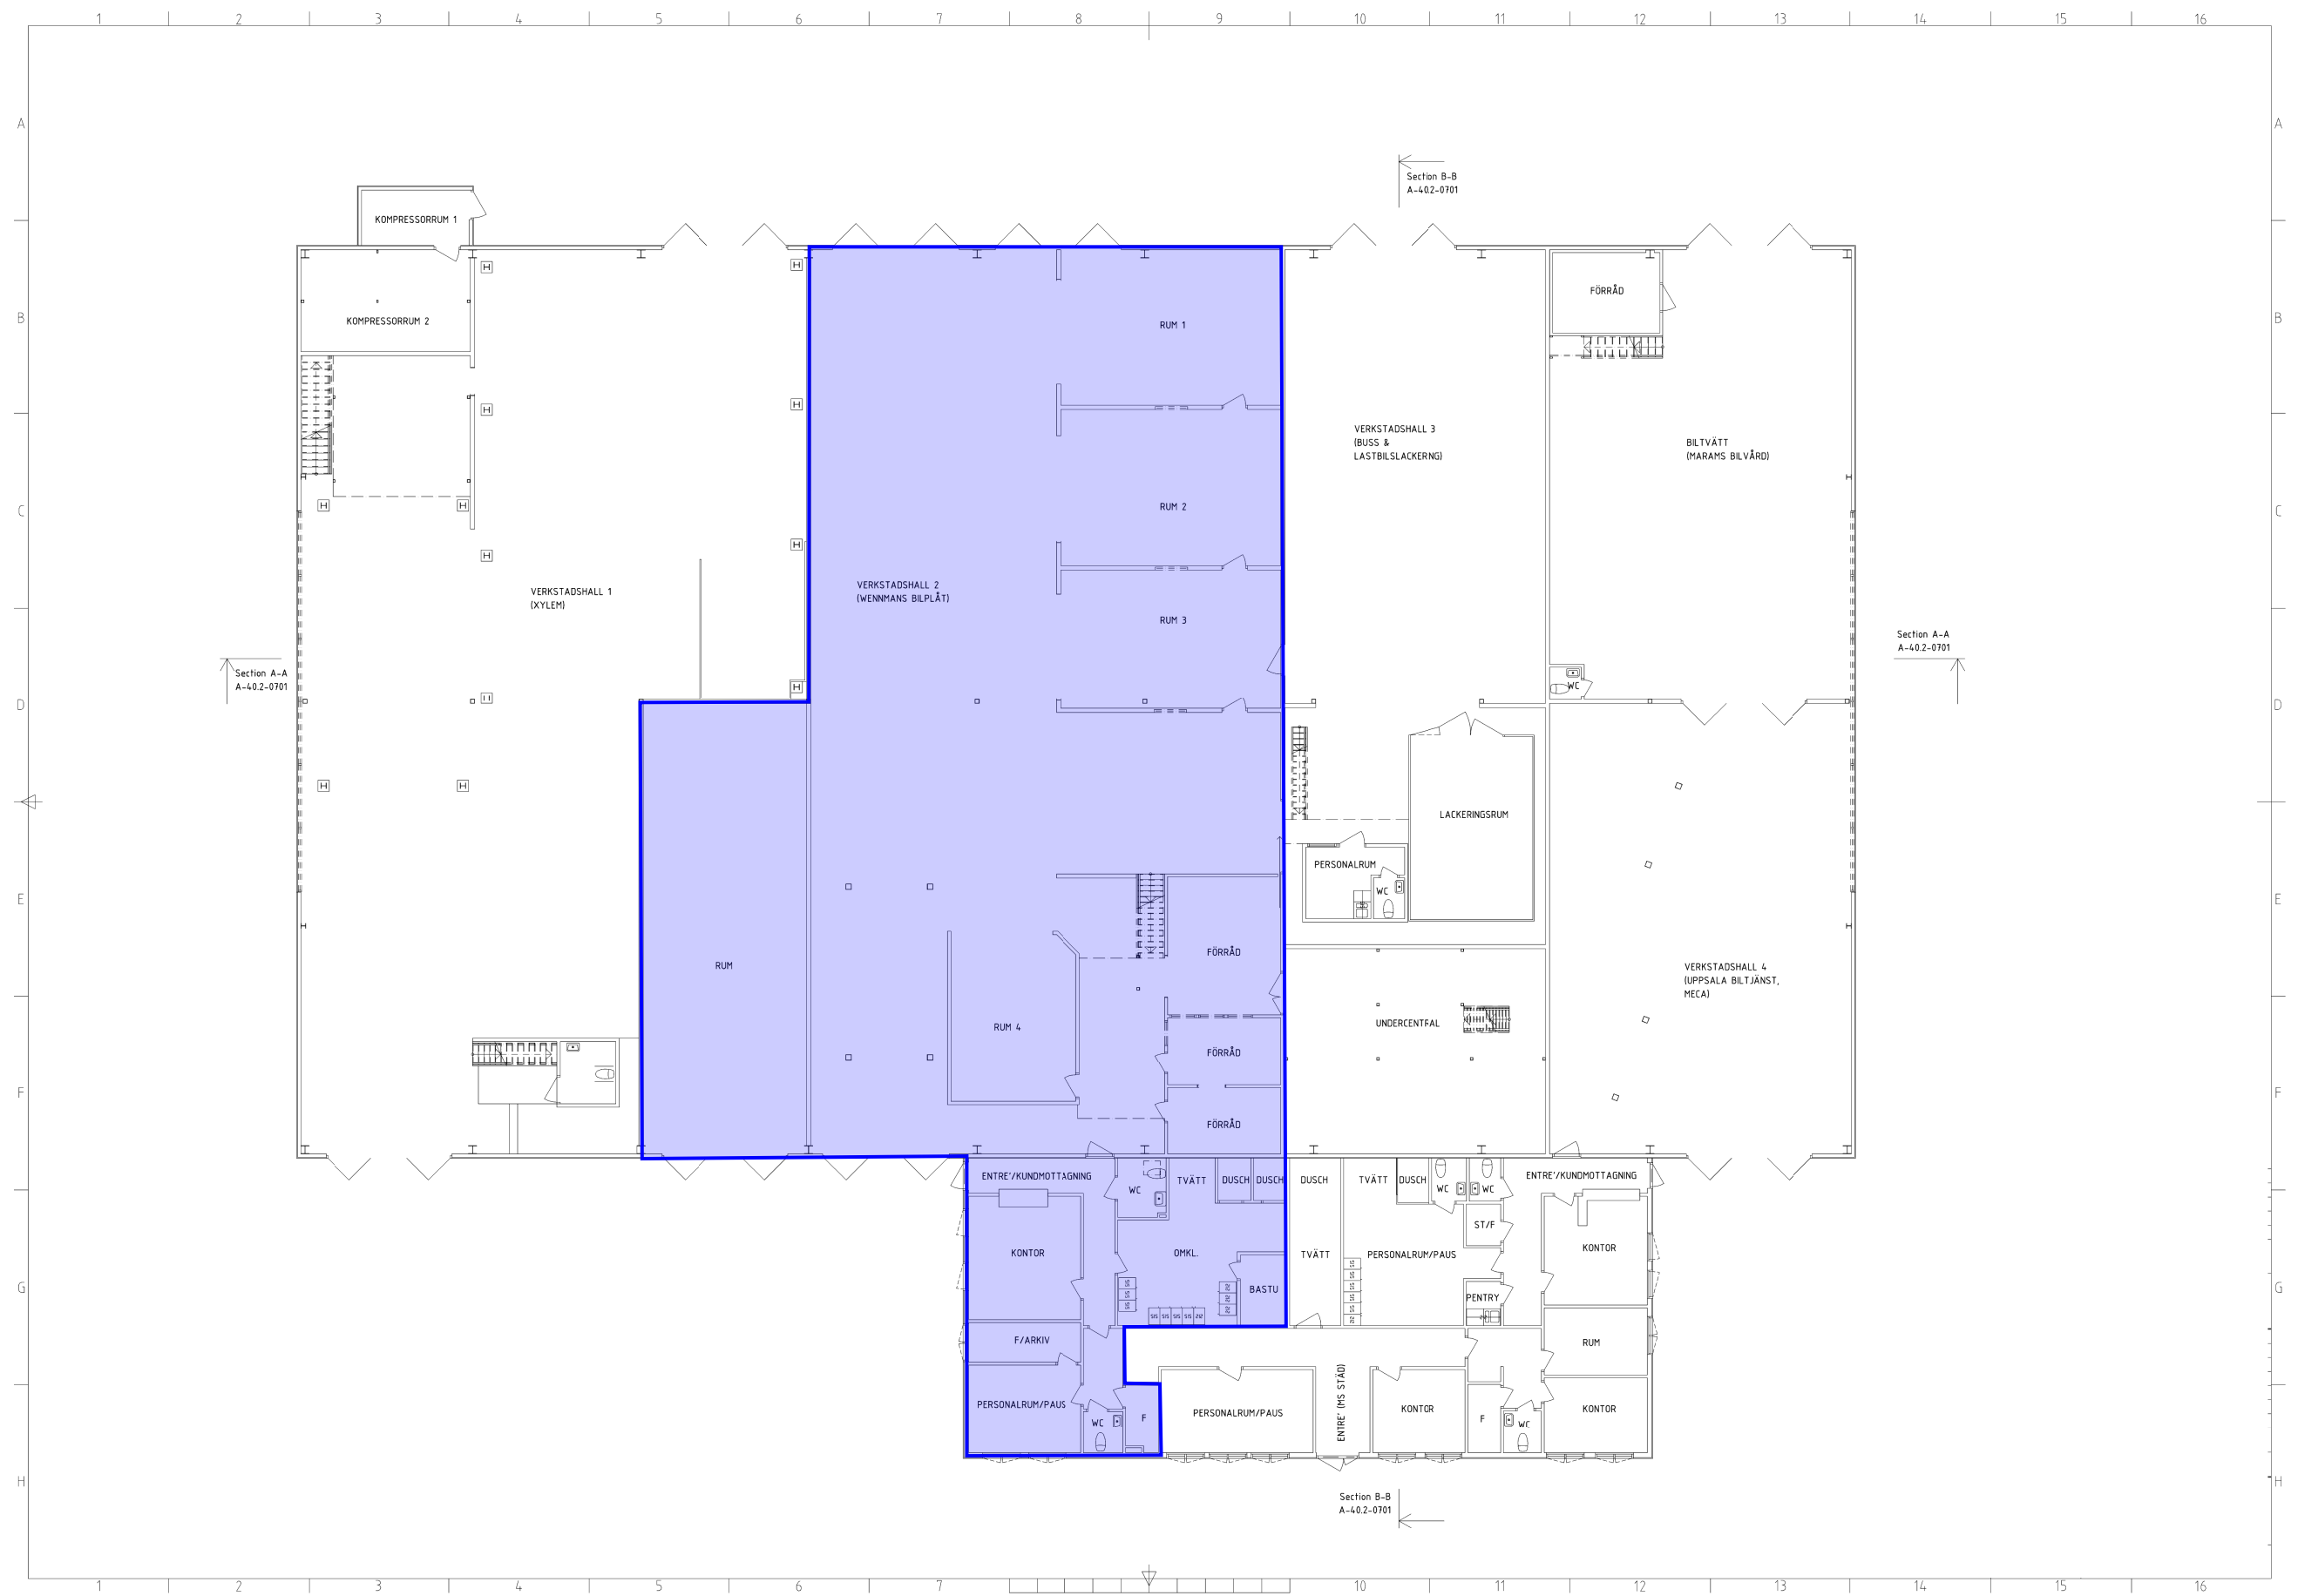

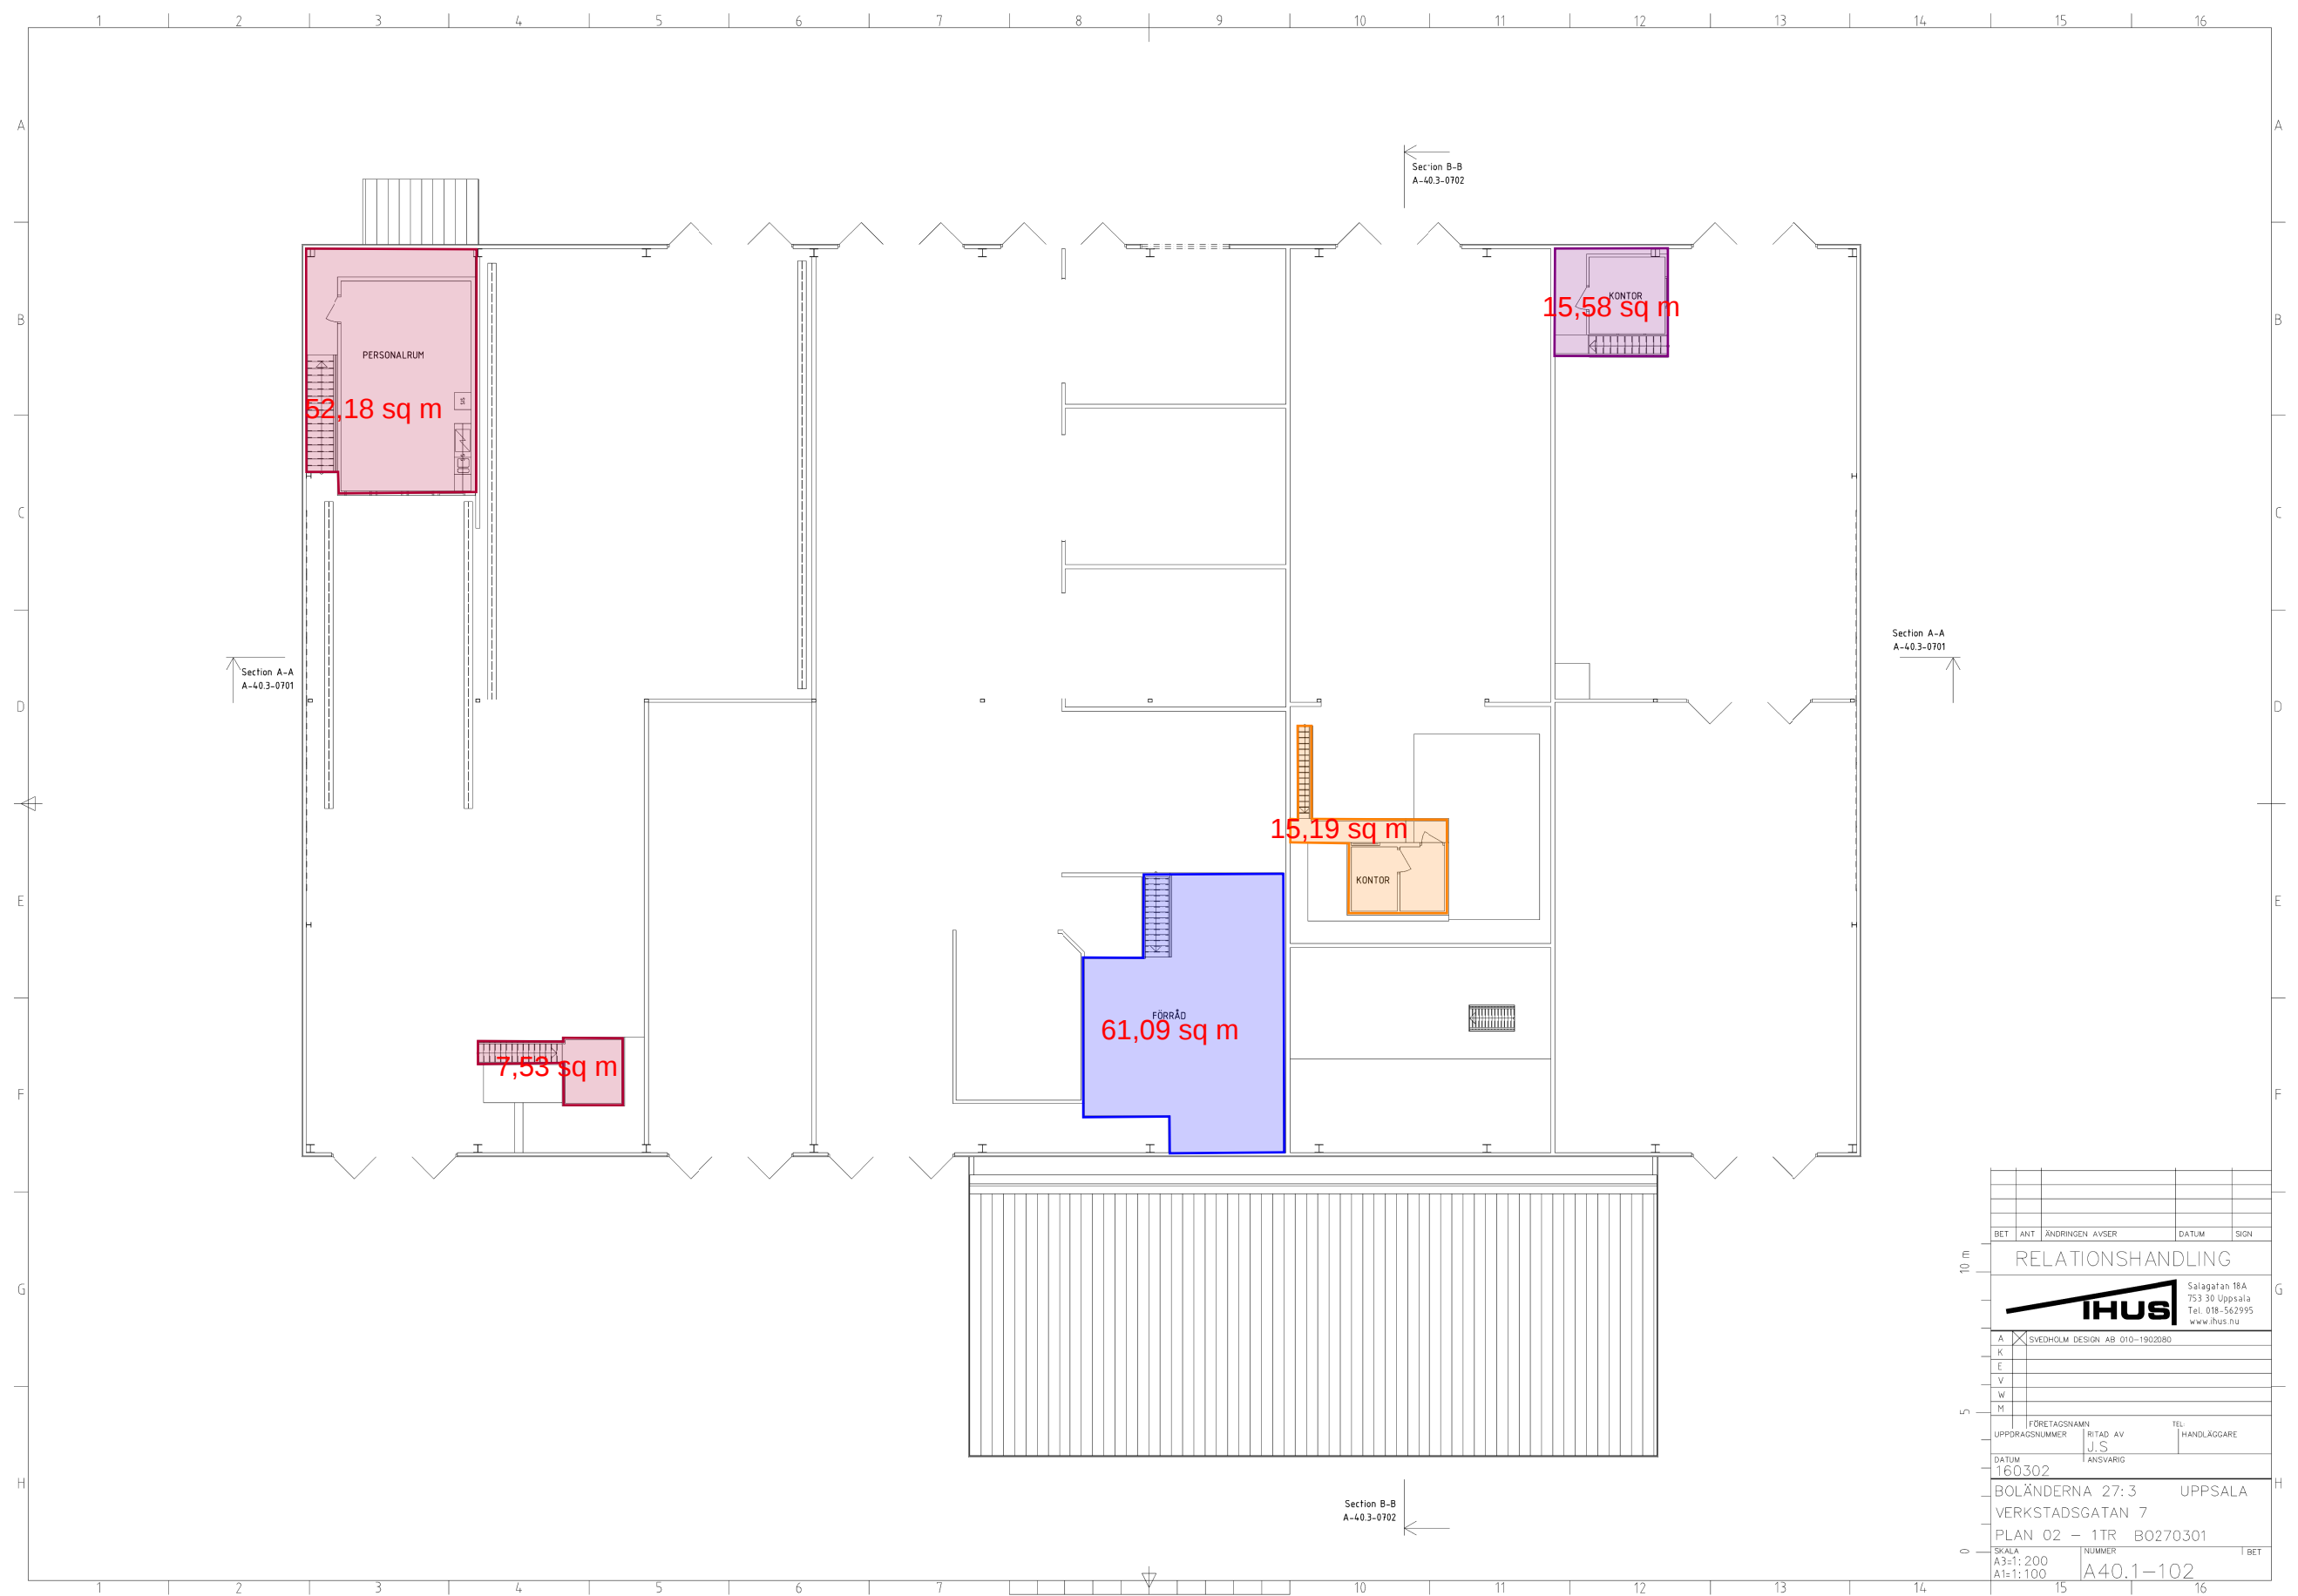

10 m

|     |     |           |       |       |      |
|-----|-----|-----------|-------|-------|------|
| BET | ANT | ÄNDRINGEN | AVSER | DATUM | SIGN |
|-----|-----|-----------|-------|-------|------|

RELATIONSHANDLING

Salagatan 18A  
753 30 Uppsala  
Tel. 018-562995  
www.ihus.nu

|   |                                     |                                |
|---|-------------------------------------|--------------------------------|
| A | <input checked="" type="checkbox"/> | SVEDHOLM DESIGN AB 010-1902080 |
| K |                                     |                                |
| E |                                     |                                |
| V |                                     |                                |
| W |                                     |                                |
| M |                                     |                                |

5

|                |          |             |
|----------------|----------|-------------|
| FÖRETAGSNAMN   |          | TEL:        |
| UPPDRAGSNUMMER | RITAD AV | HANDLÄGGARE |
|                | J.S      |             |

|       |          |
|-------|----------|
| DATUM | ANSVARIG |
|-------|----------|

160302

BOLÄNDERNA 27:3 UPPSALA

VERKSTADSGATAN 7

PLAN 02 - 1TR B0270301

0

|       |        |     |
|-------|--------|-----|
| SKALA | NUMMER | BET |
|-------|--------|-----|

A3=1:200  
A1=1:100

A40.1-102

15

16



Fastighet: 0040 Verkstadsgatan 7  
Byggnad: 1  
Plan: 02 - 1TR  
ID: 20007178

Utskriftsformat: A3  
Utskriftsdatum: 2020-06-24  
Skala: 1:235