


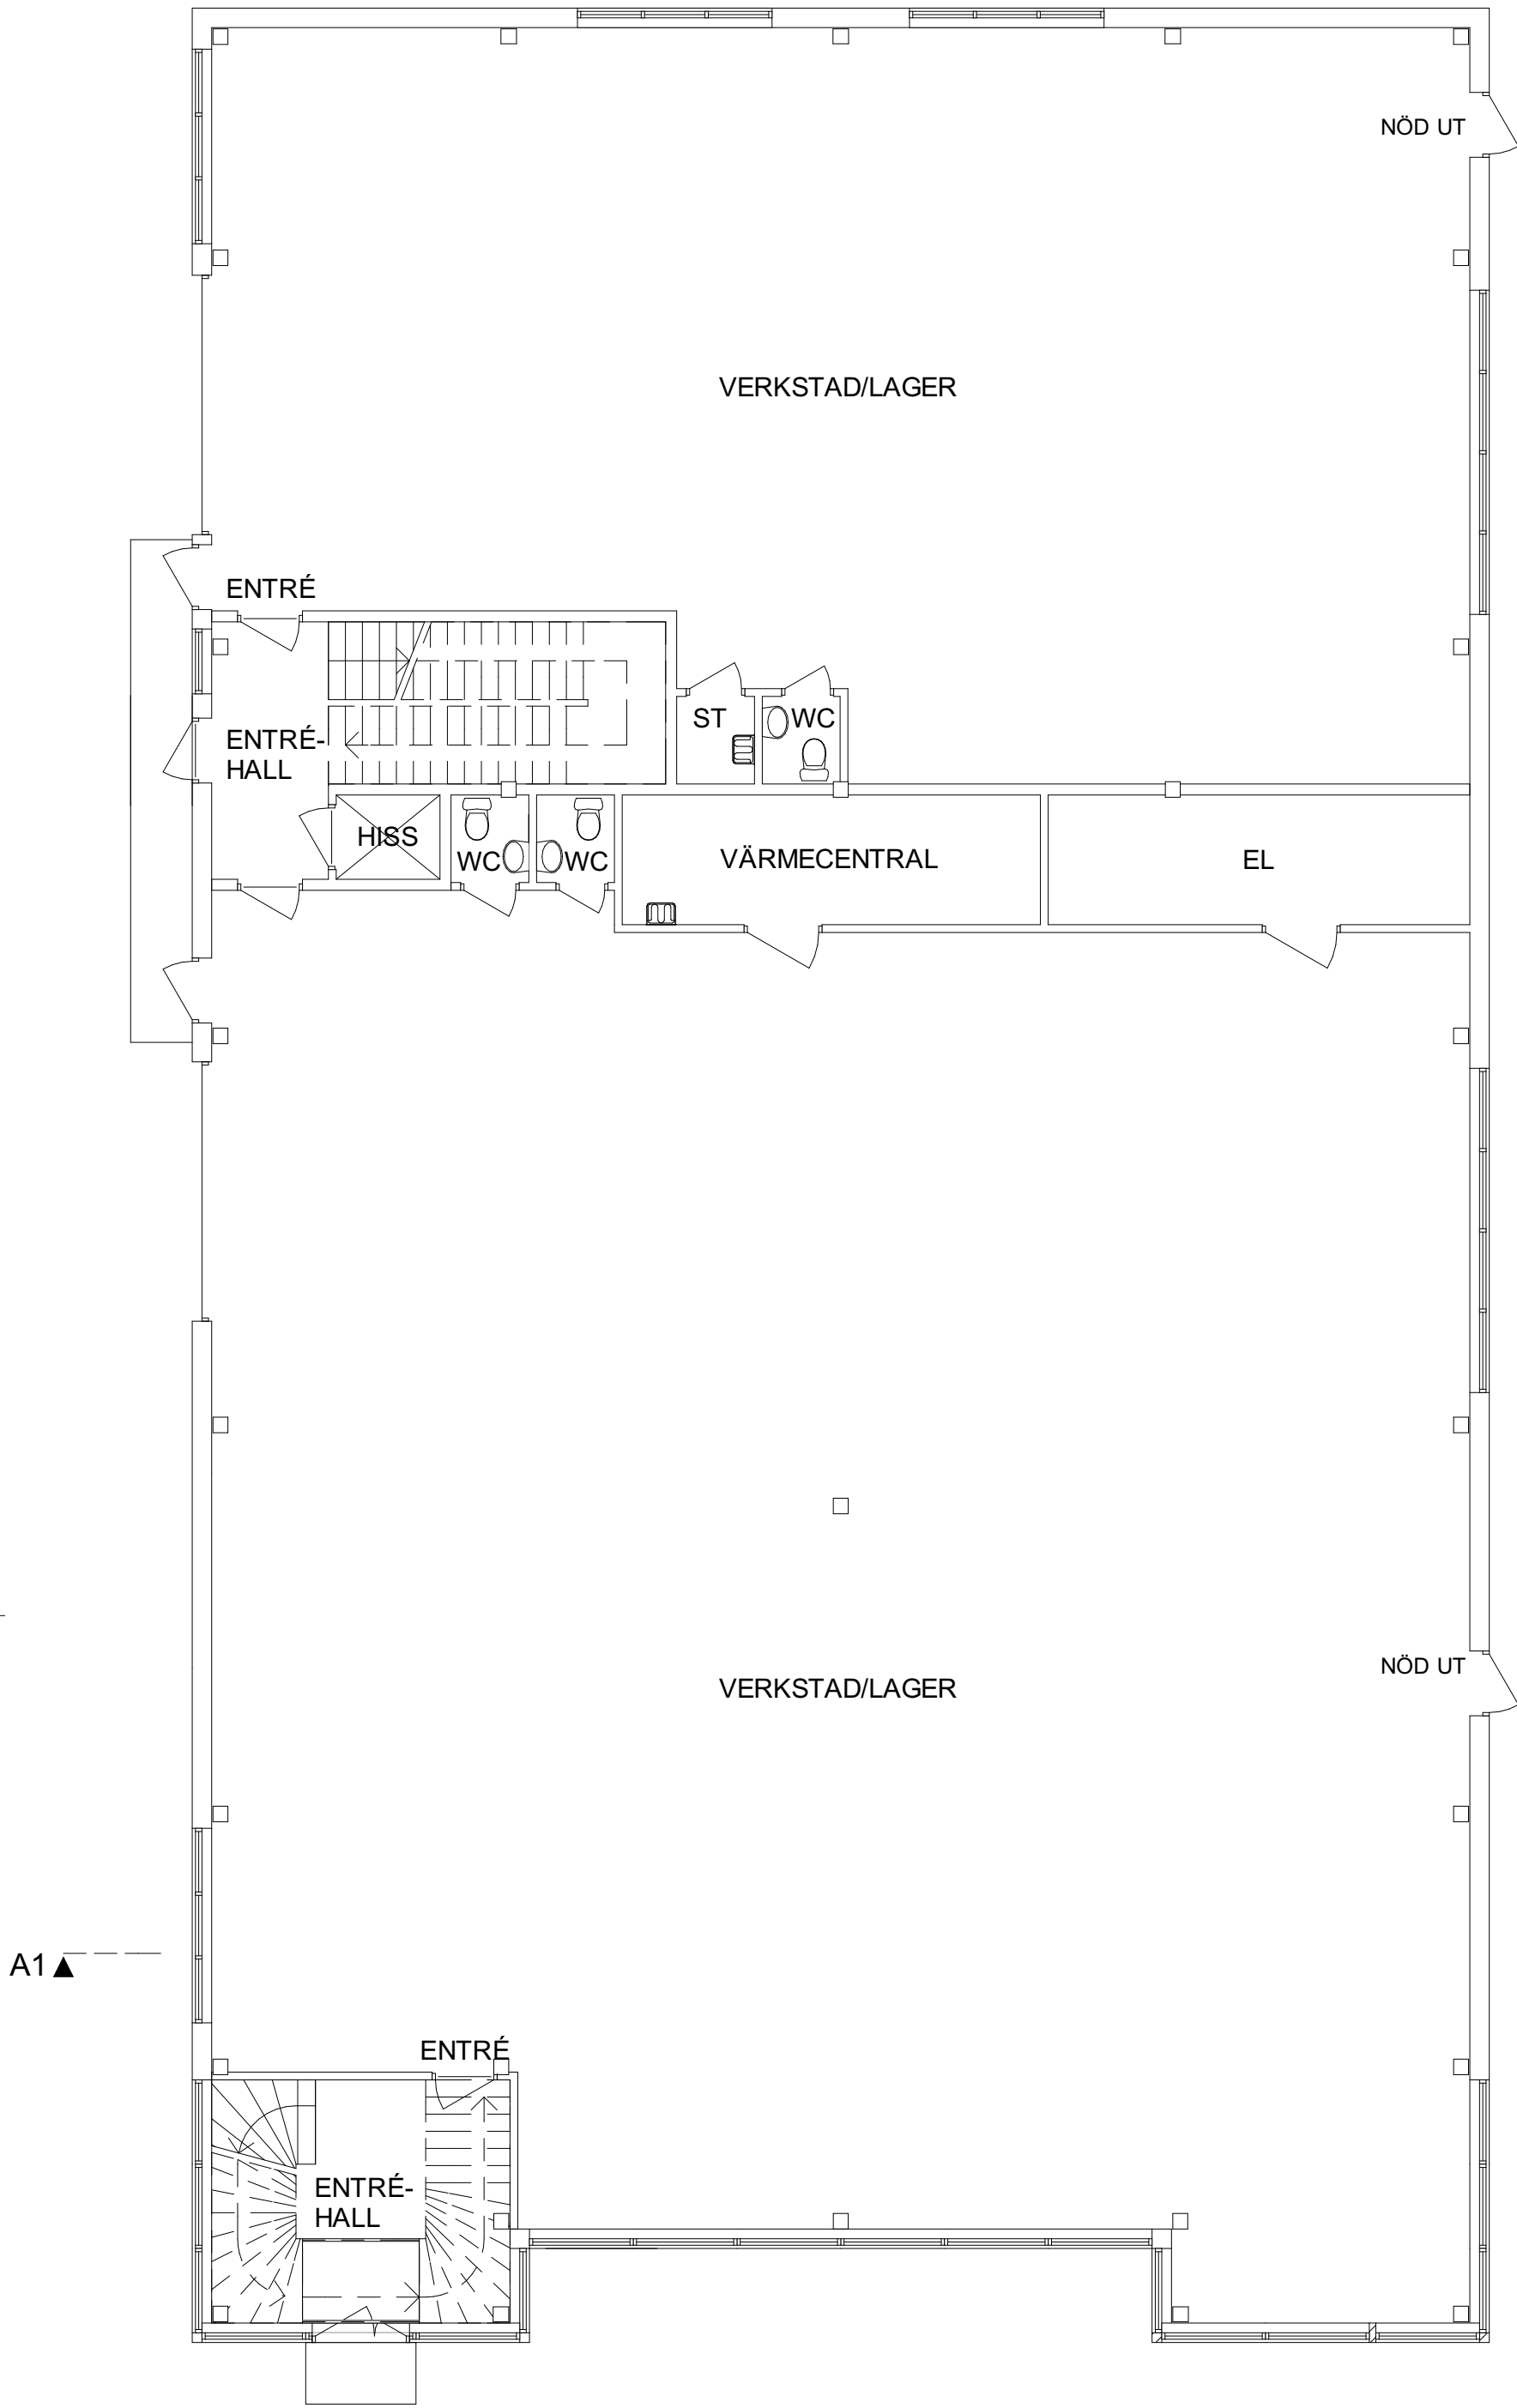


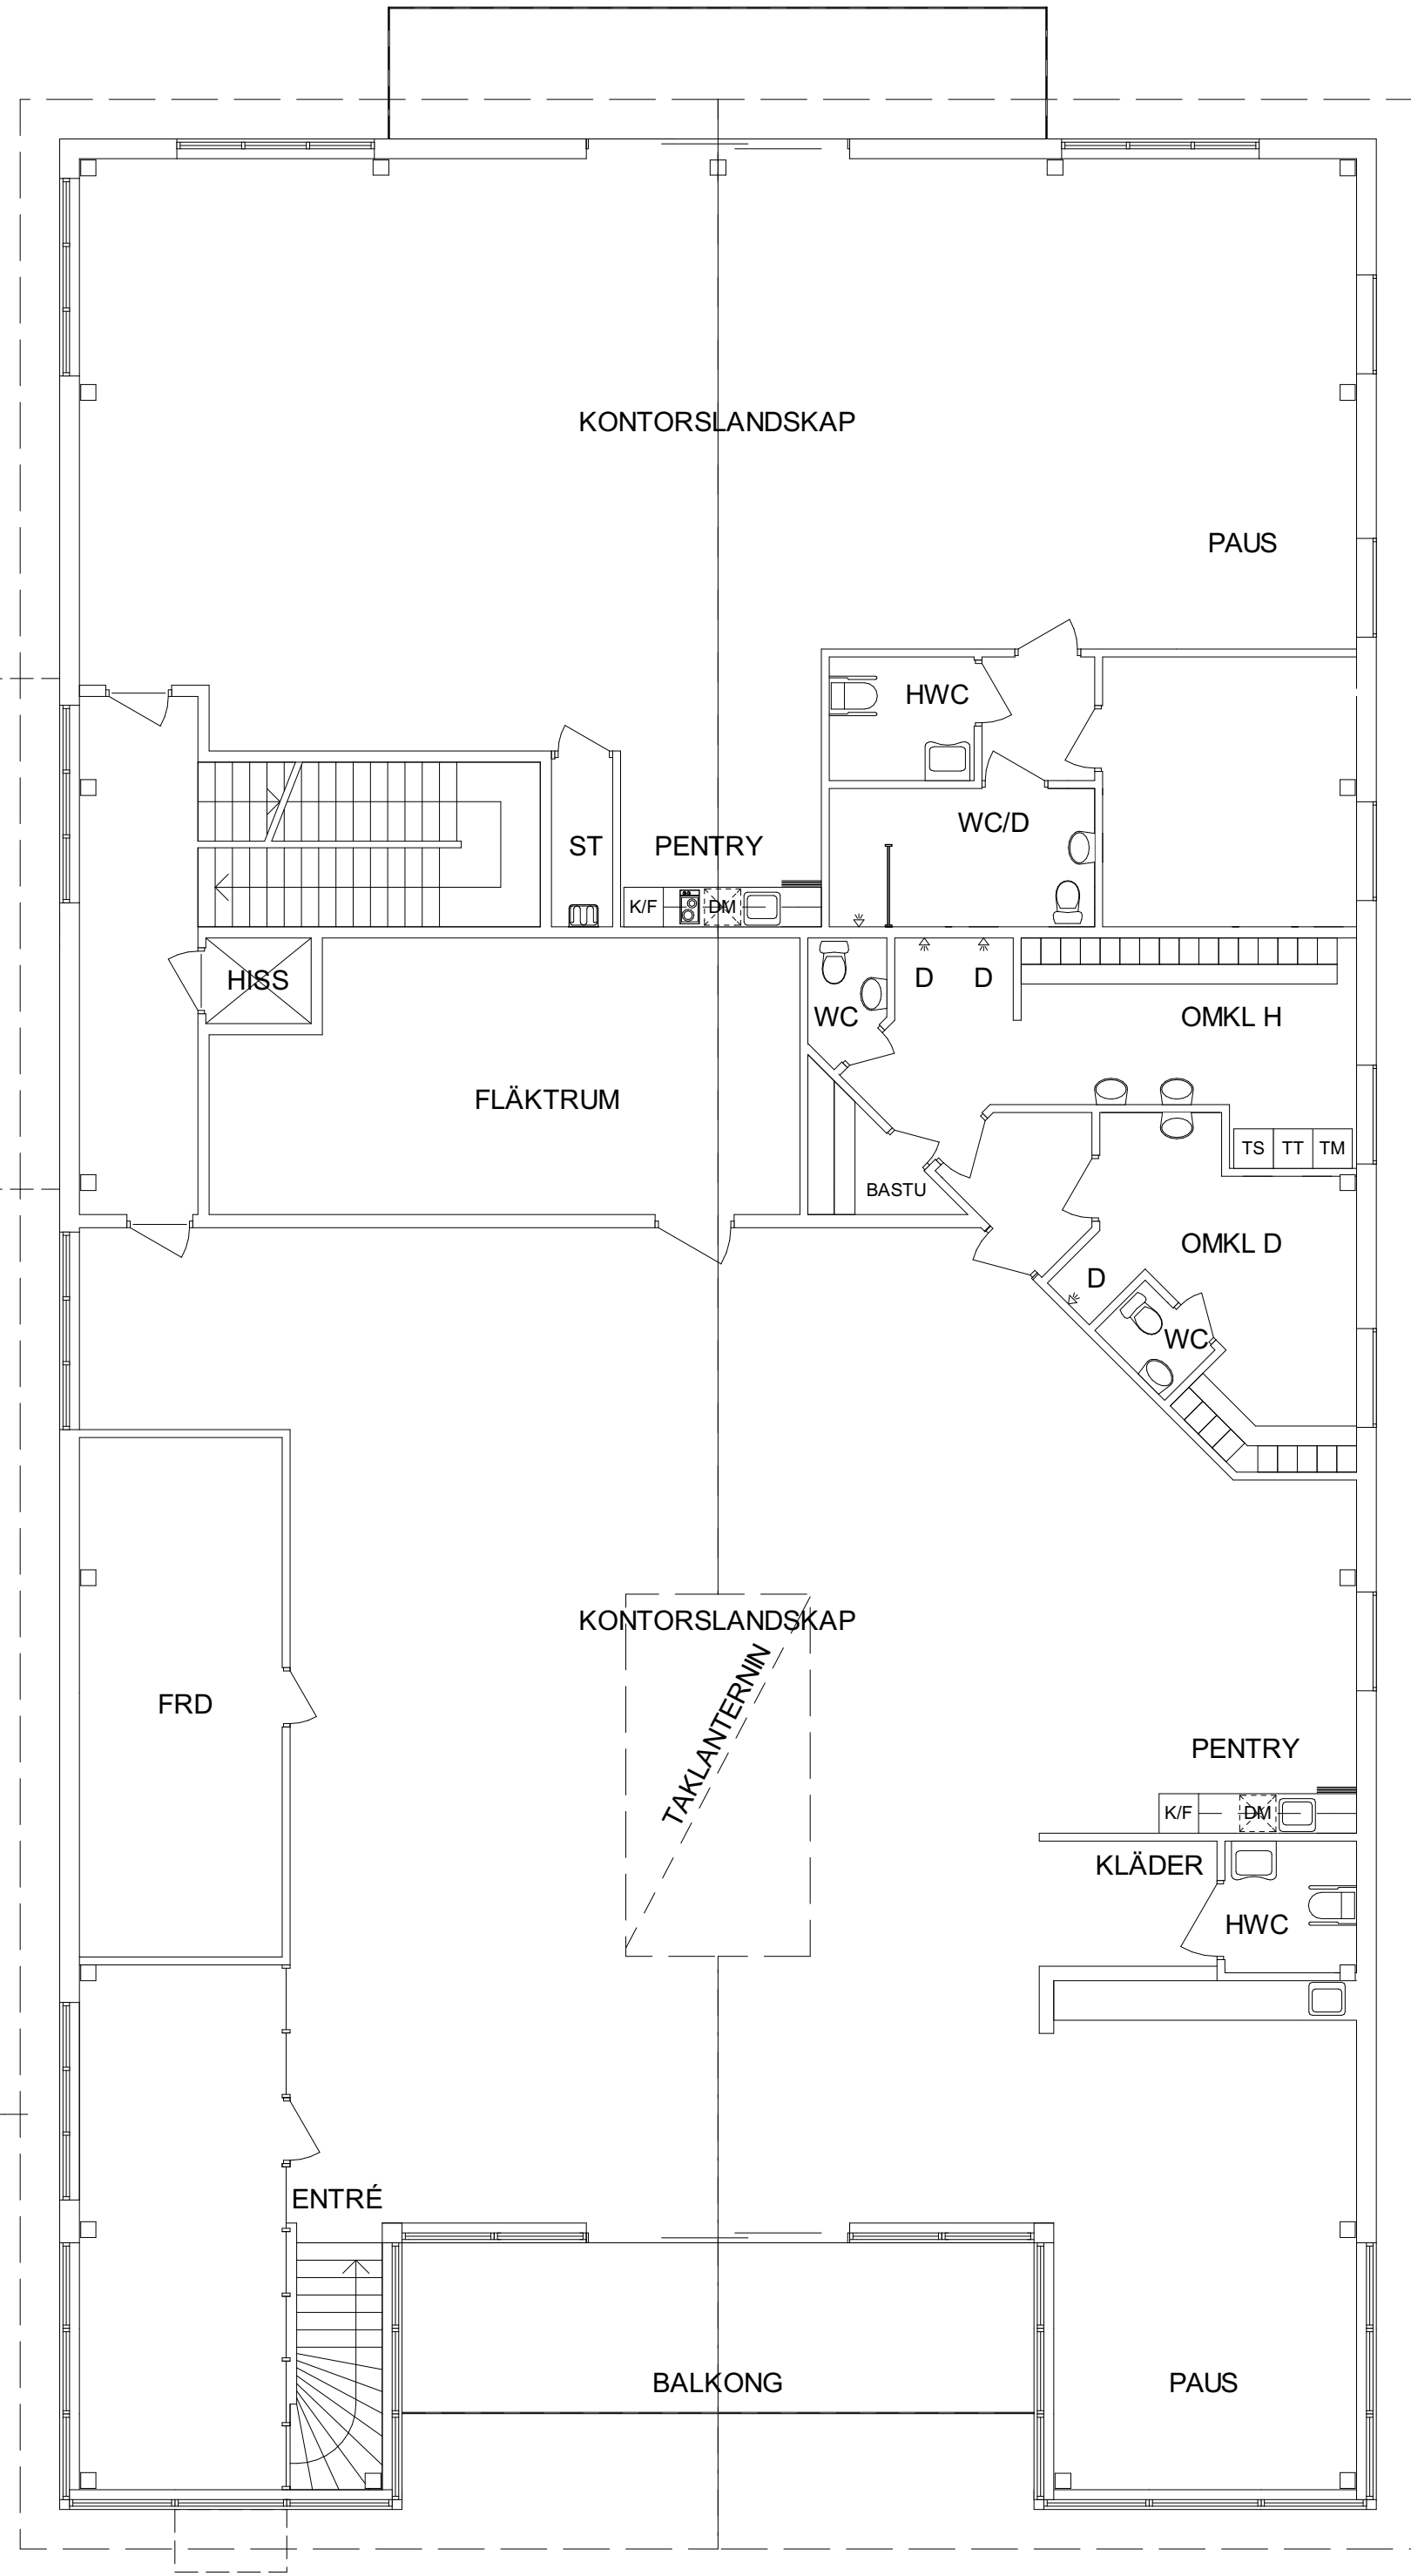

ENTRÉPLAN

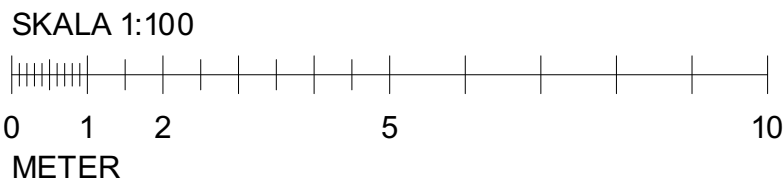

PLAN 1

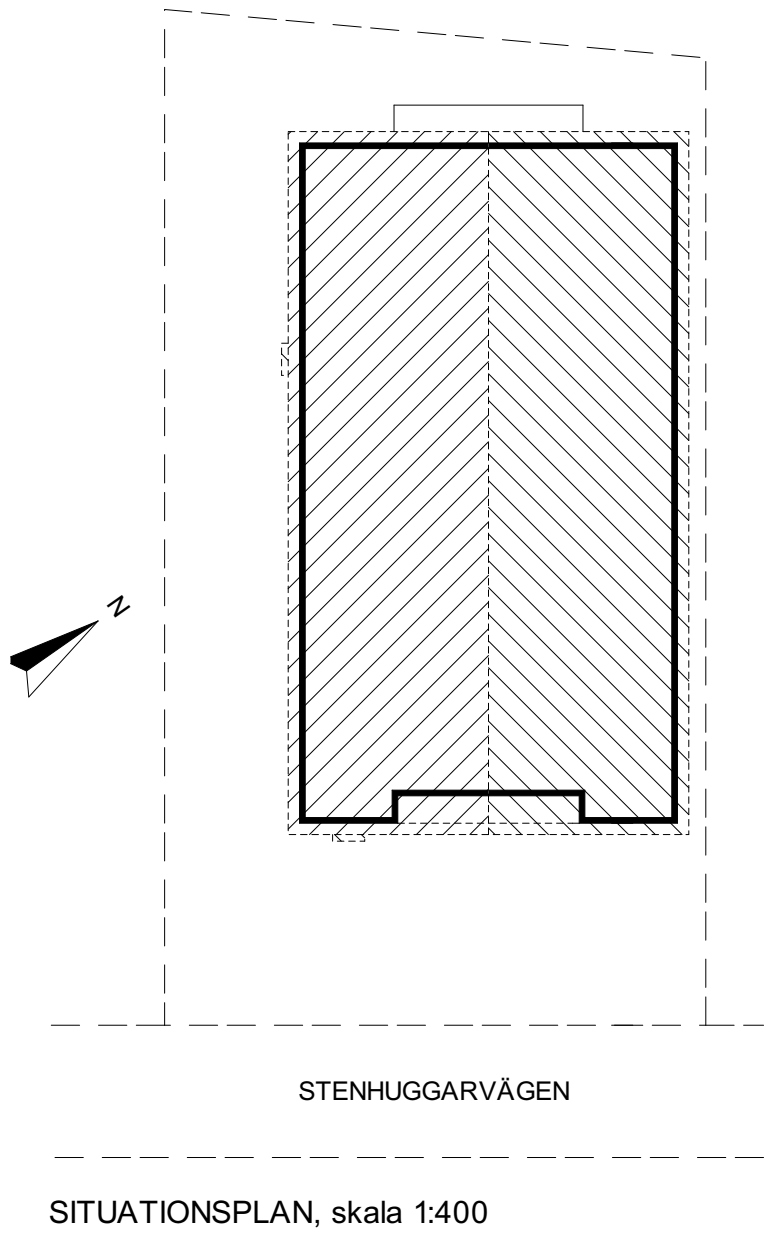

SITUATIONSPLAN, skala 1:400

BET	ANT	ÄNDRING AVSER	DATUM	SIGN
RELATIONSHANDLING				
SKARPNÄS 8:25				
JCAD				
UPPDRAG NR	RITAD AV		HANDLÄGGARE	
	J. JOHANSSON		J. JOHANSSON	
DATUM	ANSVÄRIG			
2018-03-11		P. JOHANSSON		
PLANER				
SITUATIONSPLAN				
SKALA	NUMMER		BET	
A1 - 1:100 A3 - 1:200		A-40.1-100		