


FÖRKLARINGAR

ALLA MÅTT I MM



ST. STÄD
BADR. BADRUM
GARD. GARDEROB/FÖRRUM

FÖRESKRIFTER

HÄNVISNINGAR

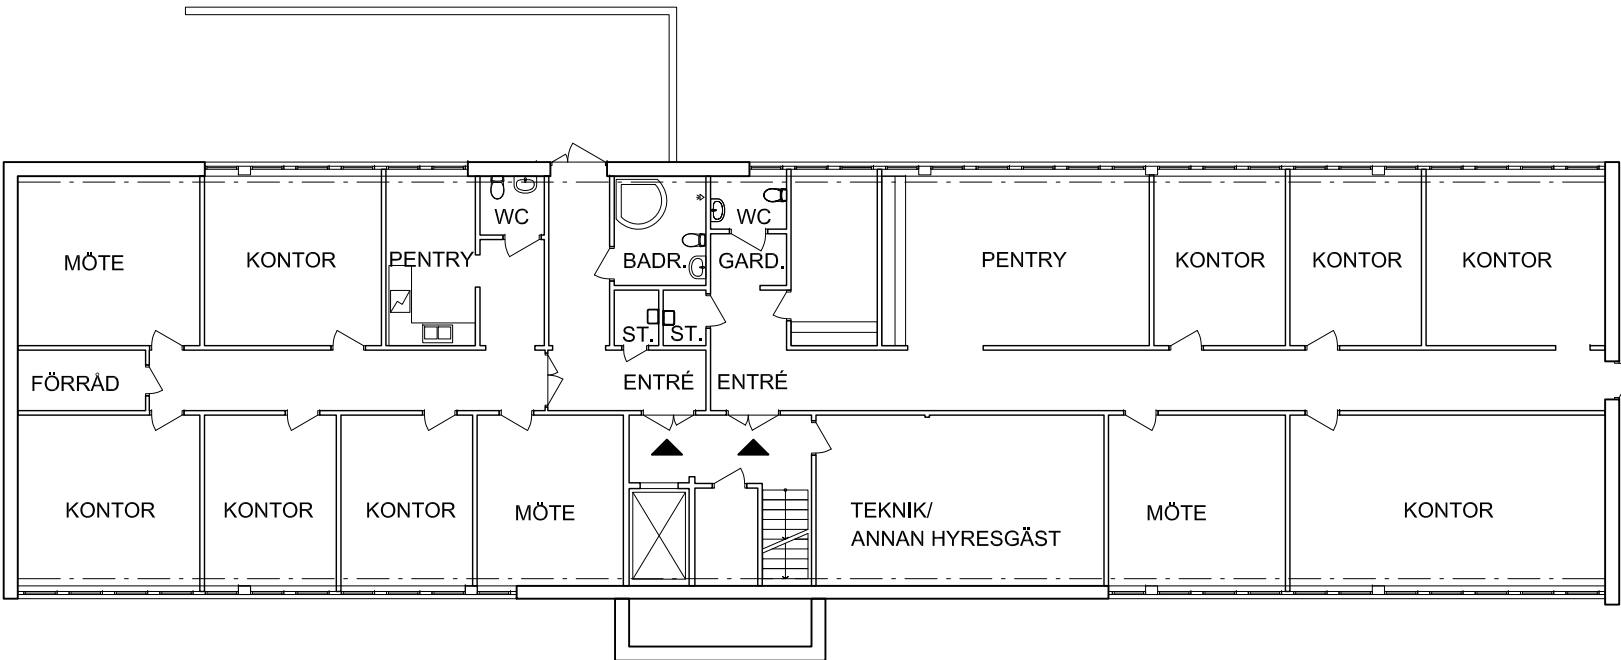

HANDENS
INDUSTRIOMRÅDE

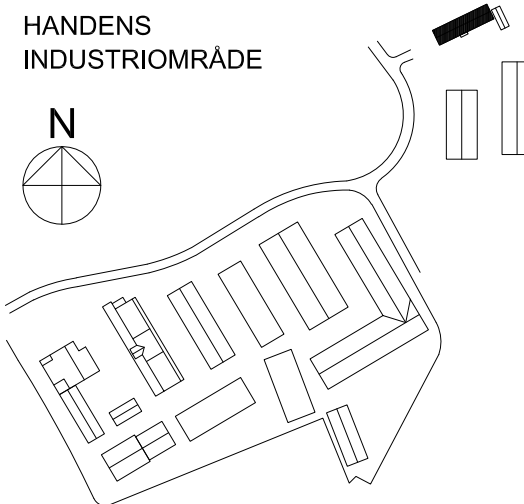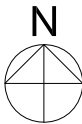

REV	ANT	REVIDERINGEN AVSER	SIGN	DATUM
RELATIONSHANDLING				
				
SÖDERBY 1:819 SÖDERBYMALMSVÄGEN 8 PLAN -1 HANINGE KOMMUN				
ULRIK BLOMQUIST ARKITEKT				
ULRIK BLOMQUIST ARKITEKTKONTOR AB, SKEPPSBRON 44 111 30 STHLM, INFO@ULRIKBLOMQUIST.COM, T 0762 55 55 13				
KÄLLARPLAN				
SKALA: A3/1:200			DATUM: 2024.01.18	
ARB NR: 218		RITN NR: 1/1		REV -