





ENTRÉPLAN

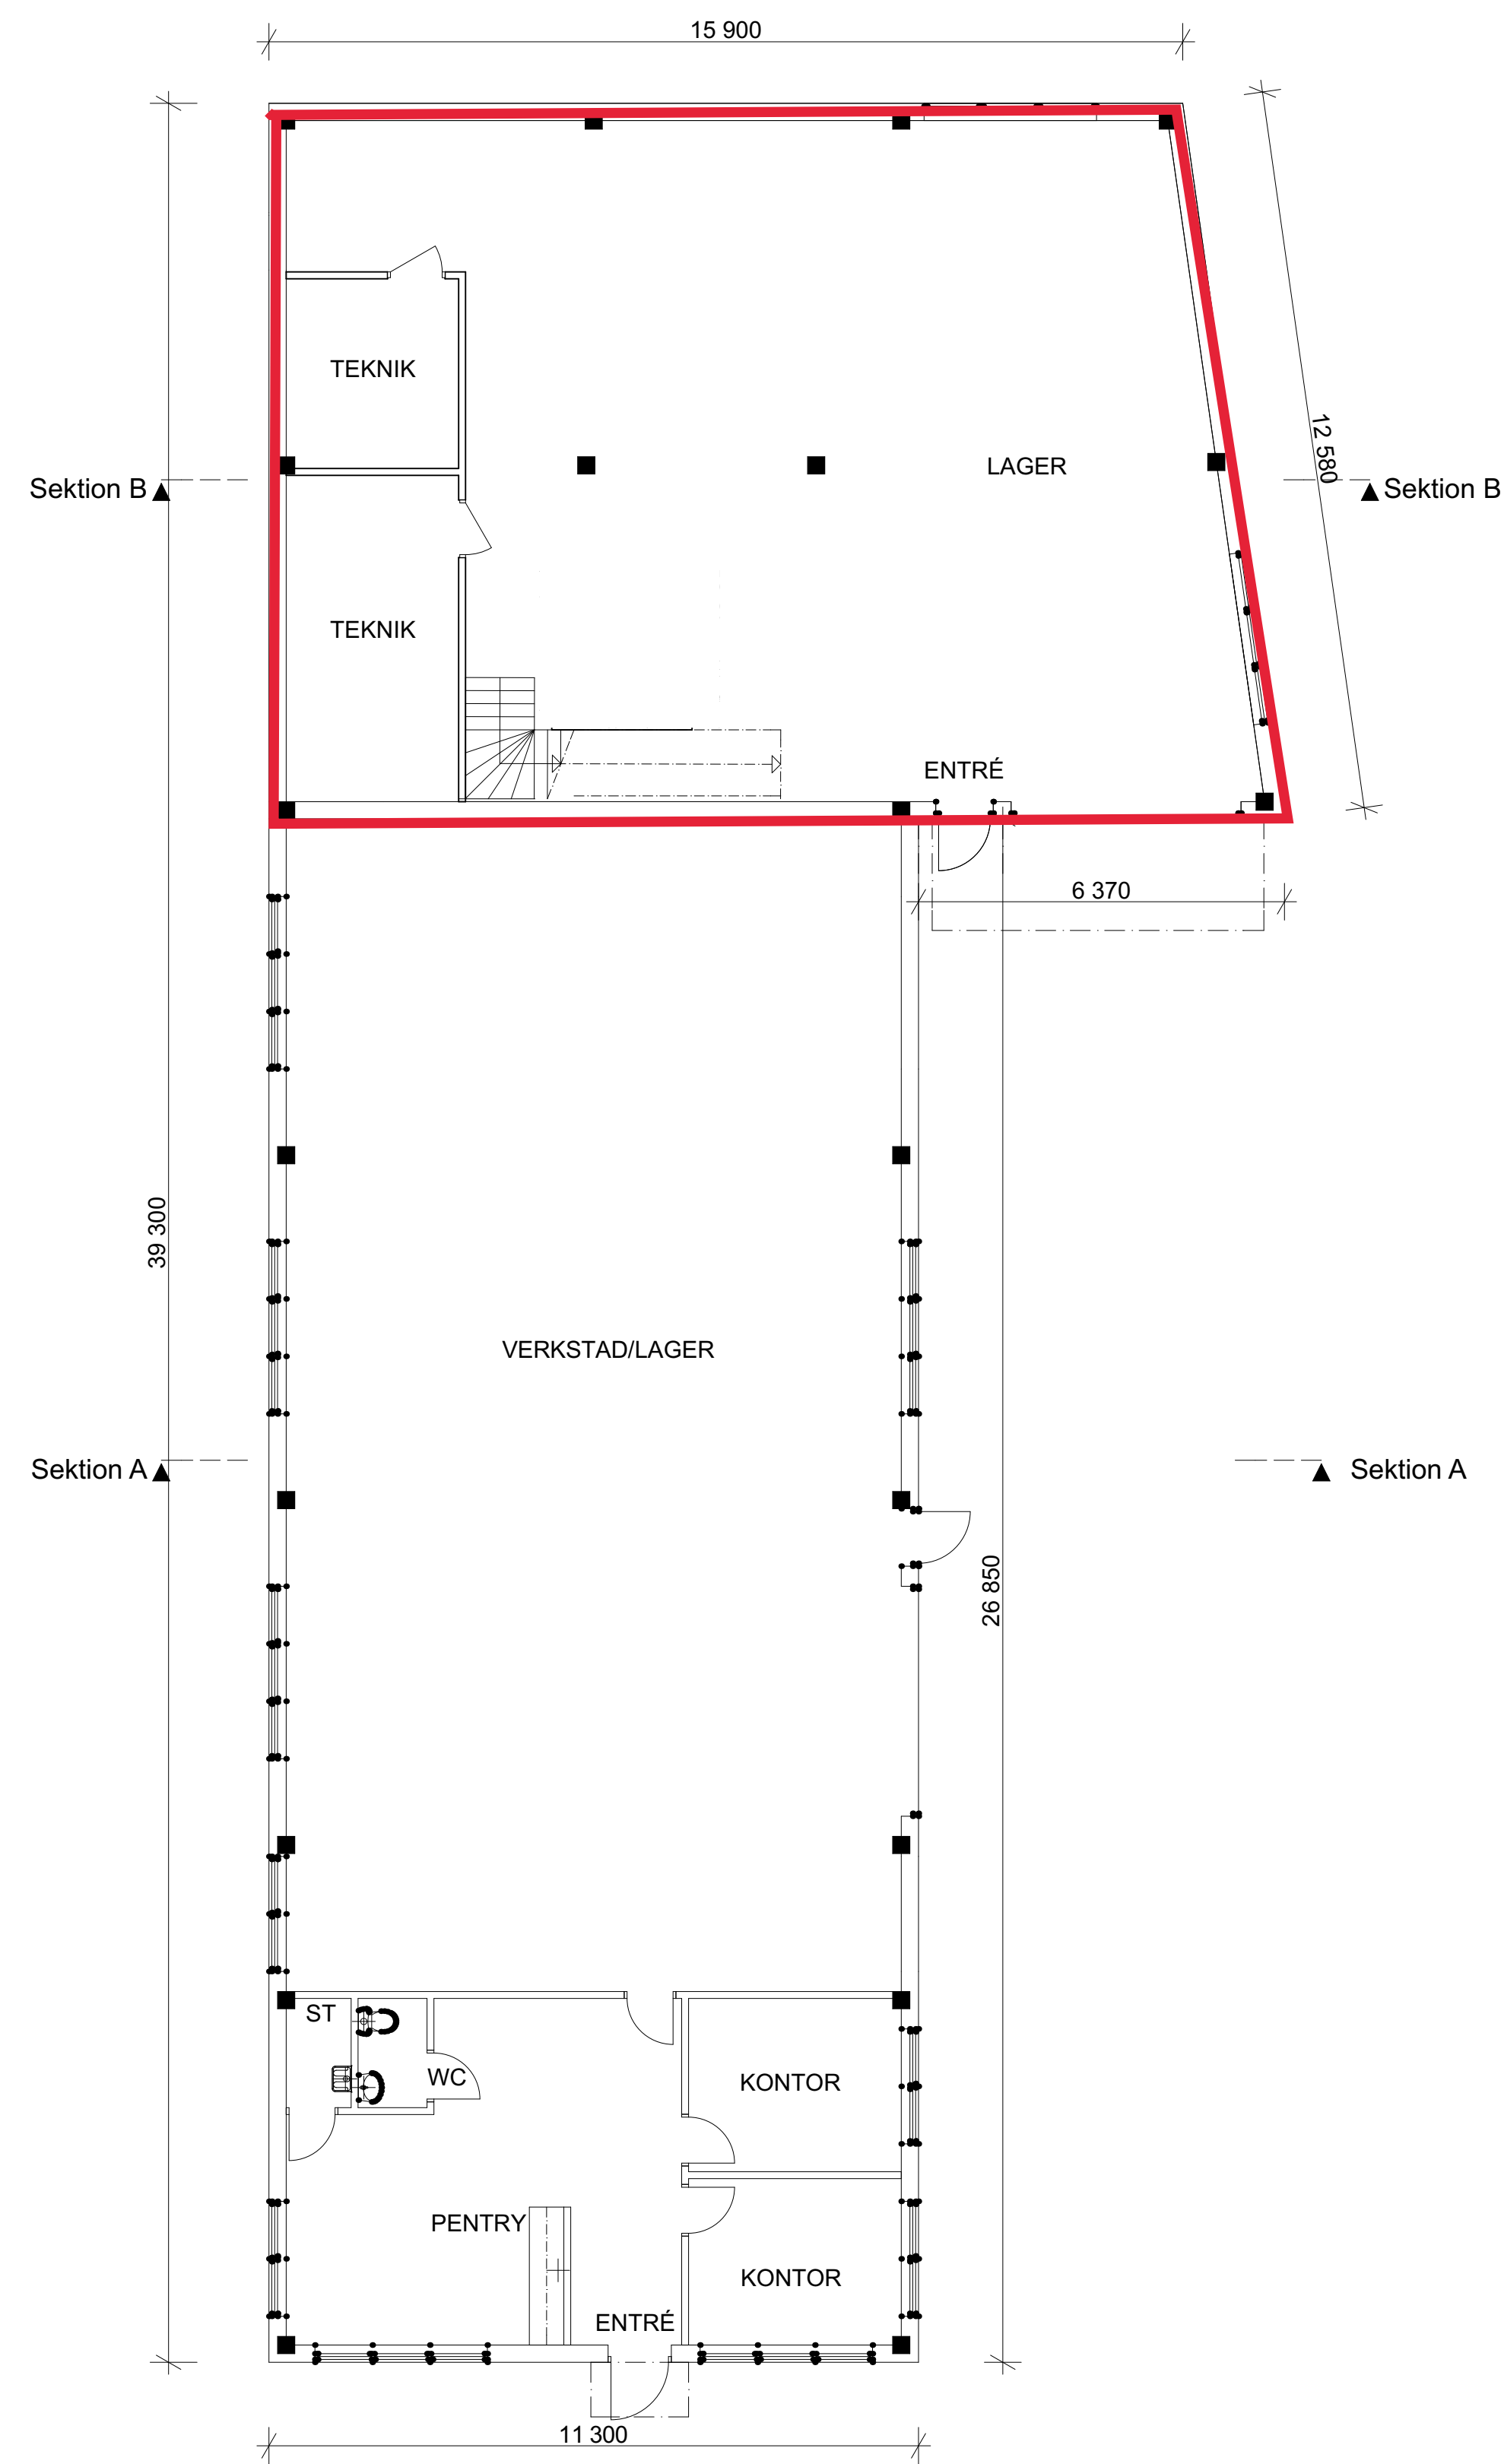

PLAN 1tr

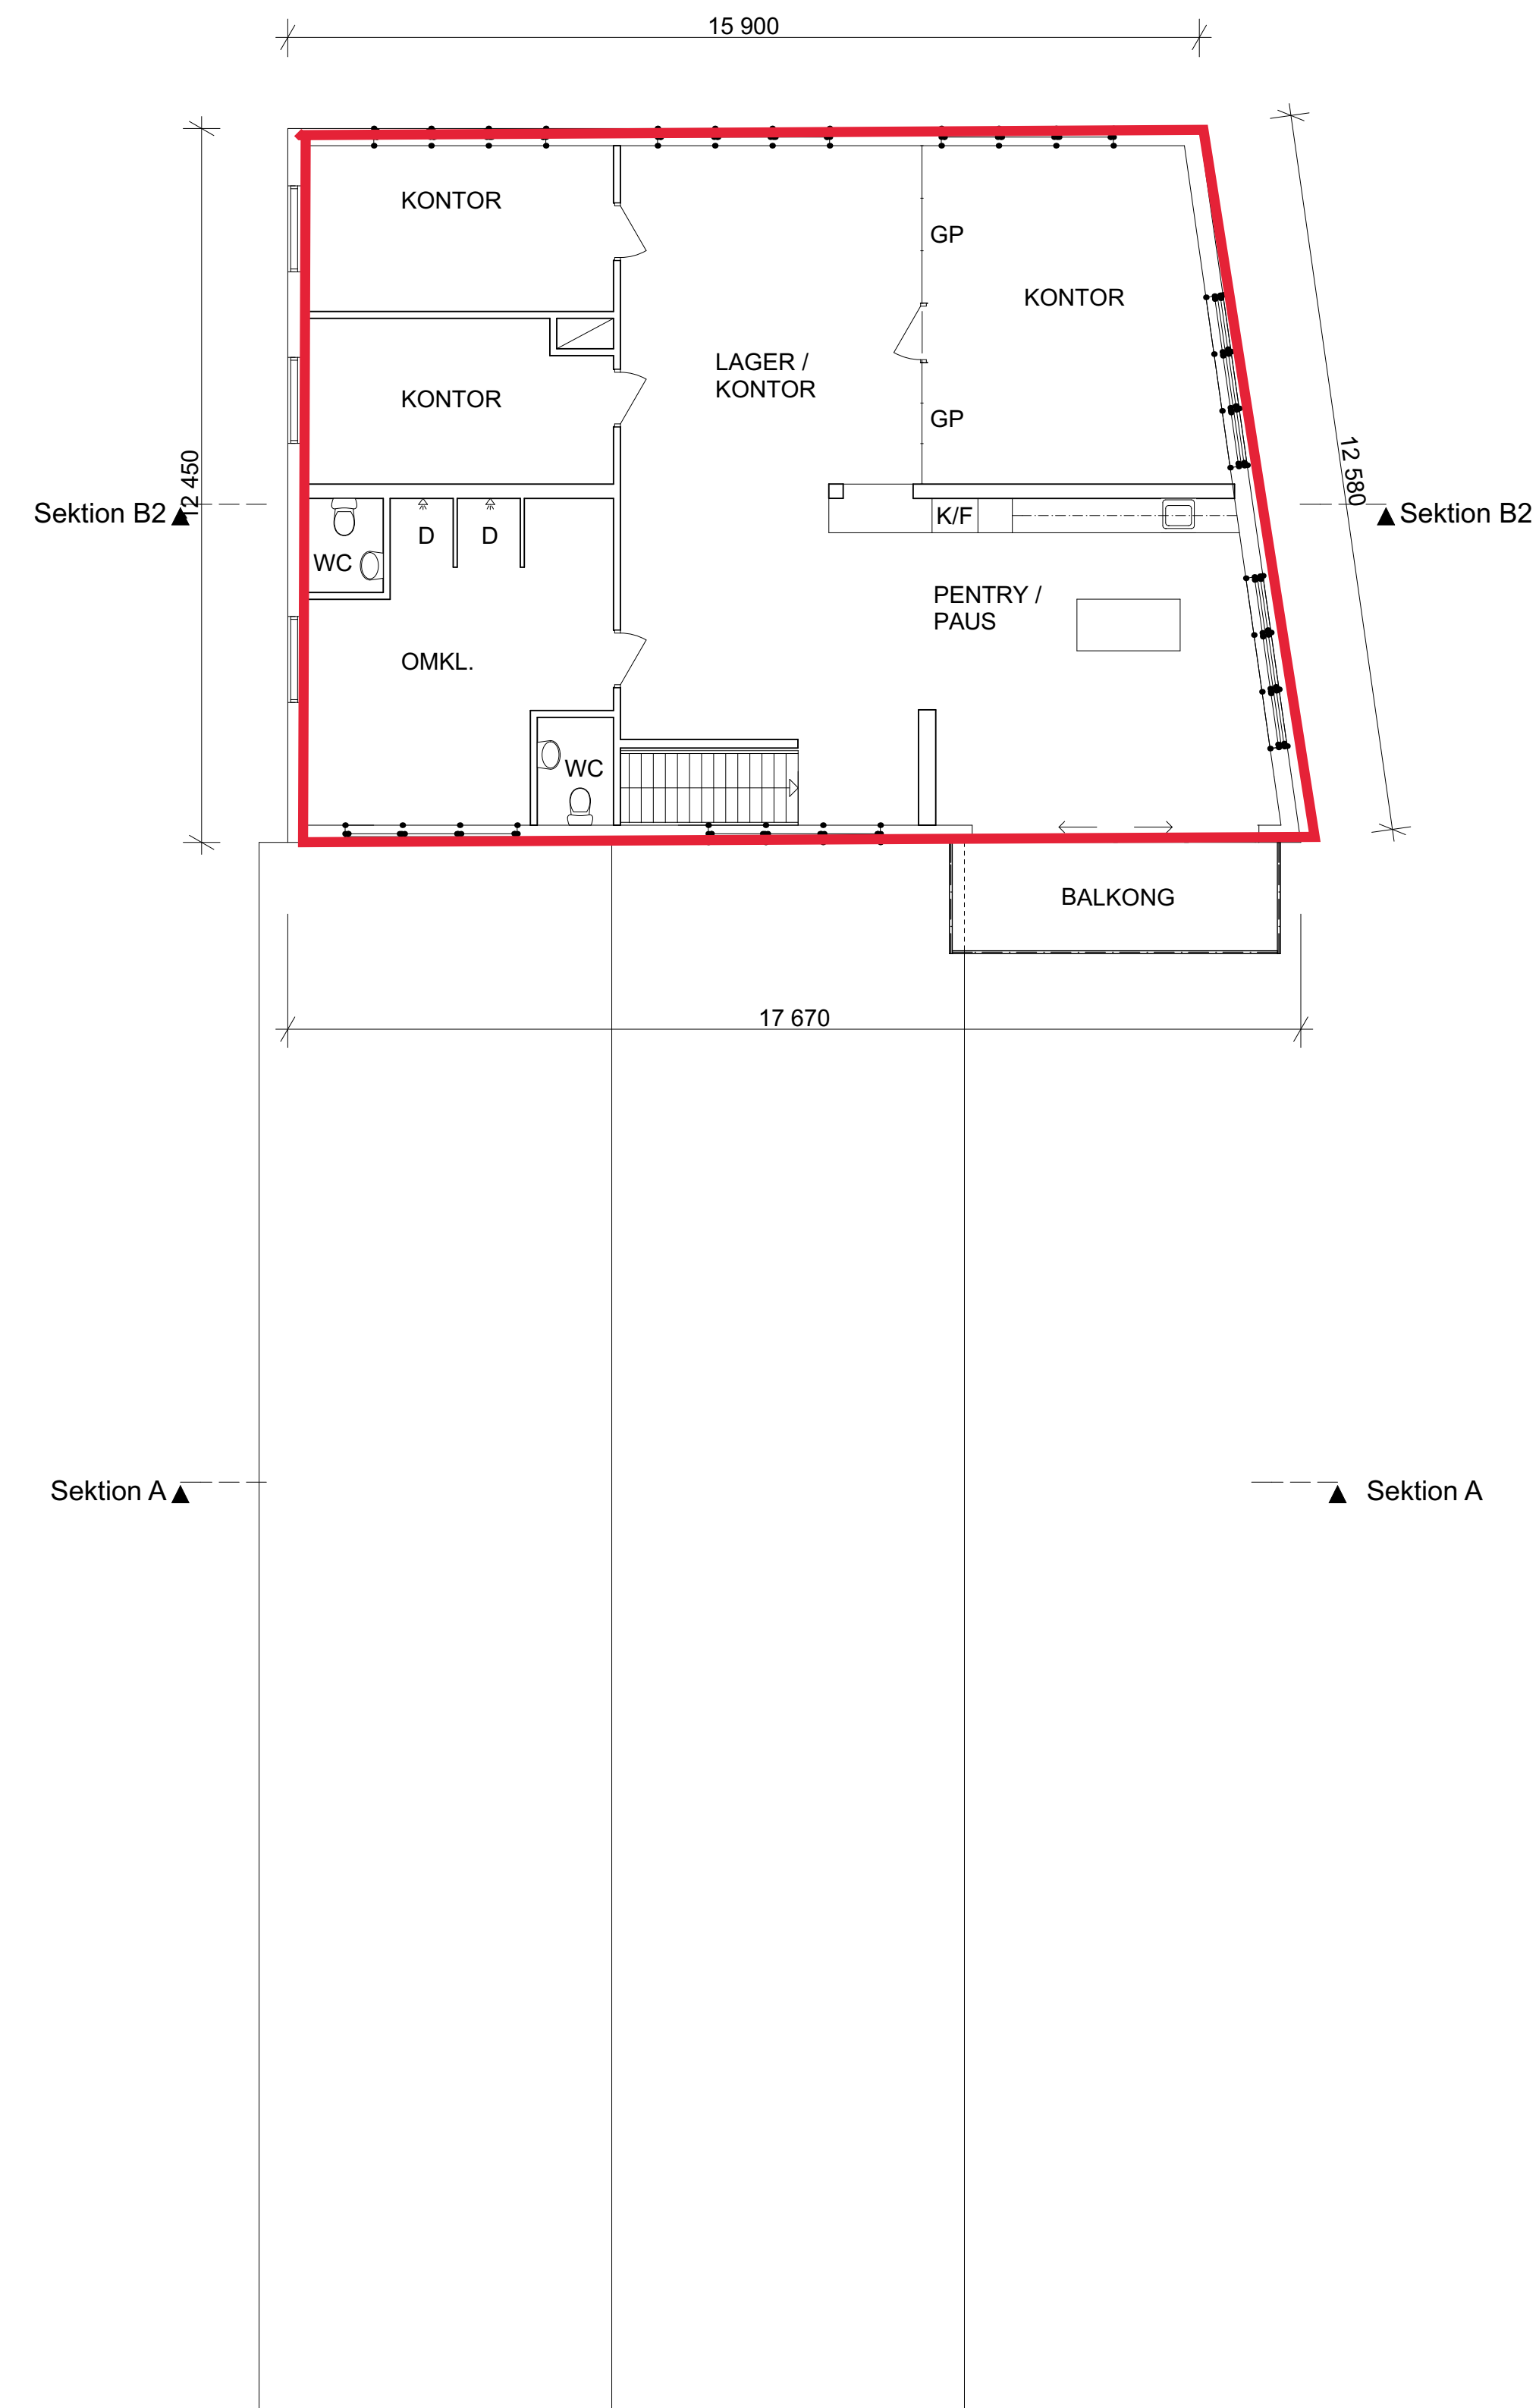

areim

FÖRESKRIFTER o FÖRKLARINGAR

BET	ANT	ÄNDRING AVSER	DATUM	SIGN
RELATIONSHANDLING 150921				
SKARPNÄS 8:26 NACKA KOMMUN				
 JG CAD				
K				
WVS				
Sp				
E				
B				
UPPDRAAG NR		RITAD AV	HANDLÄGGARE	
		J. GUSTAFSSON	J. GUSTAFSSON	
DATUM		ANSVARIG		
2015-09-21			P. JOHANSSON	
NYBYGGNAD AV INDUSTRIFASTIGHET ENTRÉPLAN, PLAN 1TR				
.				
SKALA		NUMMER	BET	
A1 - 1:100 A3 - 1:200		A-40.1-100		