


SKYDDSRUM

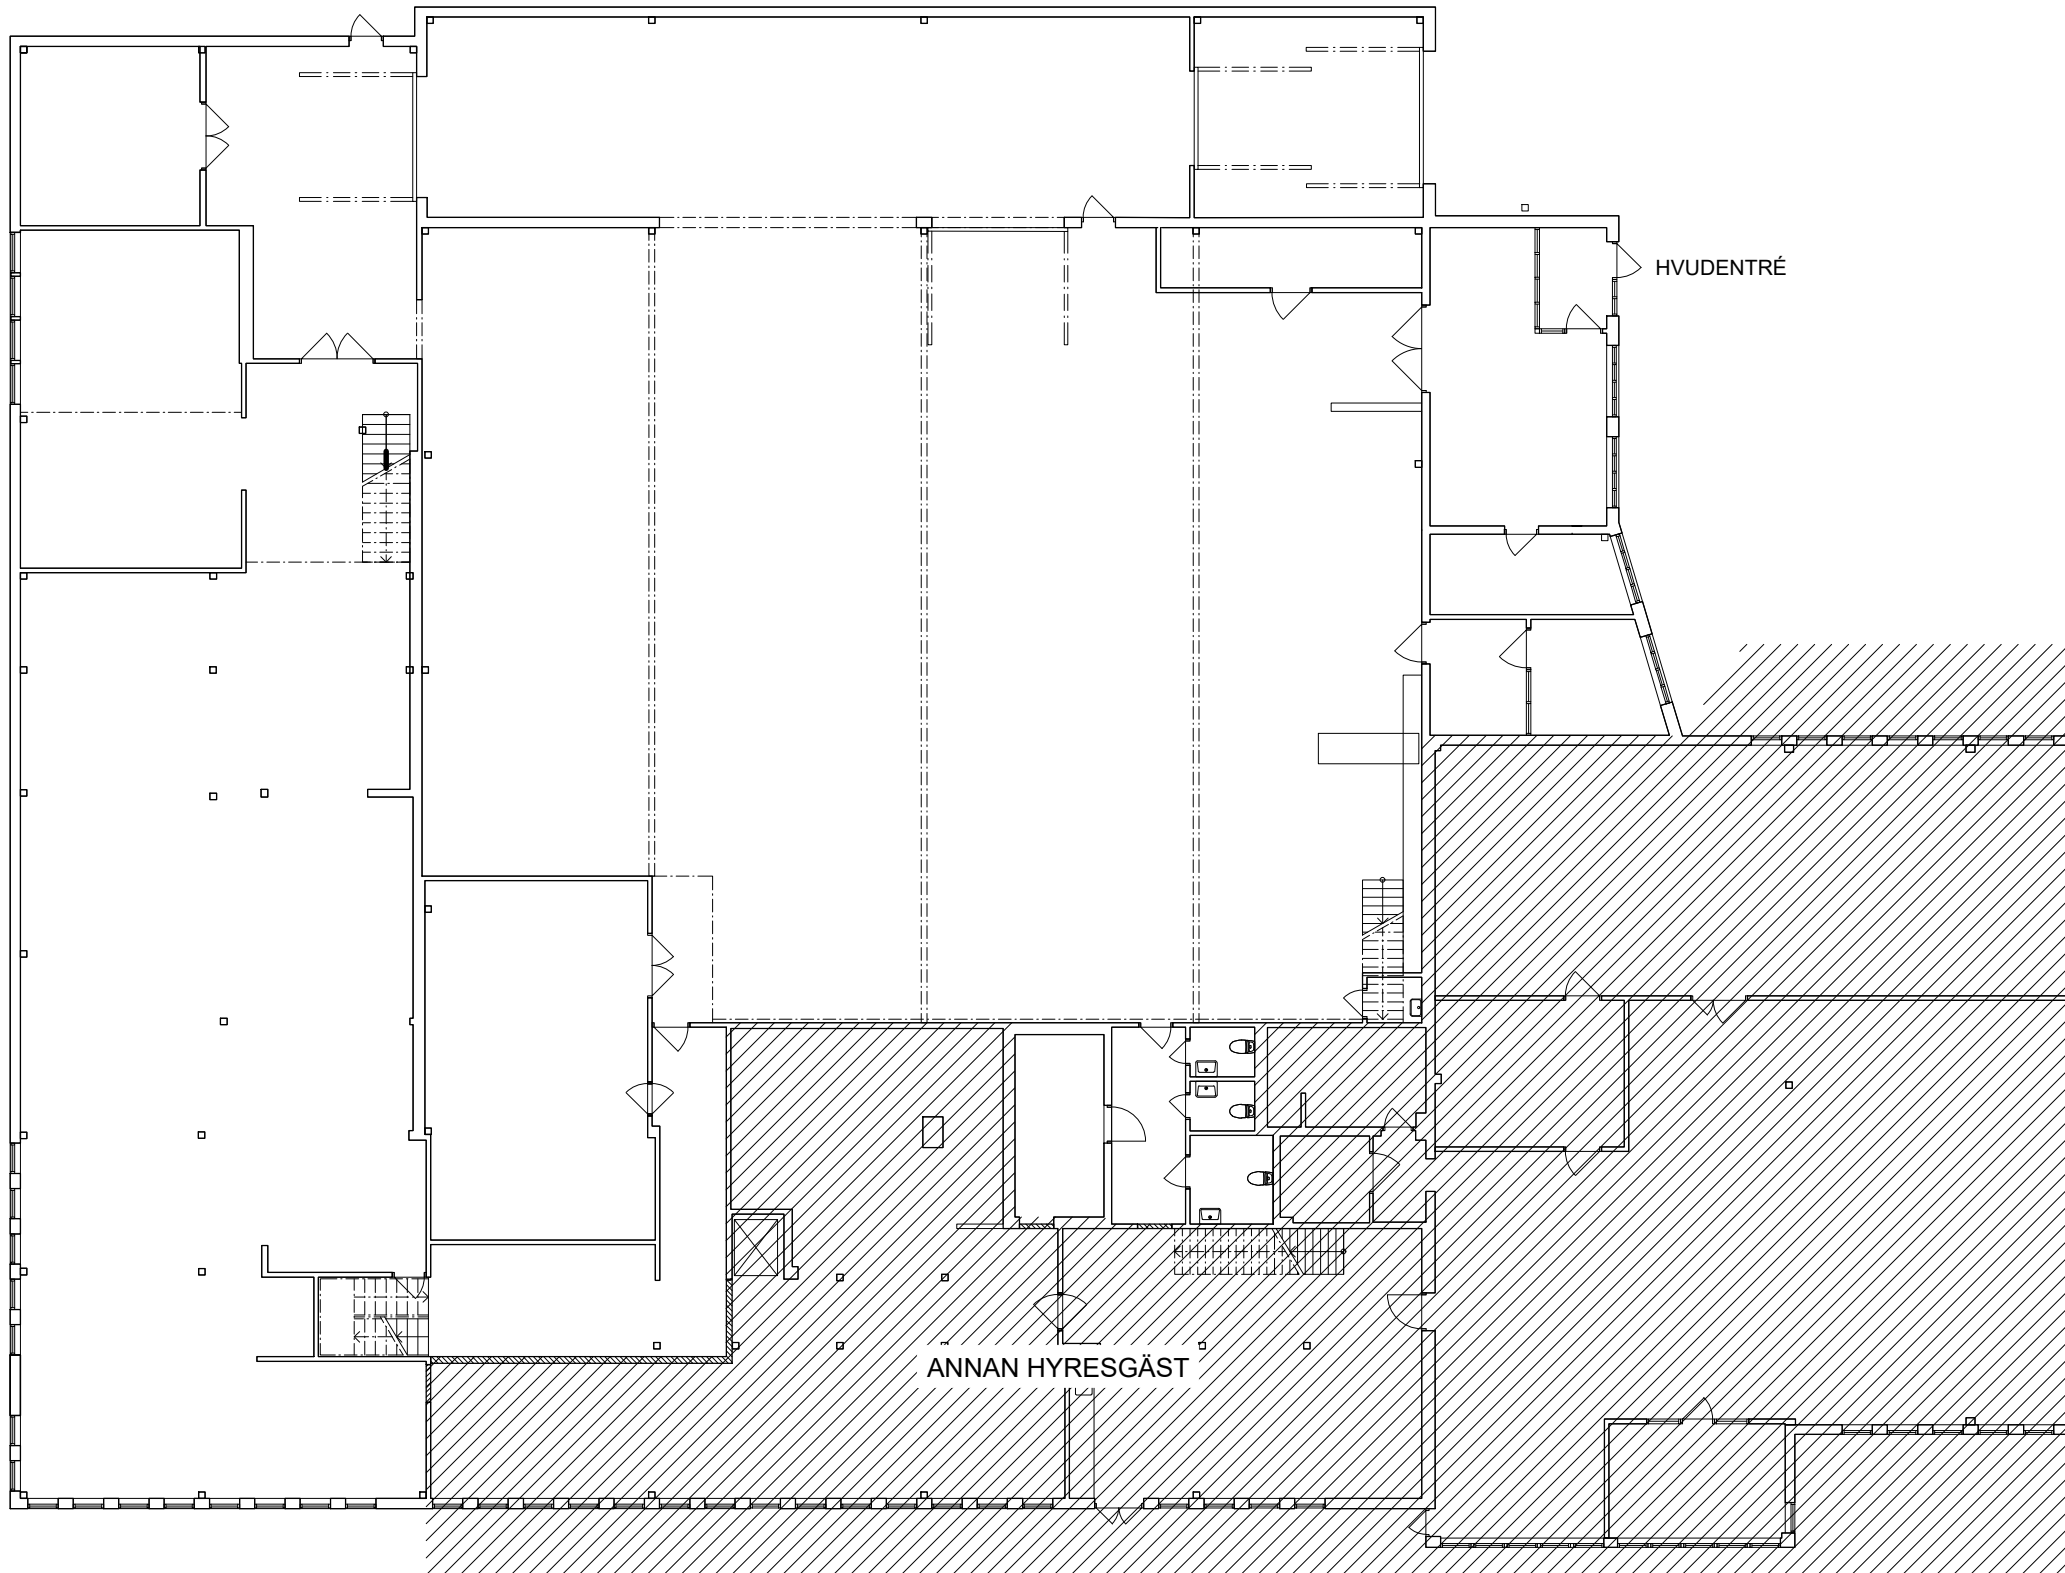

0 5 10 15 20 METER
SKALA 1:200 (A3)

FÖRKLARINGAR

ALLA MÅTT I MM
SAMTLIGA MÅTT ÄR CIRKAMÅTT. ALLA MÅTT MÅSTE
KONTROLLERAS PÅ PLATS

FÖRESKRIFTER

HÄNVISNINGAR


-	-	-	-
RELATIONSHANDLING			
			
SPs G:A LOKALER - KV LANDNINGSBANAN 5 FLYGFÄLTSGATAN 26, 128 30 SKARPNÄCK STOCKHOLM STAD			
ULRIK BLOMQUIST ARKITEKT			
ULRIK BLOMQUIST ARKITEKTKONTOR AB, SKEPPSBRON 44 111 30 STHLM, INFO@ULRIKBLOMQUIST.COM, T 0762 55 55 13			
GATUPLAN (PLAN 1)			
SKALA: A3/1:200		DATUM: 2026.09.29	
ARB NR: 303	RITN NR: 1/2		REV -

FÖRKLARINGAR

ALLA MÅTT I MM
SAMTLIGA MÅTT ÄR CIRKAMÅTT. ALLA MÅTT MÅSTE
KONTROLLERAS PÅ PLATS

FÖRESKRIFTER

HÄNVISNINGAR

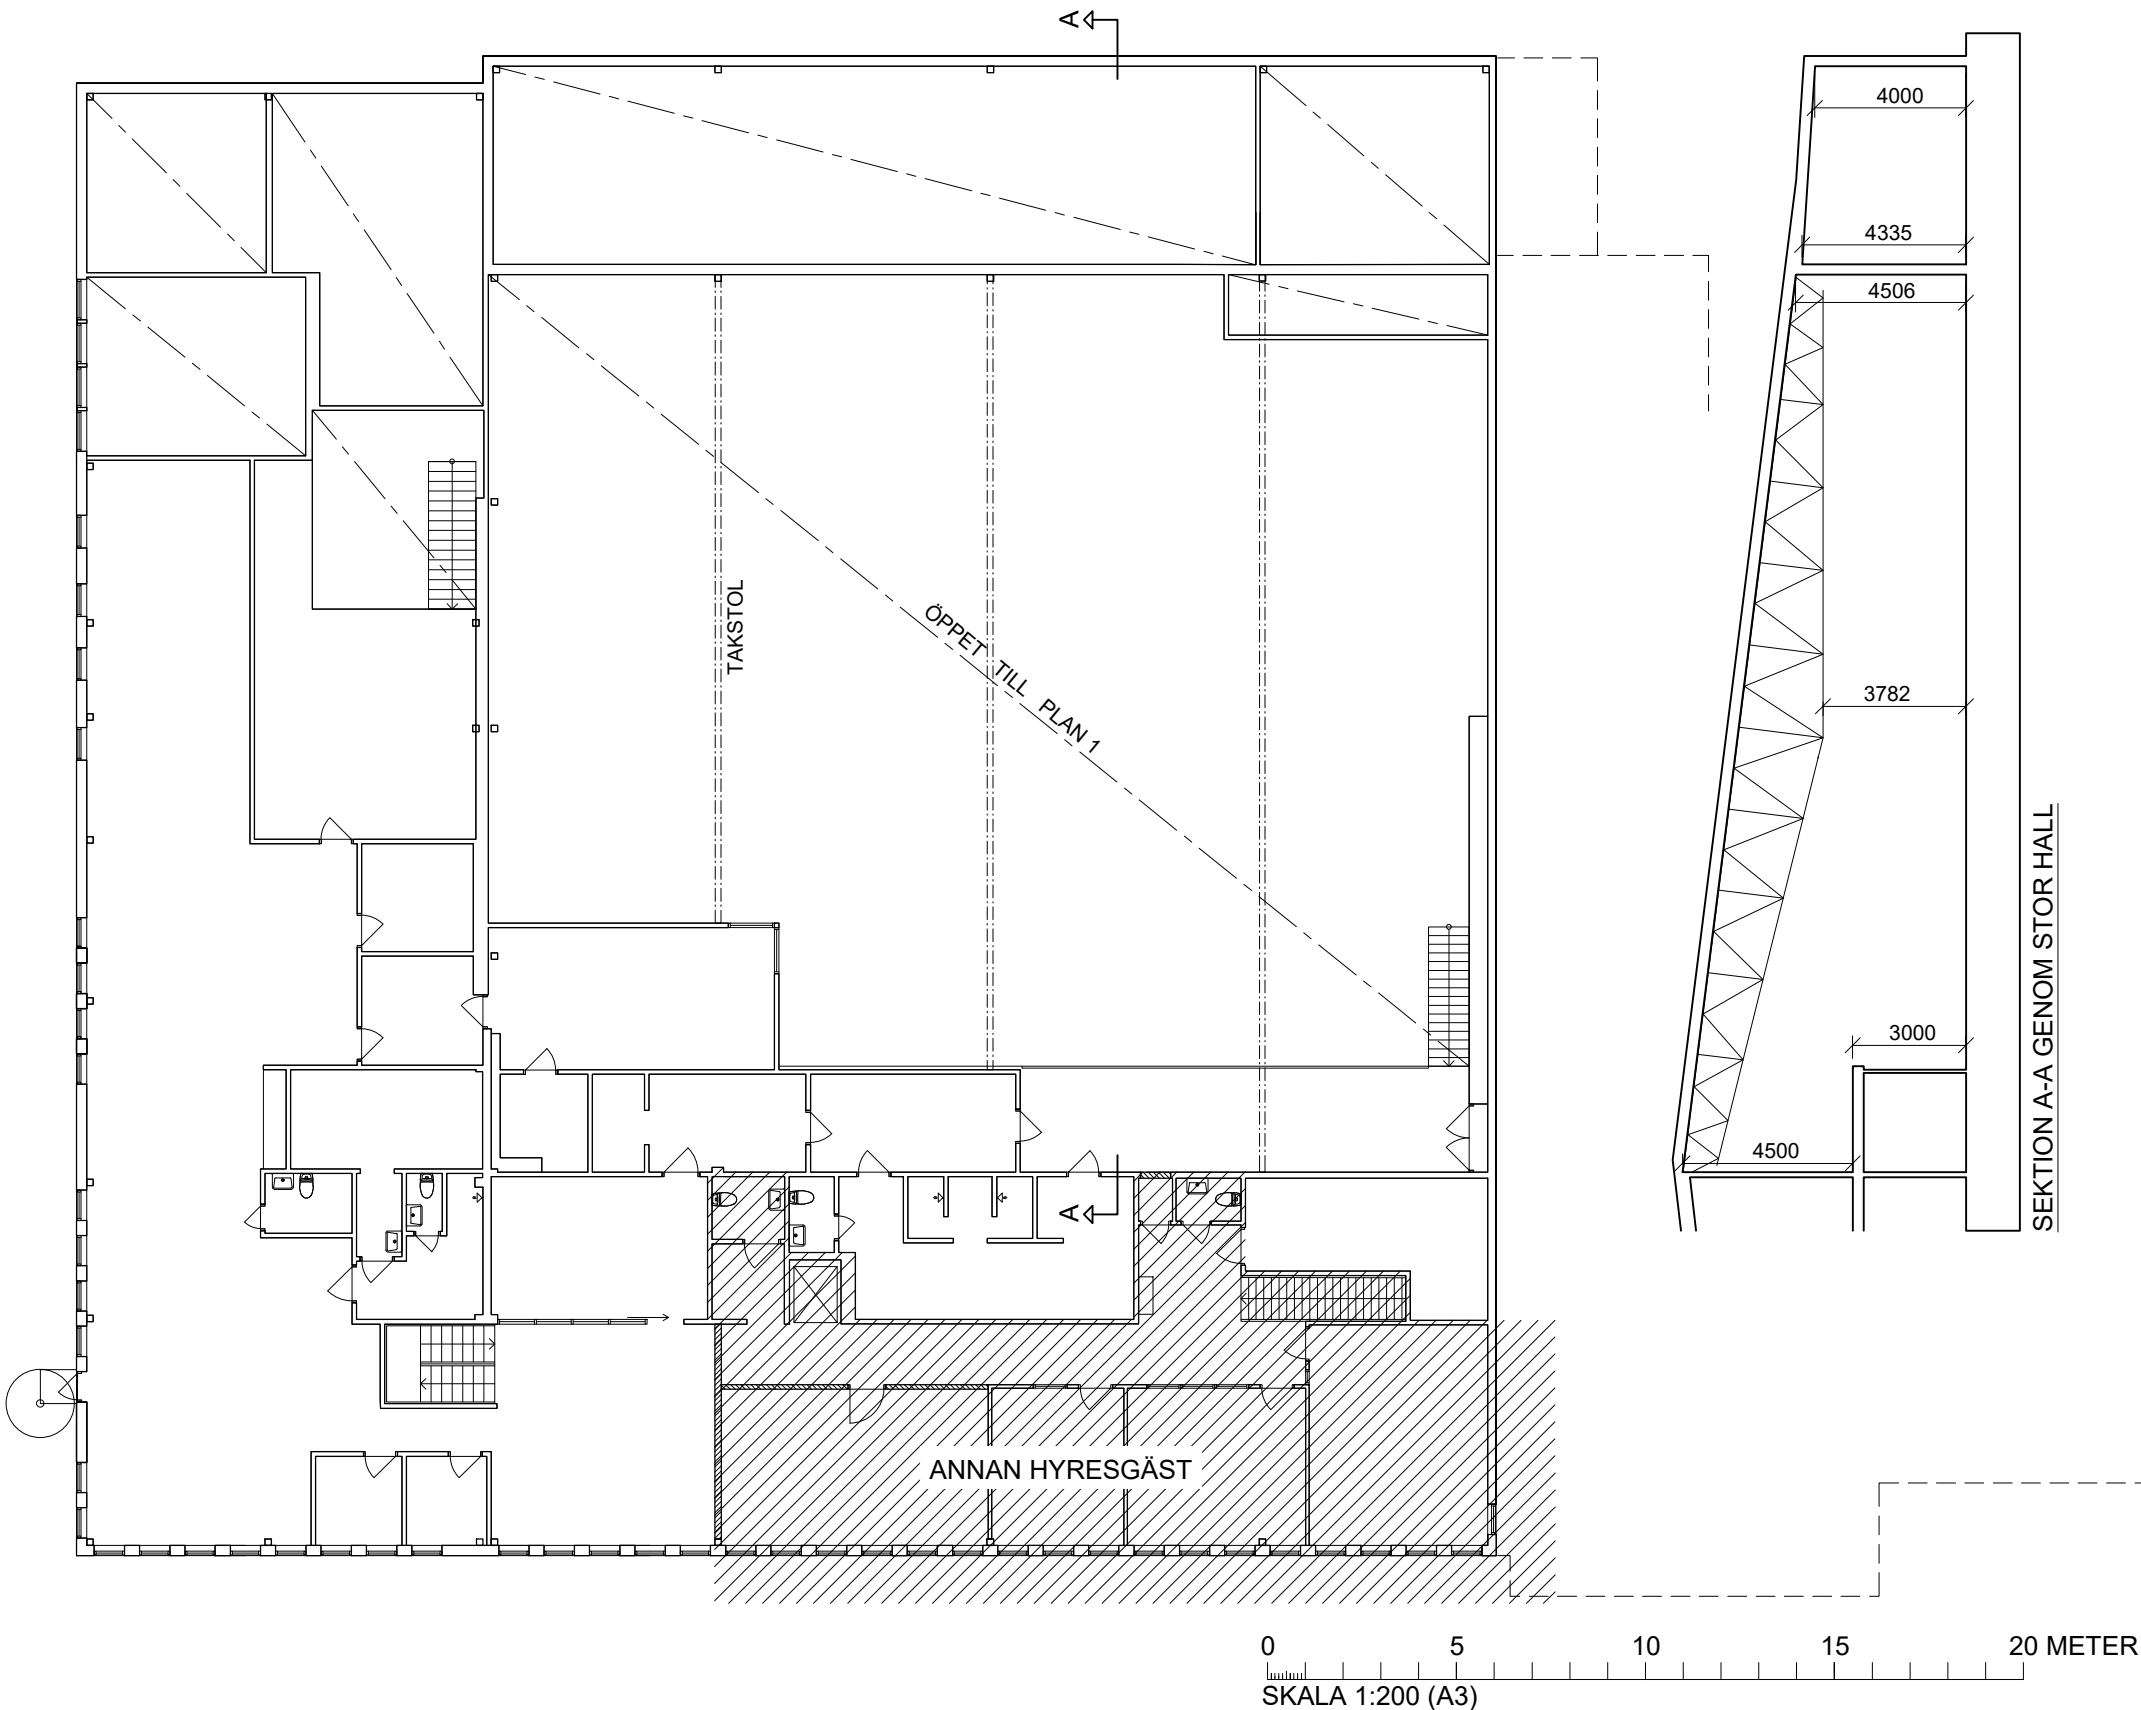

RELATIONSHANDLING



SPs G:A LOKALER - KV LANDNINGSBANAN 5
FLYGFÄLTSGATAN 26, 128 30 SKARPNÄCK
STOCKHOLM STAD

ULRIK **BLOMQUIST** ARKITEKT

ULRIK BLOMQUIST ARKITEKTKONTOR AB, SKEPPSBRON 44
111 30 STHLM, INFO@ULRIKBLOMQUIST.COM, T 0762 55 55 13

ÖVRE PLAN (PLAN 2)

SKALA: A3/1:200

DATUM: 2026.09.29

ARB NR: 303

RITN NR: 2/2

REV -