




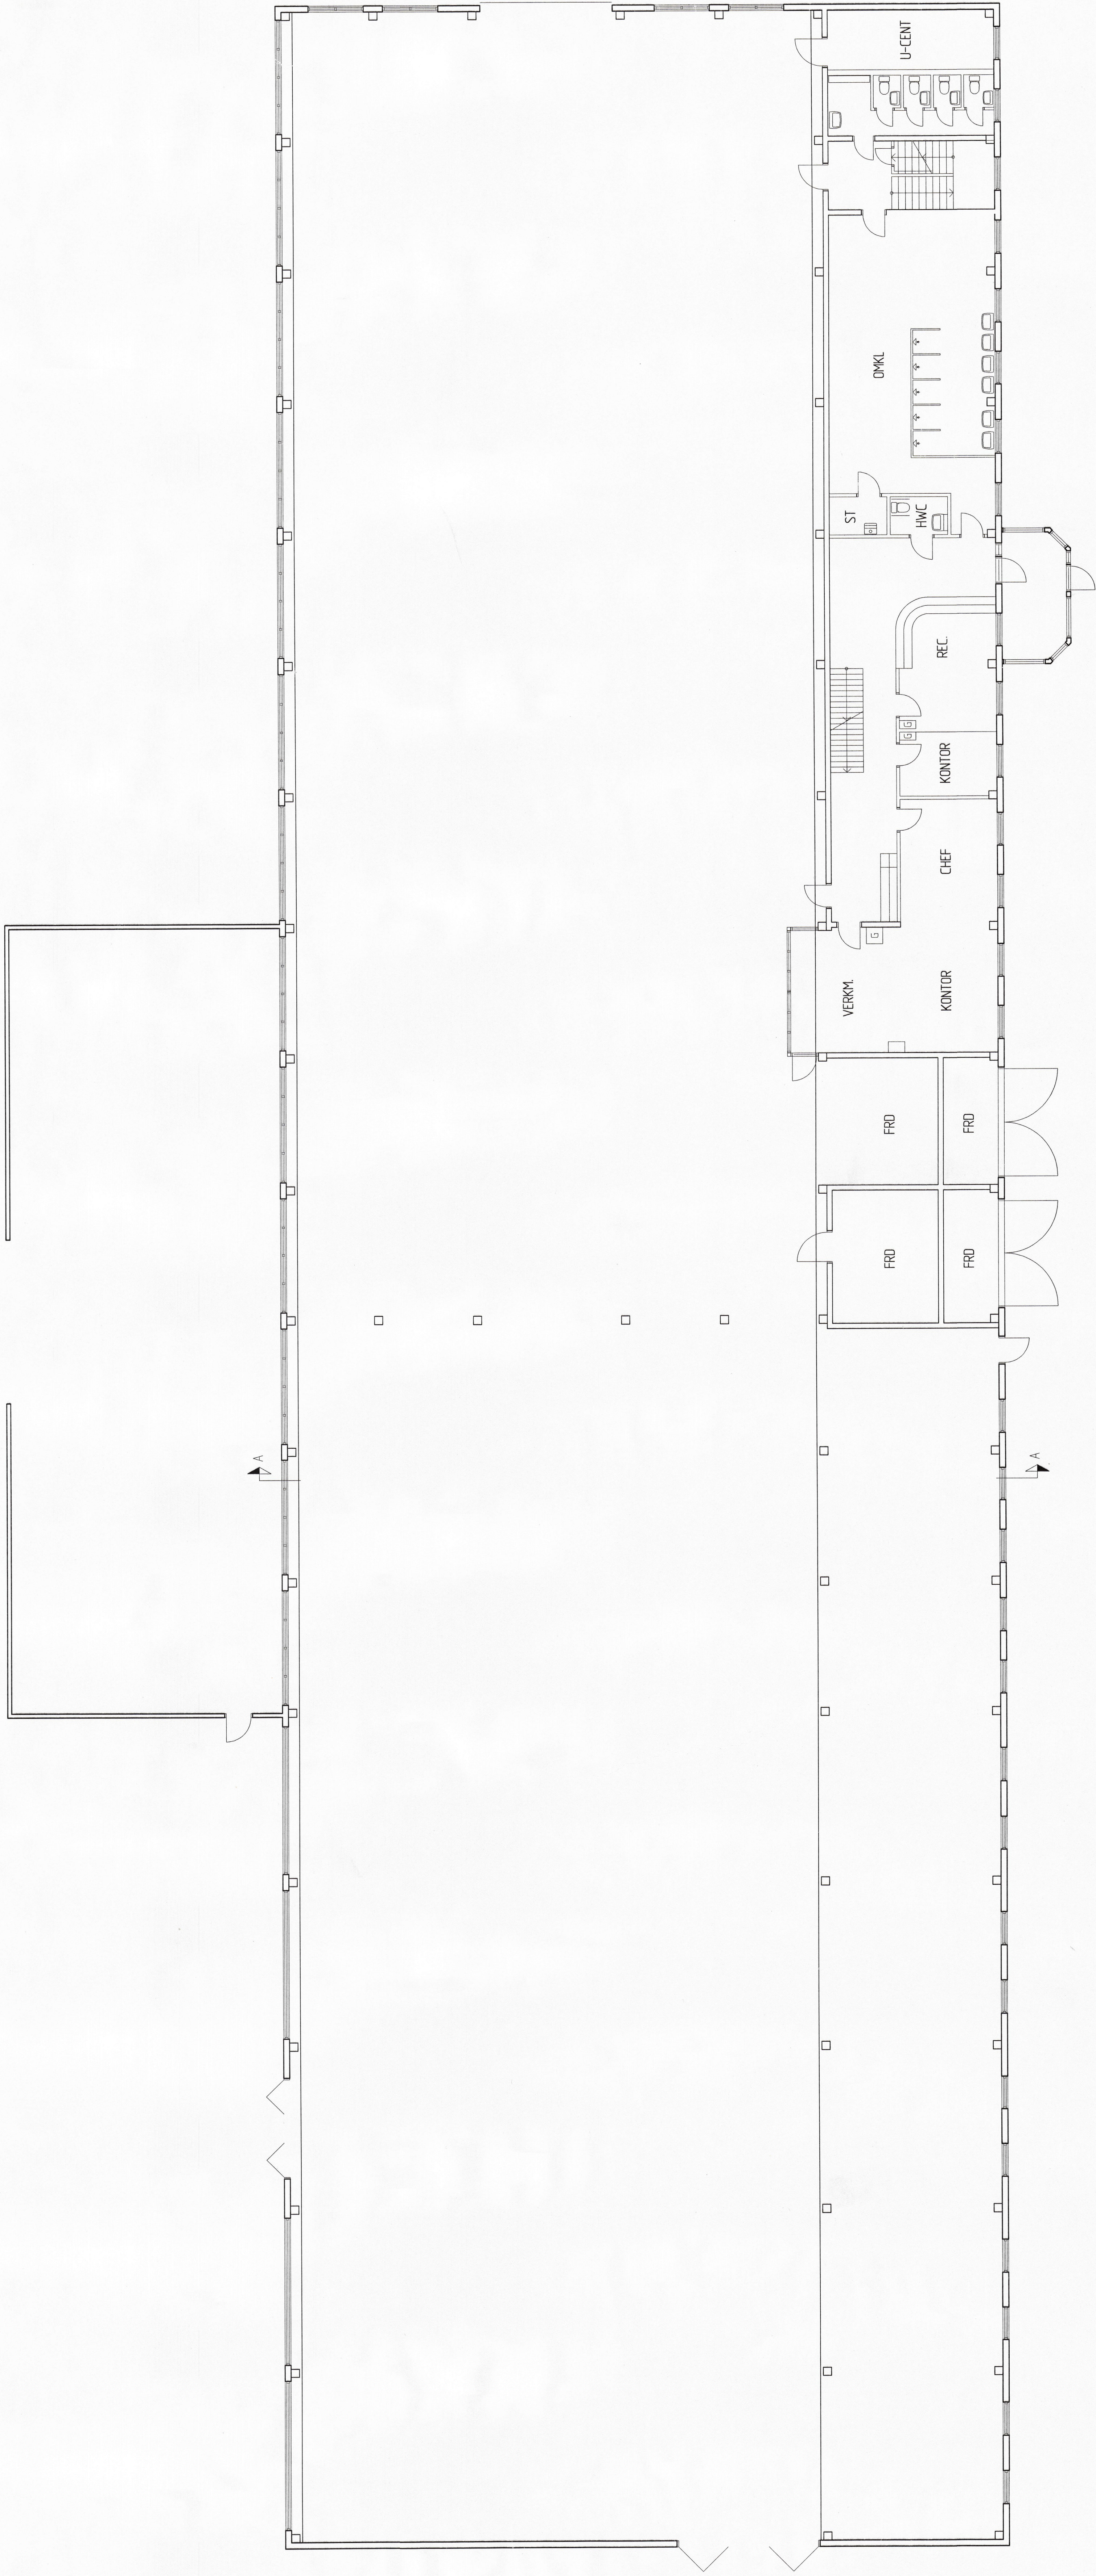

BOTTENPLAN

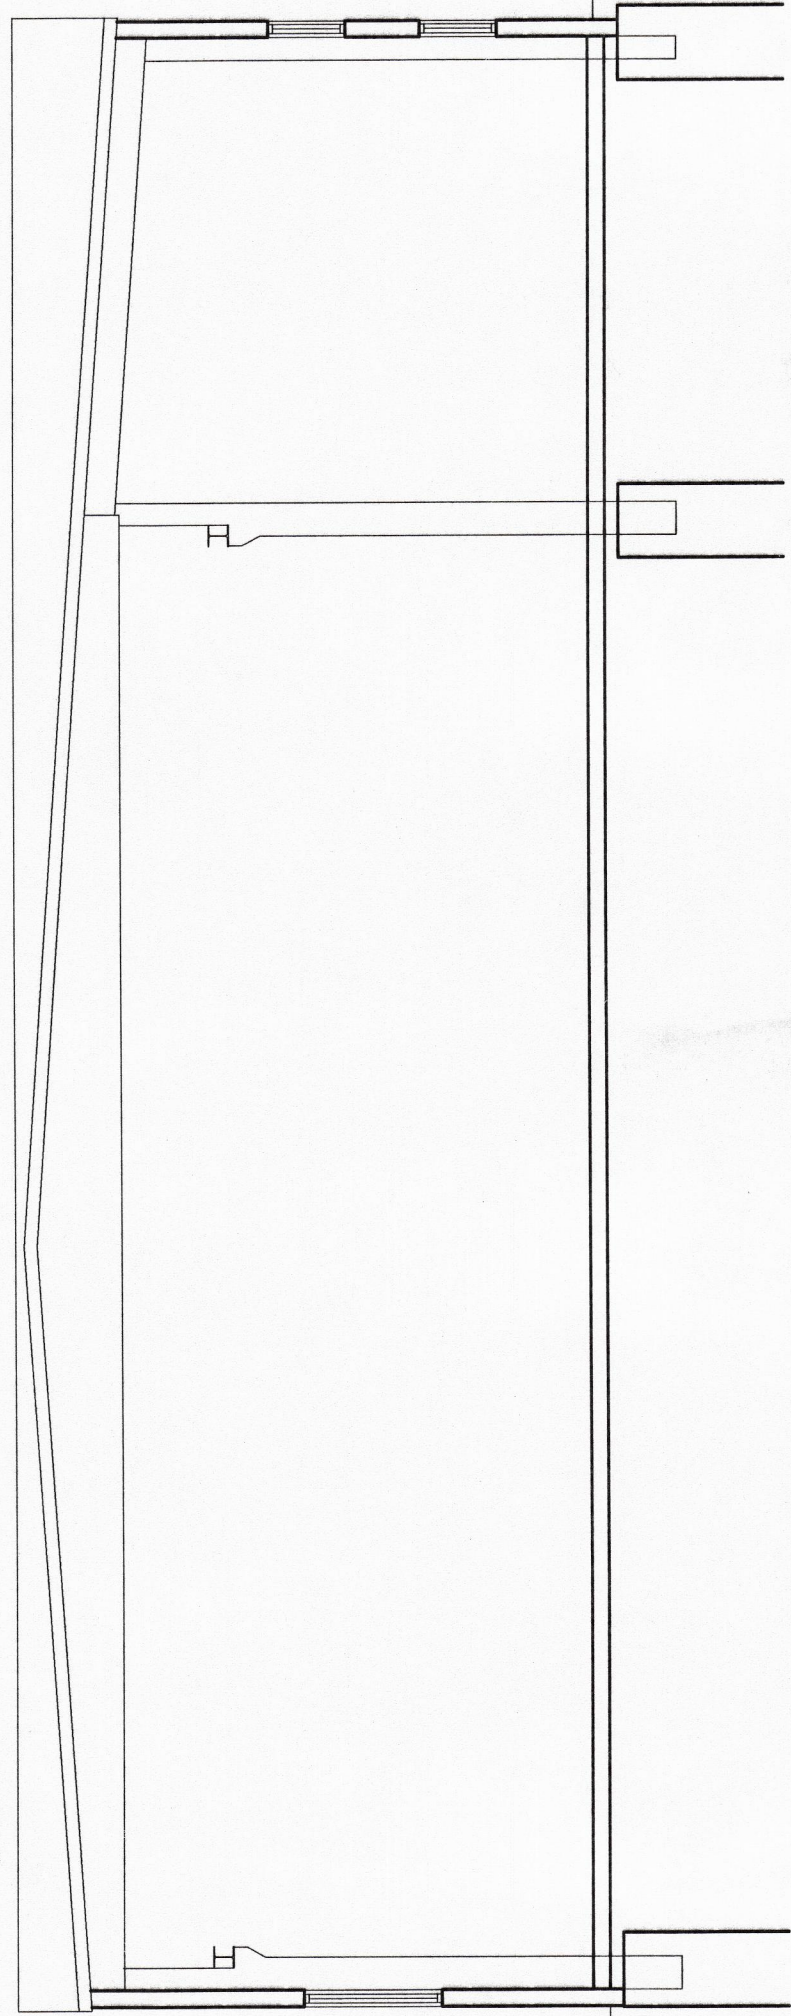

SEKTION A-A

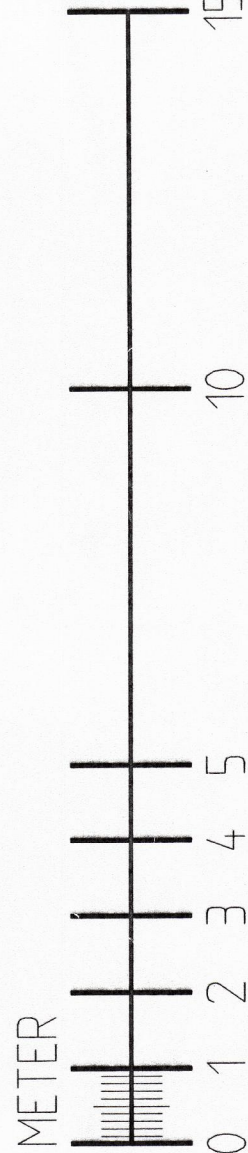

FÄR EJ BETRÄKTAS SOM
UPPMÄTNINGSRITNING DÅ
DETALJMÄTNING EJ ÄR
UTFÖRD
MÄTTAVVIKELSER KAN
FÖREKOMMA

A		ALLMÄN JUSTERING		LEDA		980901	
BET	ART	ANSÖKAN		SOM		ONUM	
RELATIONSHANDLING							
		ASPHOLMEN FASTIGHETER AB					
KV BARKBORREN 3.V-ÅS							
FFNS							
UPPDRAG NR		BETAD AV		HANDLAGARE			
61 1995.00		R. FAHLEN		A. PUSKAS			
DATUM		ANSÖKAN					
VÄSTERÅS 1996-12-20							
BOTTENPLAN							
SKALA		NUMMER		FÖR			
1:100		A01					
						BET	
						A	