

FÖRKLARINGAR

ALLA MÅTT I MM.
SAMTLIGA MÅTT MÅSTE KONTROLLERAS PÅ PLATS

 BEFINTLIGA DÖRRAR


LOA PLAN 1: CA 809 M²
LOA PLAN 2: CA 809 M²
LOA RAMPBYGGNAD: CA 111 M²

FÖRESKRIFTER

-

HÄNVISNINGAR

-

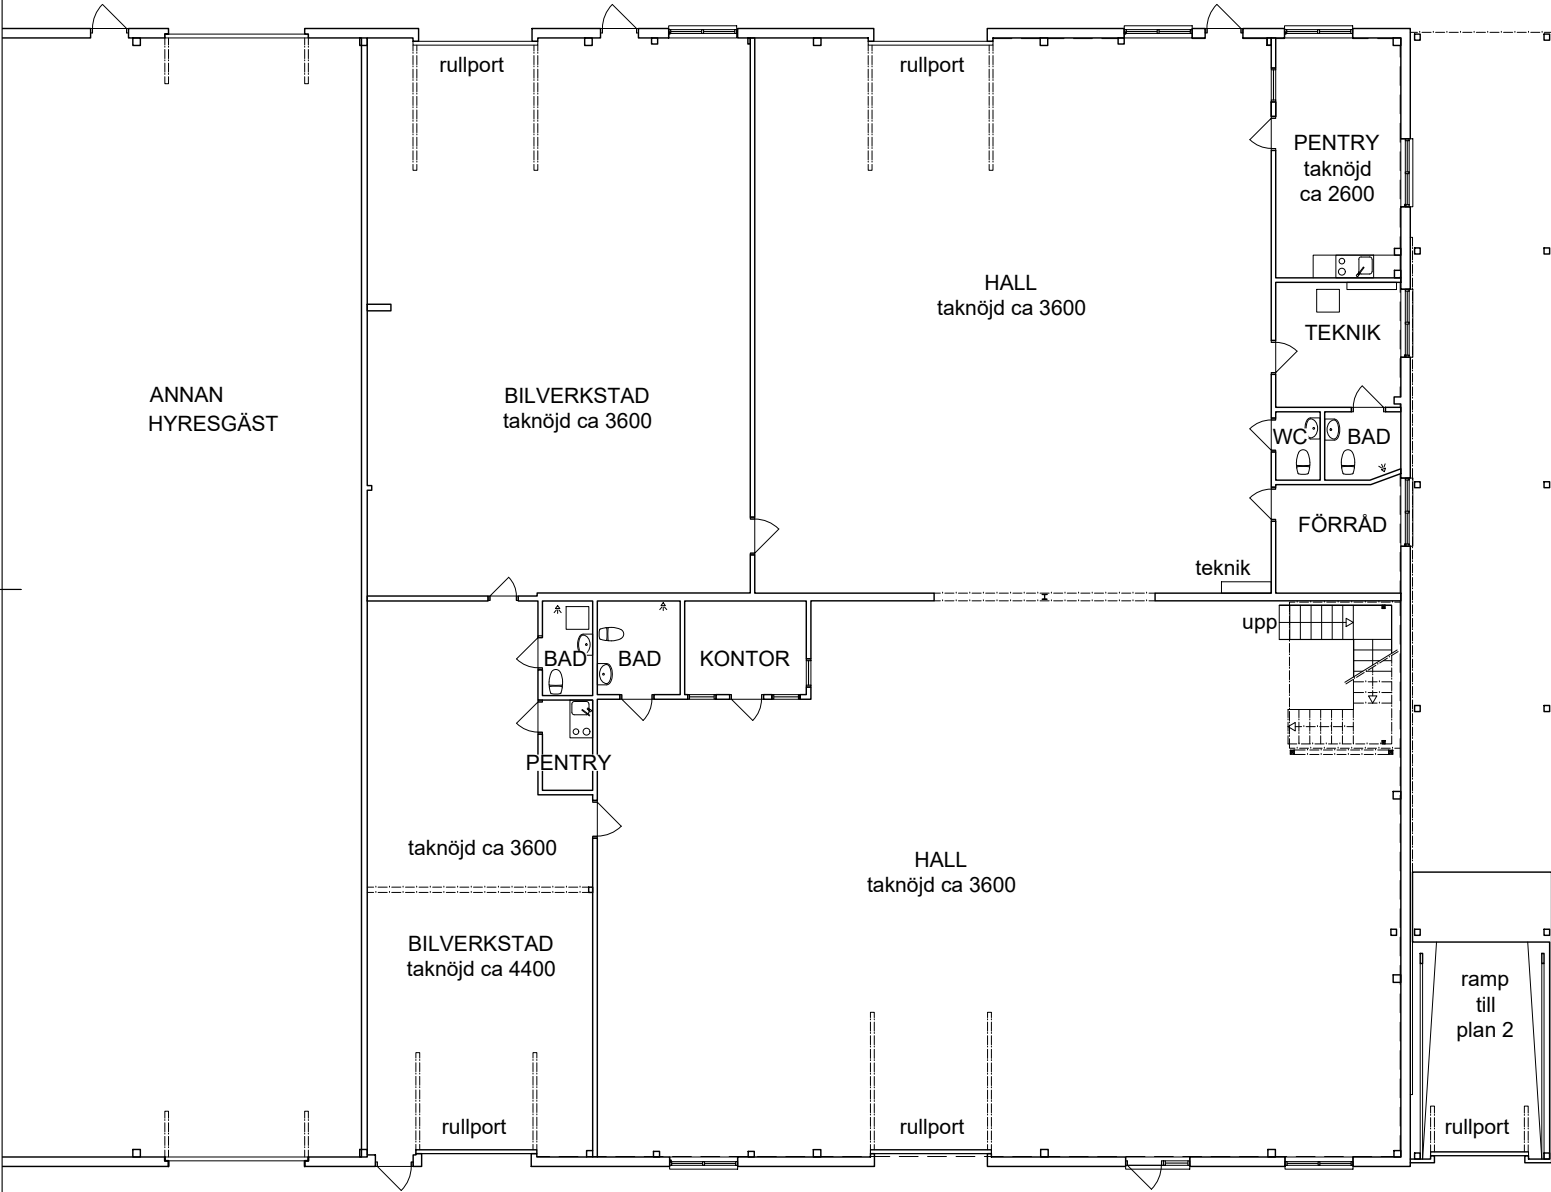


-	-	-	-	-
RELATIONSHANDLING				
				
SÖDERBYMALM 6:18, SÖDERBYMALMSV 4 F.D. HOFFSTEN BIL				
ULRIK BLOMQUIST ARKITEKT				
ULRIK BLOMQUIST ARKITEKTKONTOR AB, SKEPPSBRON 44 111 30 STHLM, INFO@ULRIKBLOMQUIST.COM, T 0762 55 55 13				
PLAN 1, ENTRÉPLAN				
SKALA: A3/1:200			DATUM: 2025.02.24	
ARB NR: 275		RITN NR: 1/2		REV -

FÖRKLARINGAR
SE RITNING 1

FÖRESKRIFTER
-

HÄNVISNINGAR
-

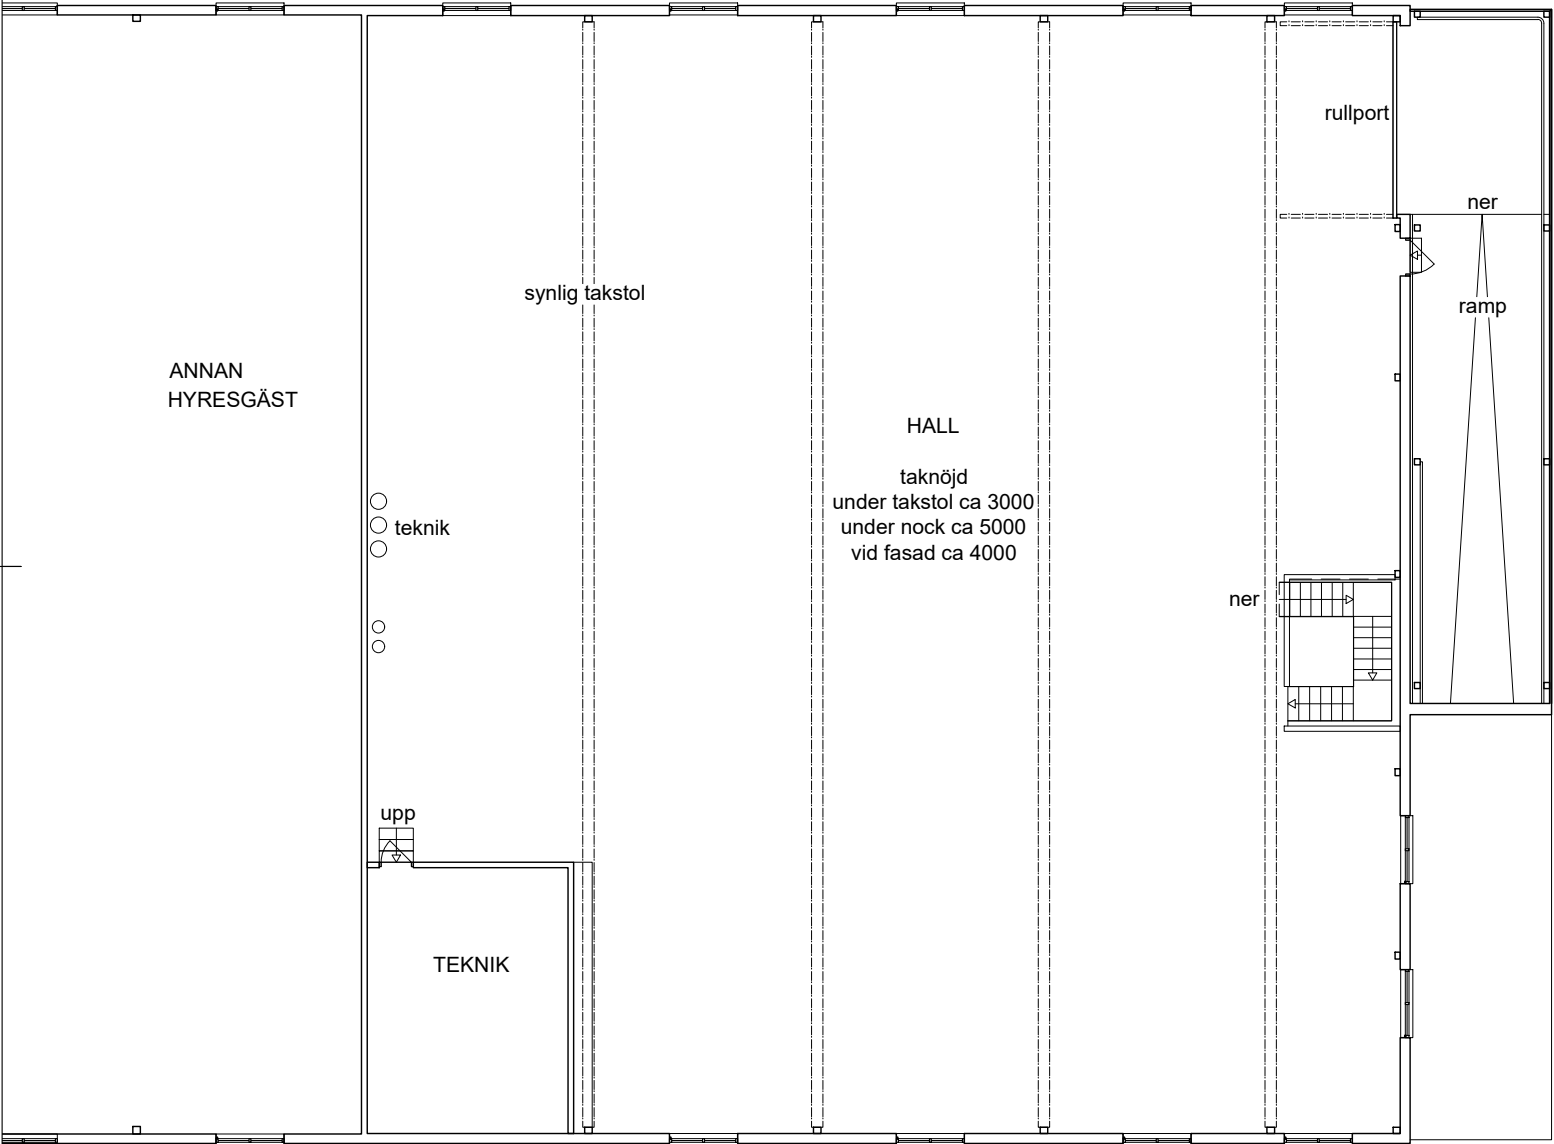

-	-	-	-	-
RELATIONSHANDLING				
				
SÖDERBYMALM 6:18, SÖDERBYMALMSV 4 F.D. HOFFSTEN BIL				
ULRIK BLOMQUIST ARKITEKT				
ULRIK BLOMQUIST ARKITEKTKONTOR AB, SKEPPSBRON 44 111 30 STHLM, INFO@ULRIKBLOMQUIST.COM, T 0762 55 55 13				
PLAN 2, ÖVRE PLAN				
SKALA: A3/1:200			DATUM: 2025.02.24	
ARB NR: 275		RITN NR: 2/2		REV -