

FÖRKLARINGAR

ALLA MÅTT I MILLIMETER (mm).  
ALLA HÖJDER I METER (m).

BEFINTLIGA BYGGNADSEDELAR ÄR  
UPPRITADE EFTER ÄLDRE UNDERLAG.  
MÄTTRIKTIGHET KAN EJ GARANTERAS.


ALLA MÅTT KONTROLLERAS PÅ PLATS  
YTAVVIKELSER KAN FÖREKOMMA

FÖRESKRIFTER

HÄNVISNINGAR



PLAN 1

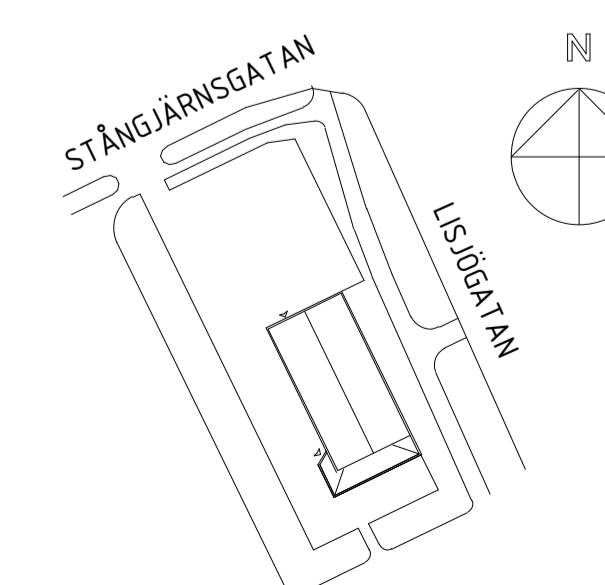

SKALA 1:100, VID A1 METER



BET	ÄNDRINGEN AVSER	DATUM	SIGN
-----	-----------------	-------	------

RELATIONSHANDLING

KV BRUKSKASSÖREN 1  
STÅNGJÄRNSGATAN 1, VÄSTERÅS

UPPDRAG NR A2215	RITAD/KONSTR. AV JJN	HANDLÄGGARE KATR
DATUM 2023-11-20	ANSVÄRIG KARL TRANGÅRD	

PLAN 1

SKALA A1 1:100 A3 1:200	NUMMER A-40-1-110	BET
-------------------------------	----------------------	-----