


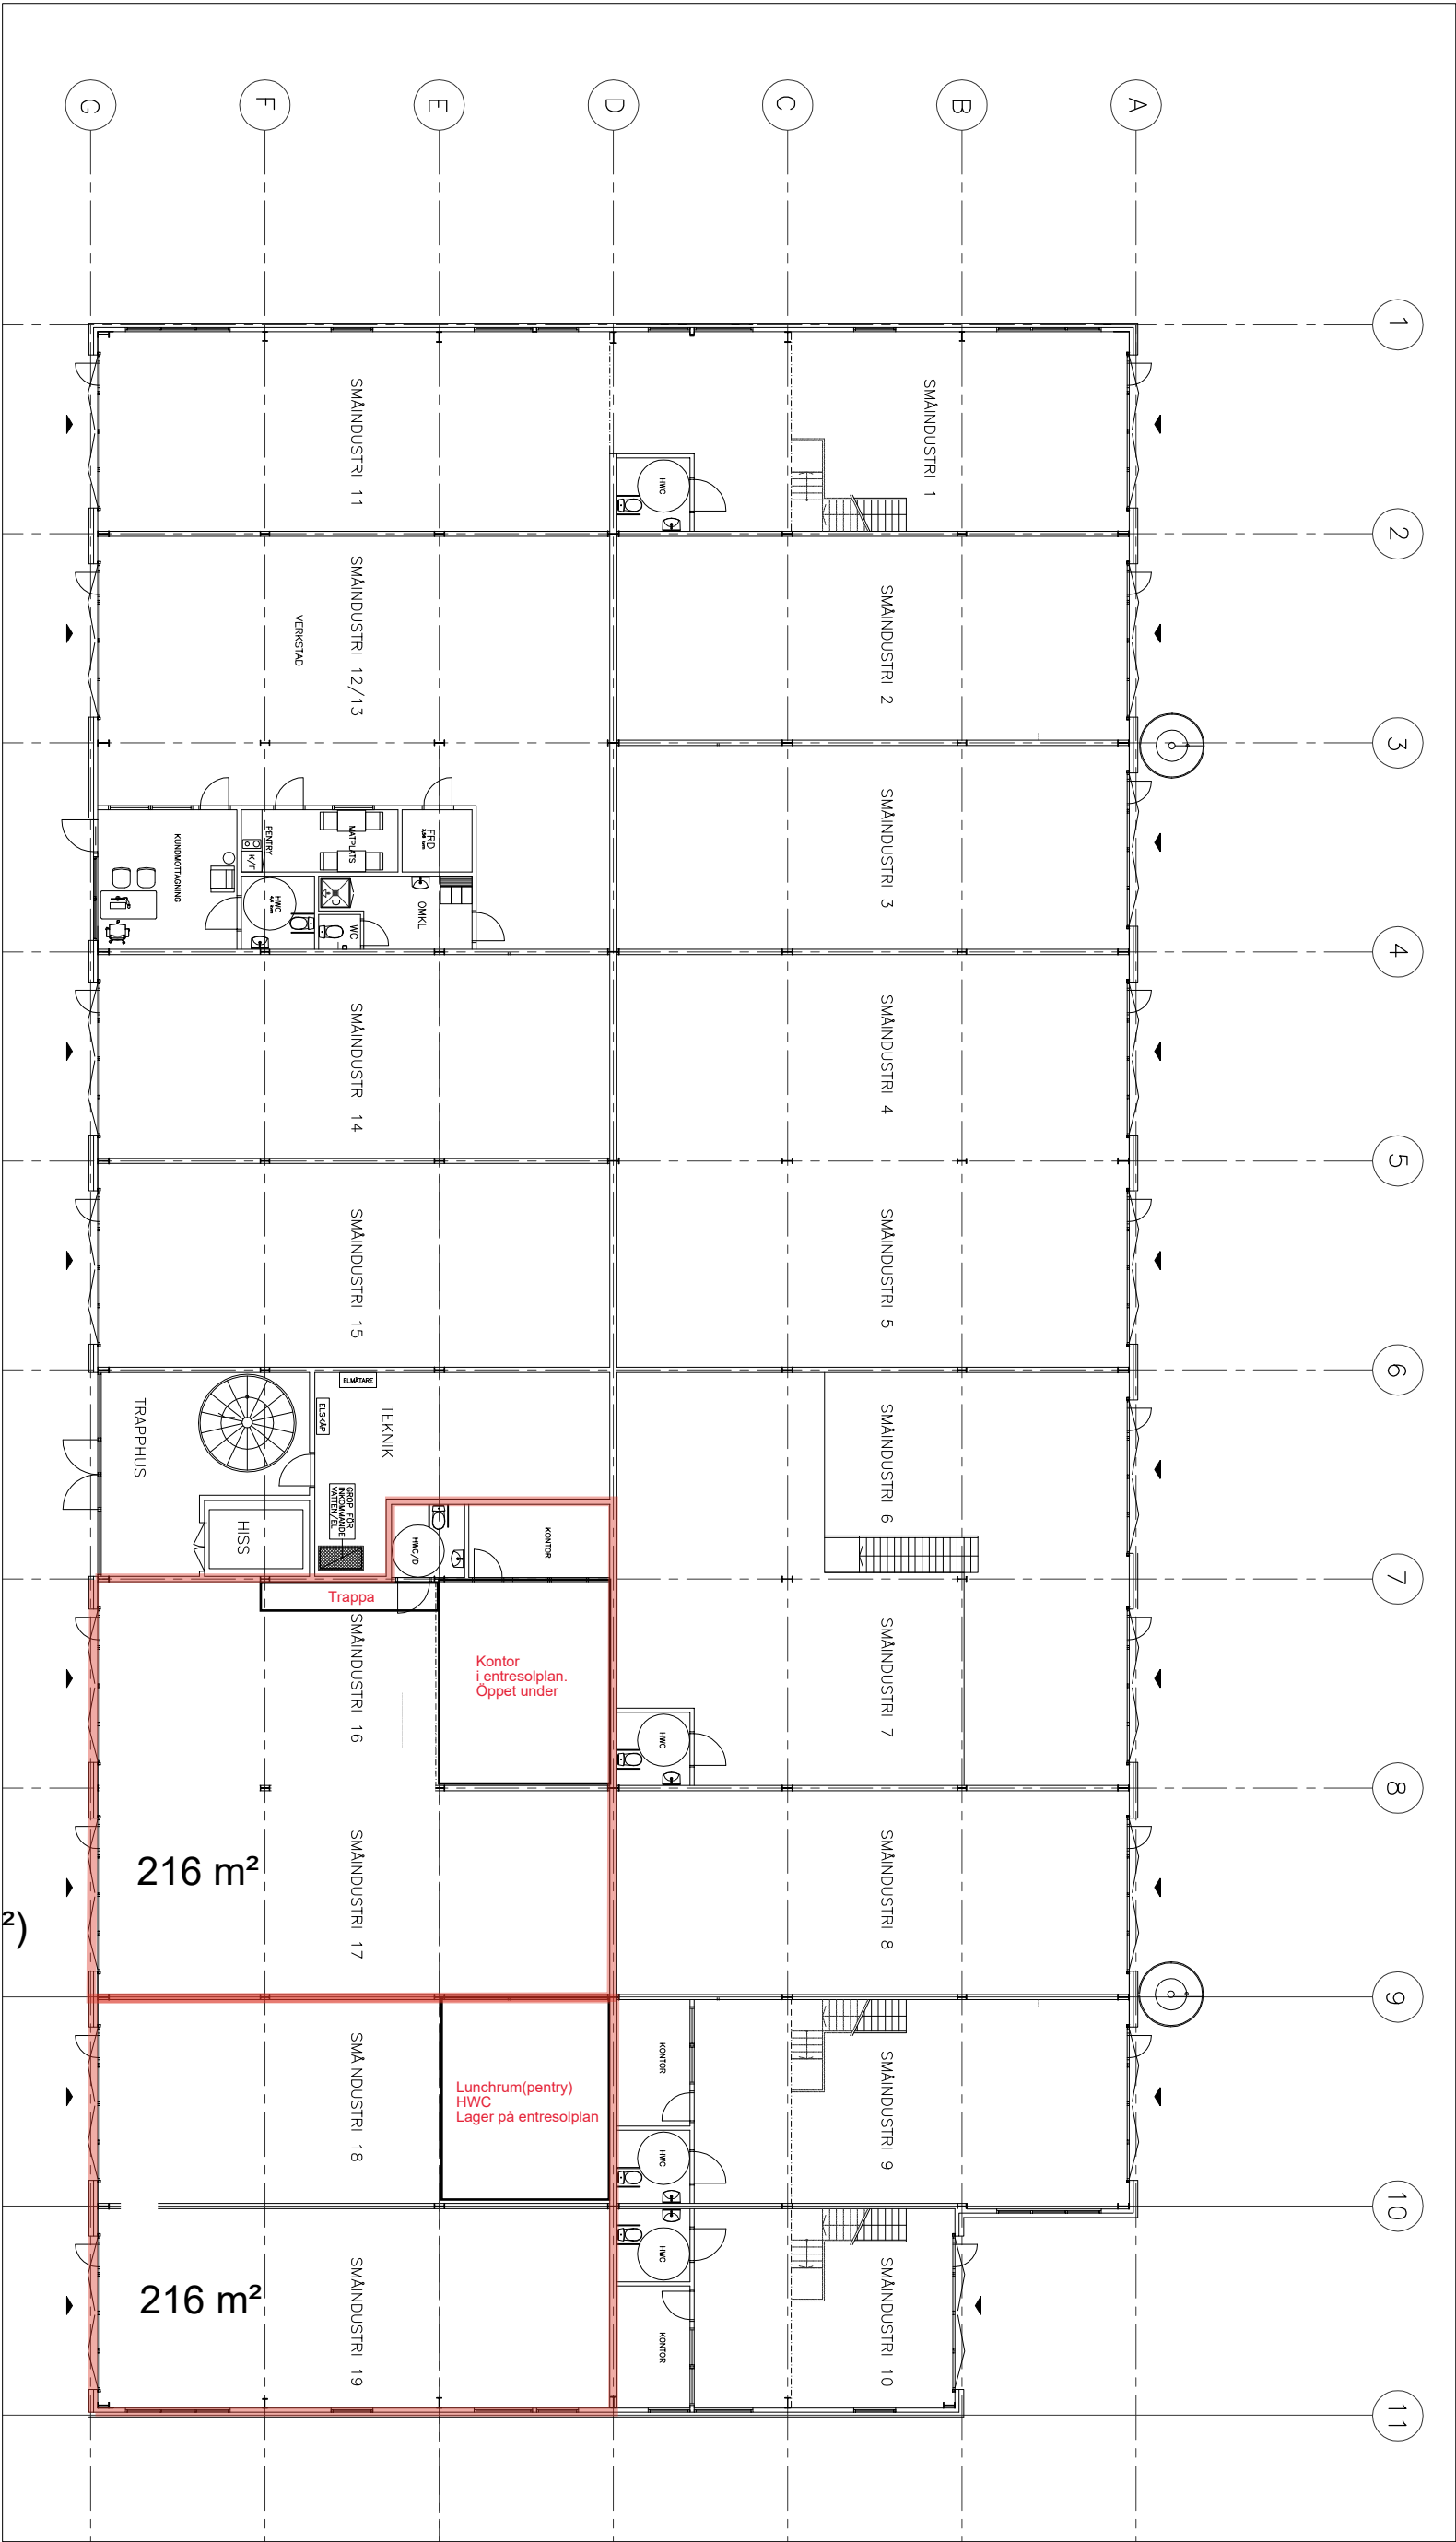

Lokalerna 16-17 samt
18-19 kan med fördel
hyras ut som en
större enhet (tot 432 m²)

RELATIONSHANDLING				REG	ANT	REGISTERNAEN ANSER	SIGN	DATUM
LANDVETTER BACKA 3:4								
HÄRRYDA KOMMUN								
NYBYGGNAD AV INDUSTRIFASTIGHET								
PLAN 1 - ÖVERSIKT - RELATION								
SKALA 1:100/A1								
FÖRINGSNUMMER								
A1								
REV								