




2024-11-19 10:06:32
Hallsten, Felix
2025-12-04 10:26:49
G V V V
Navhället 1A-modellritningar Kv Navhället 1 - 2025.rvt

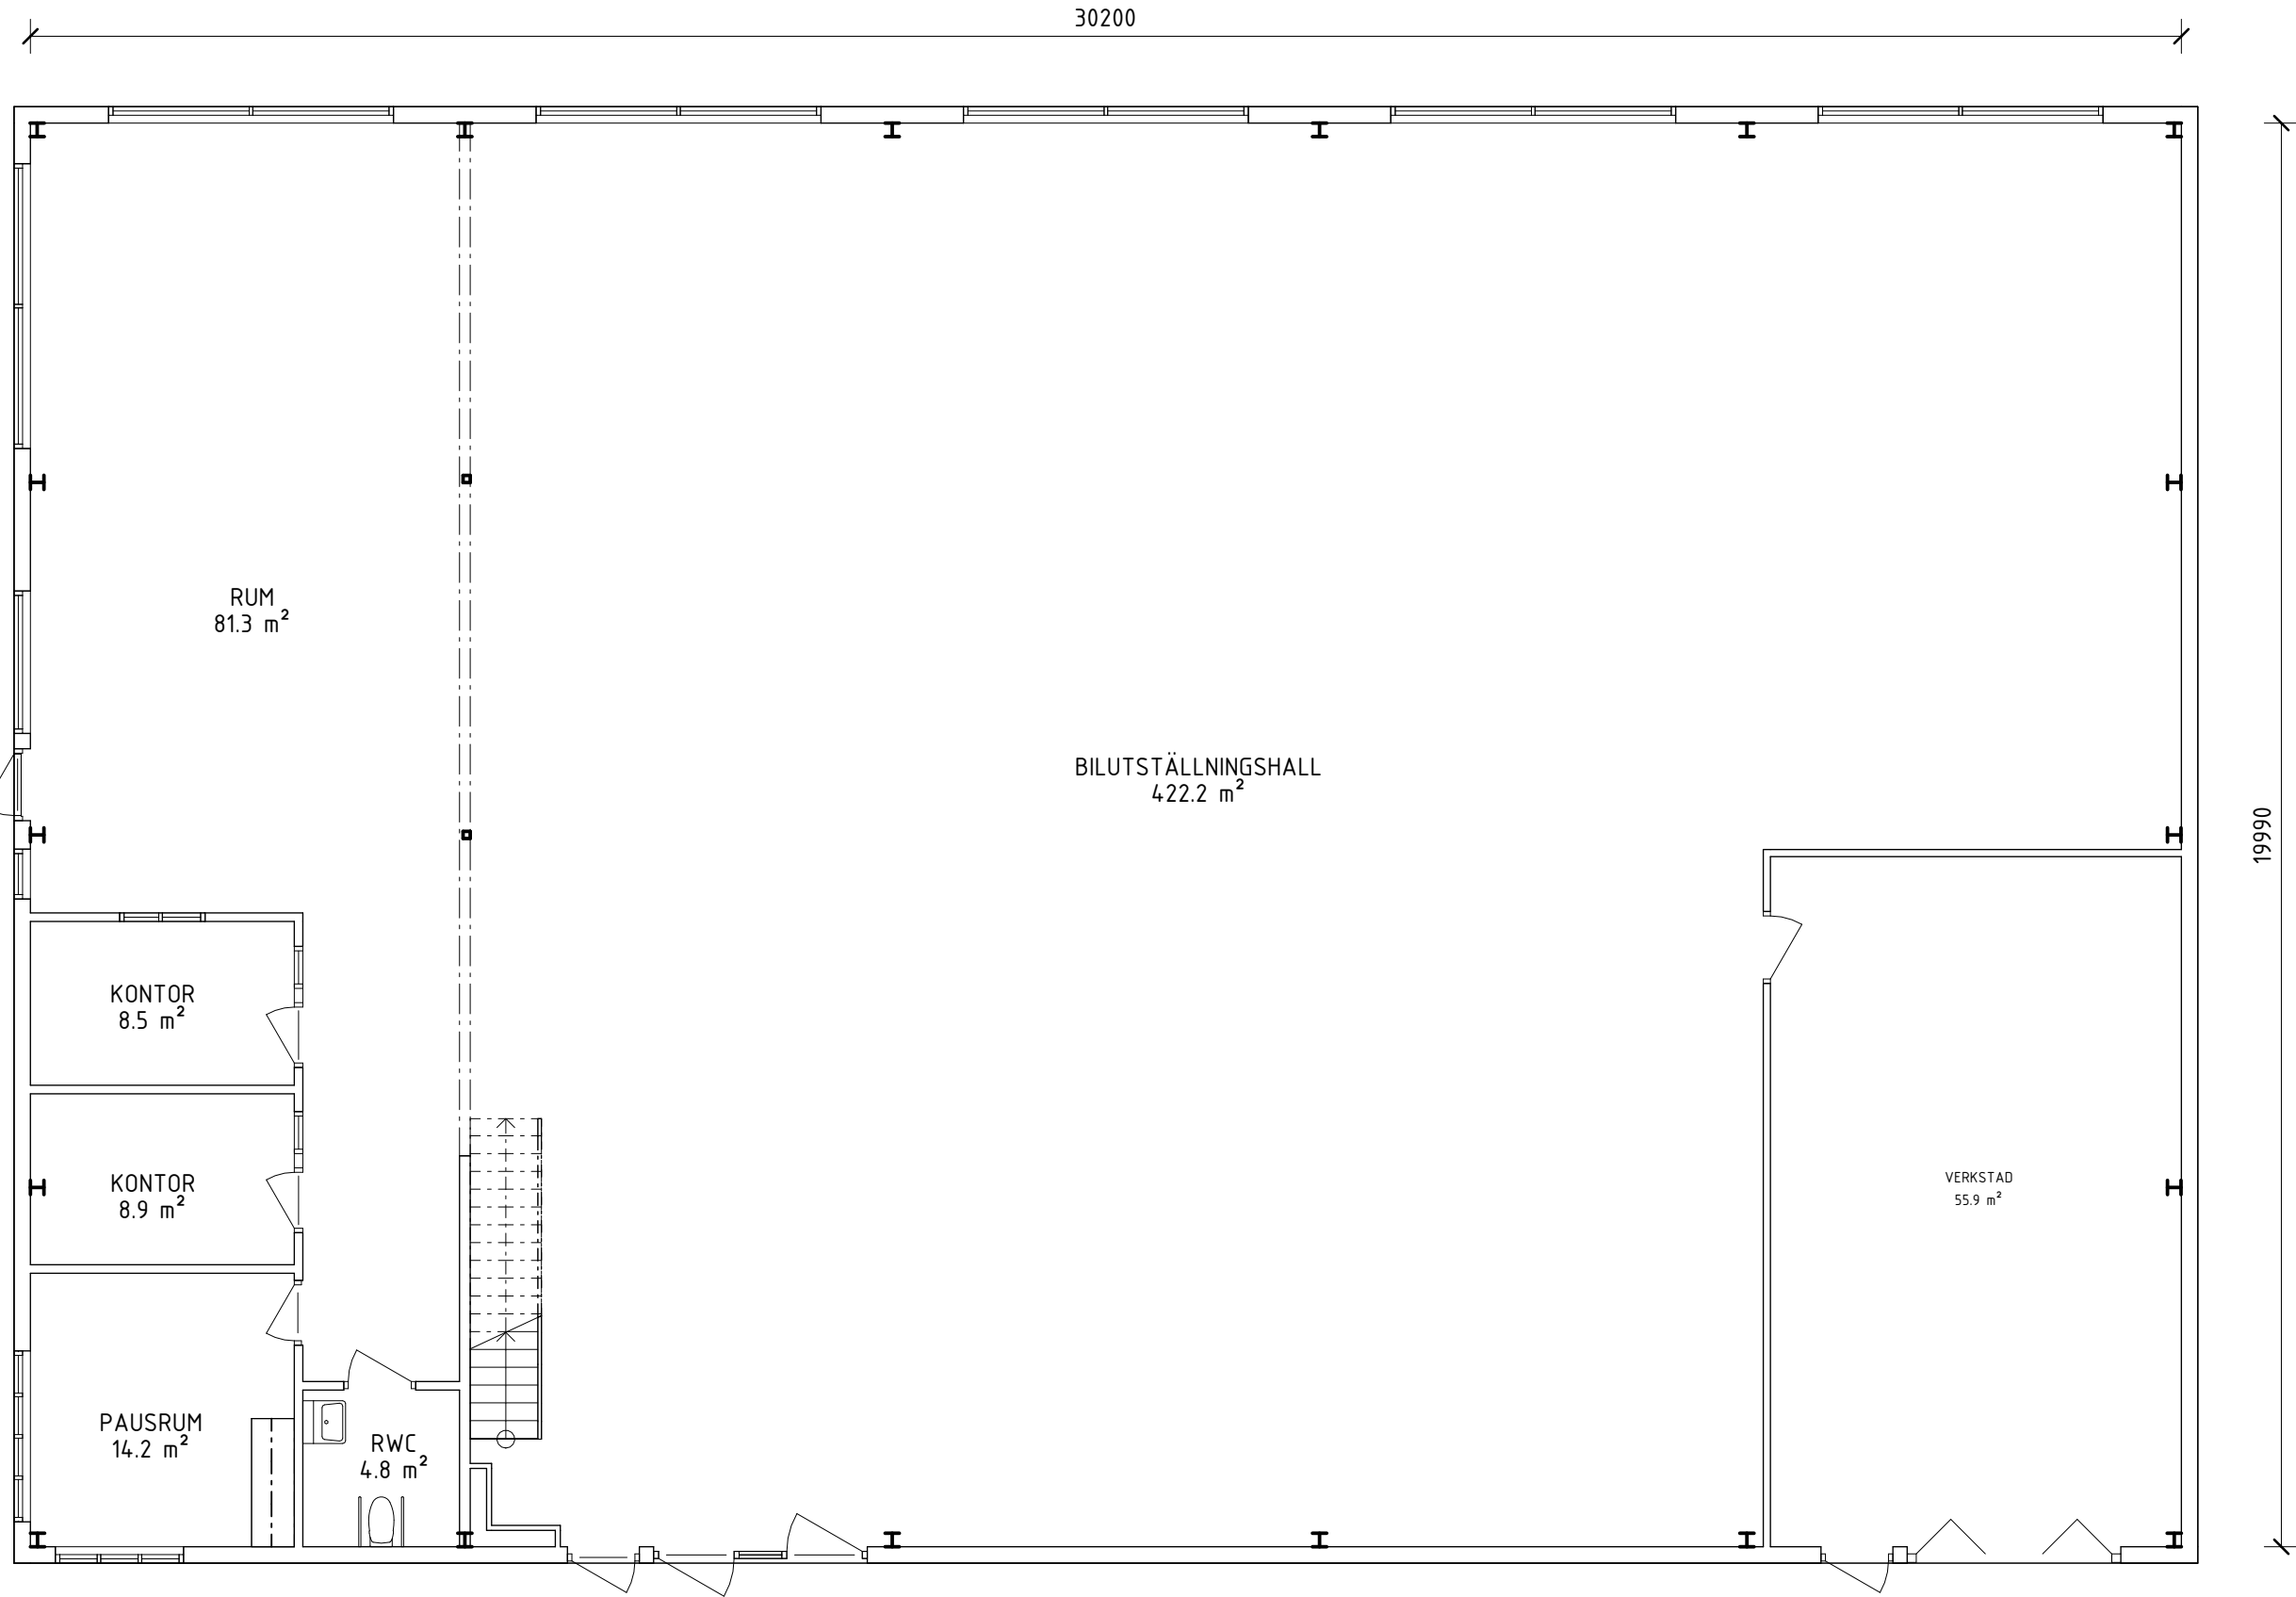

PLAN 1, BEF.
SKALA 1 : 100

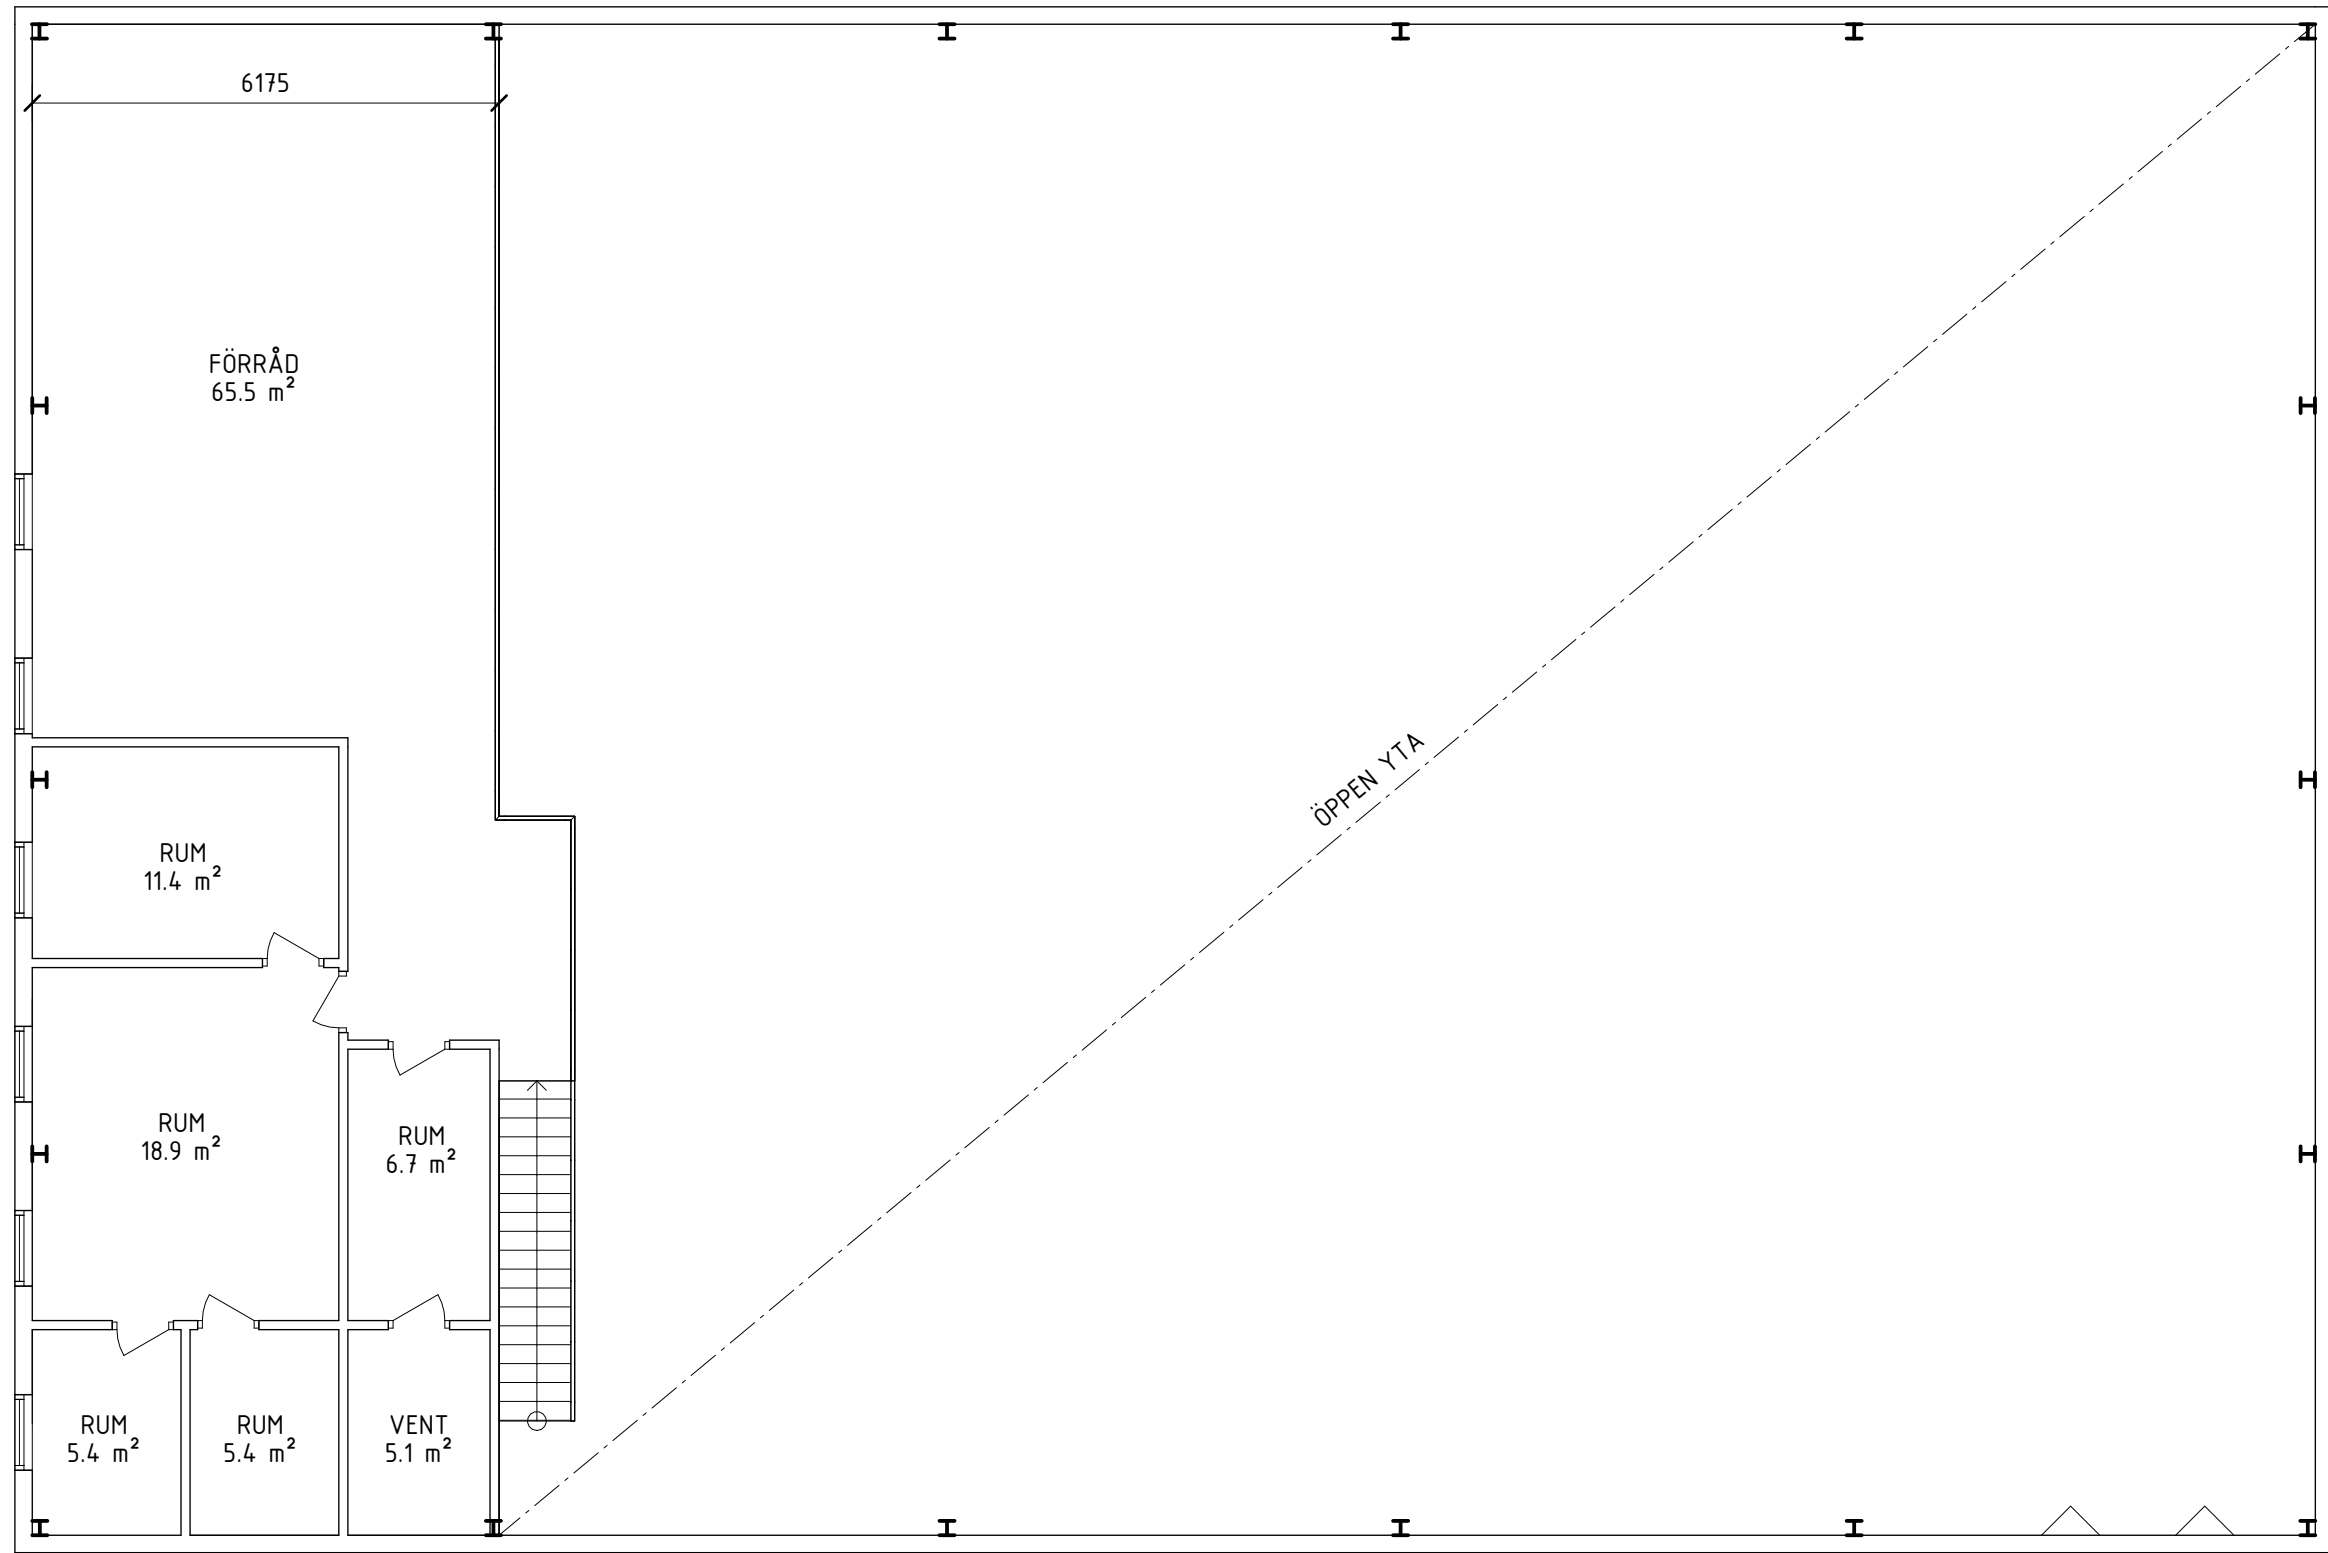


PLAN 2 - ENTRÉSOL, BEF.
SKALA 1 : 100

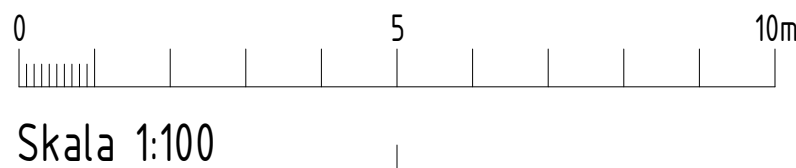

FÖRKLARINGAR:

MÅTT ANGES I MILLIMETER

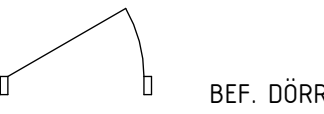

BET	ÄNDRINGEN AVSER	DATUM	SIGN
RELATIONSHANDLING			
LINKÖPINGS KOMMUN KV. NAVHÅLET 1 BILHALL			
Sonark Arkitektkontor AB Runstensgatan 5, 582 78 Linköping tfn 013 25 44 80 www.sonark.se			
✕ A	Sonark Arkitektkontor AB	013 - 25 44 80	
UPPDRAGNR	RITAD/KONSTR AV	UPPDRAGSLEDARE	
2241	JA	GM	
DATUM	ANSVARIG		
2024-11-19	Germund Morén		
PLAN 1 OCH PLAN 2 - ENTRÉSOL			
SKALA	NUMMER	BET	
A1 1:100 A3 1:200	A-40-1-100R		

