

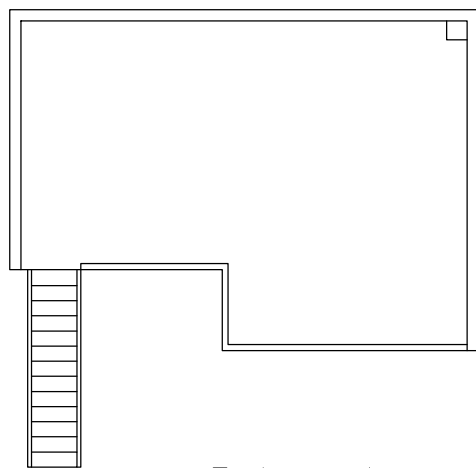


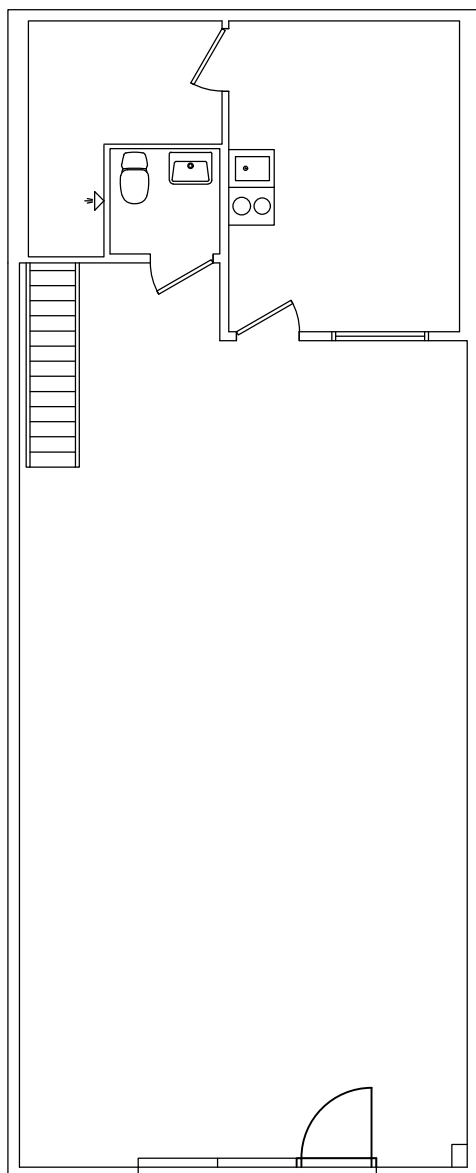

Entresol

Hallsten, Felix
2025-12-04 09:26:49

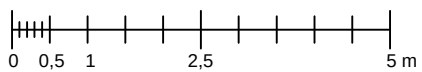

.\Centria logga.jpg

Relationsritning			DATUM 2023-02-13
Låsbomsgatan 8 Lokal 111-1003			ANSVARIG
UPPDRAG			SKALA 1:100
RITAD AV J.Å	HANDLÄGGARE	NUMMER BET	