



SITUATION

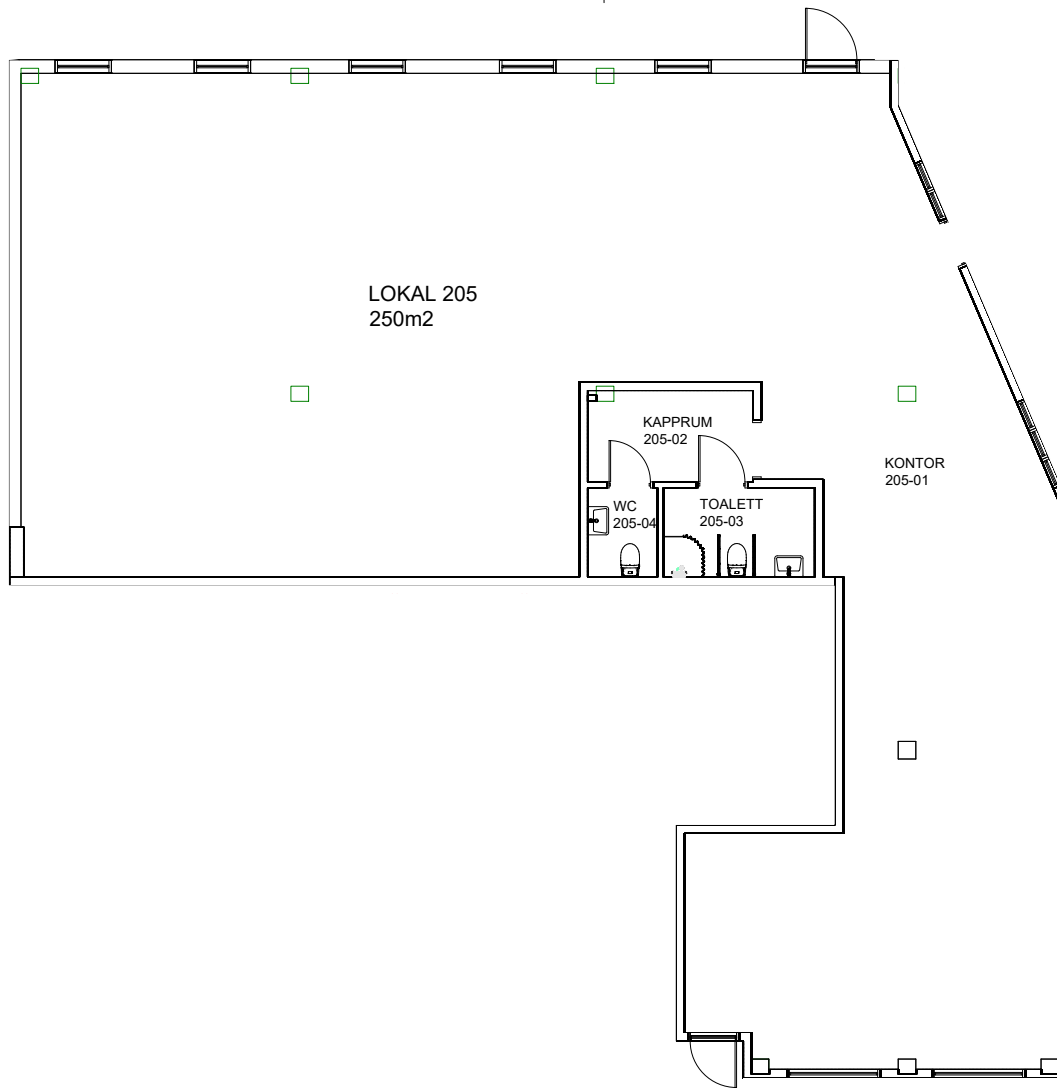

SEKTION

SKALA 1:150

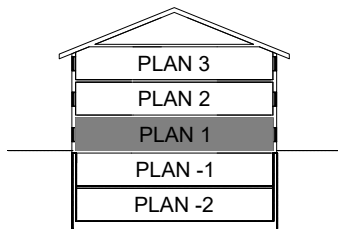

RELATIONSHANDLING		BET	ÄNDRINGEN	AVSER	DATUM	SIGN
Wallsténhus 		BJÖRNEN 2:26				
		STORGATAN 56				
UPPDRAG NR.		RITAD AV		RELATIONSRITNING		
DATUM		PAPPERSFORMAT		LOKAL 205		
TYP AV RITNING		SKALA		MARKPLAN, DEL 1		
PLANRITNING		1:150		RITNINGSNUMMER	BJ 2:26-R-205-1-01	
				BET.		