


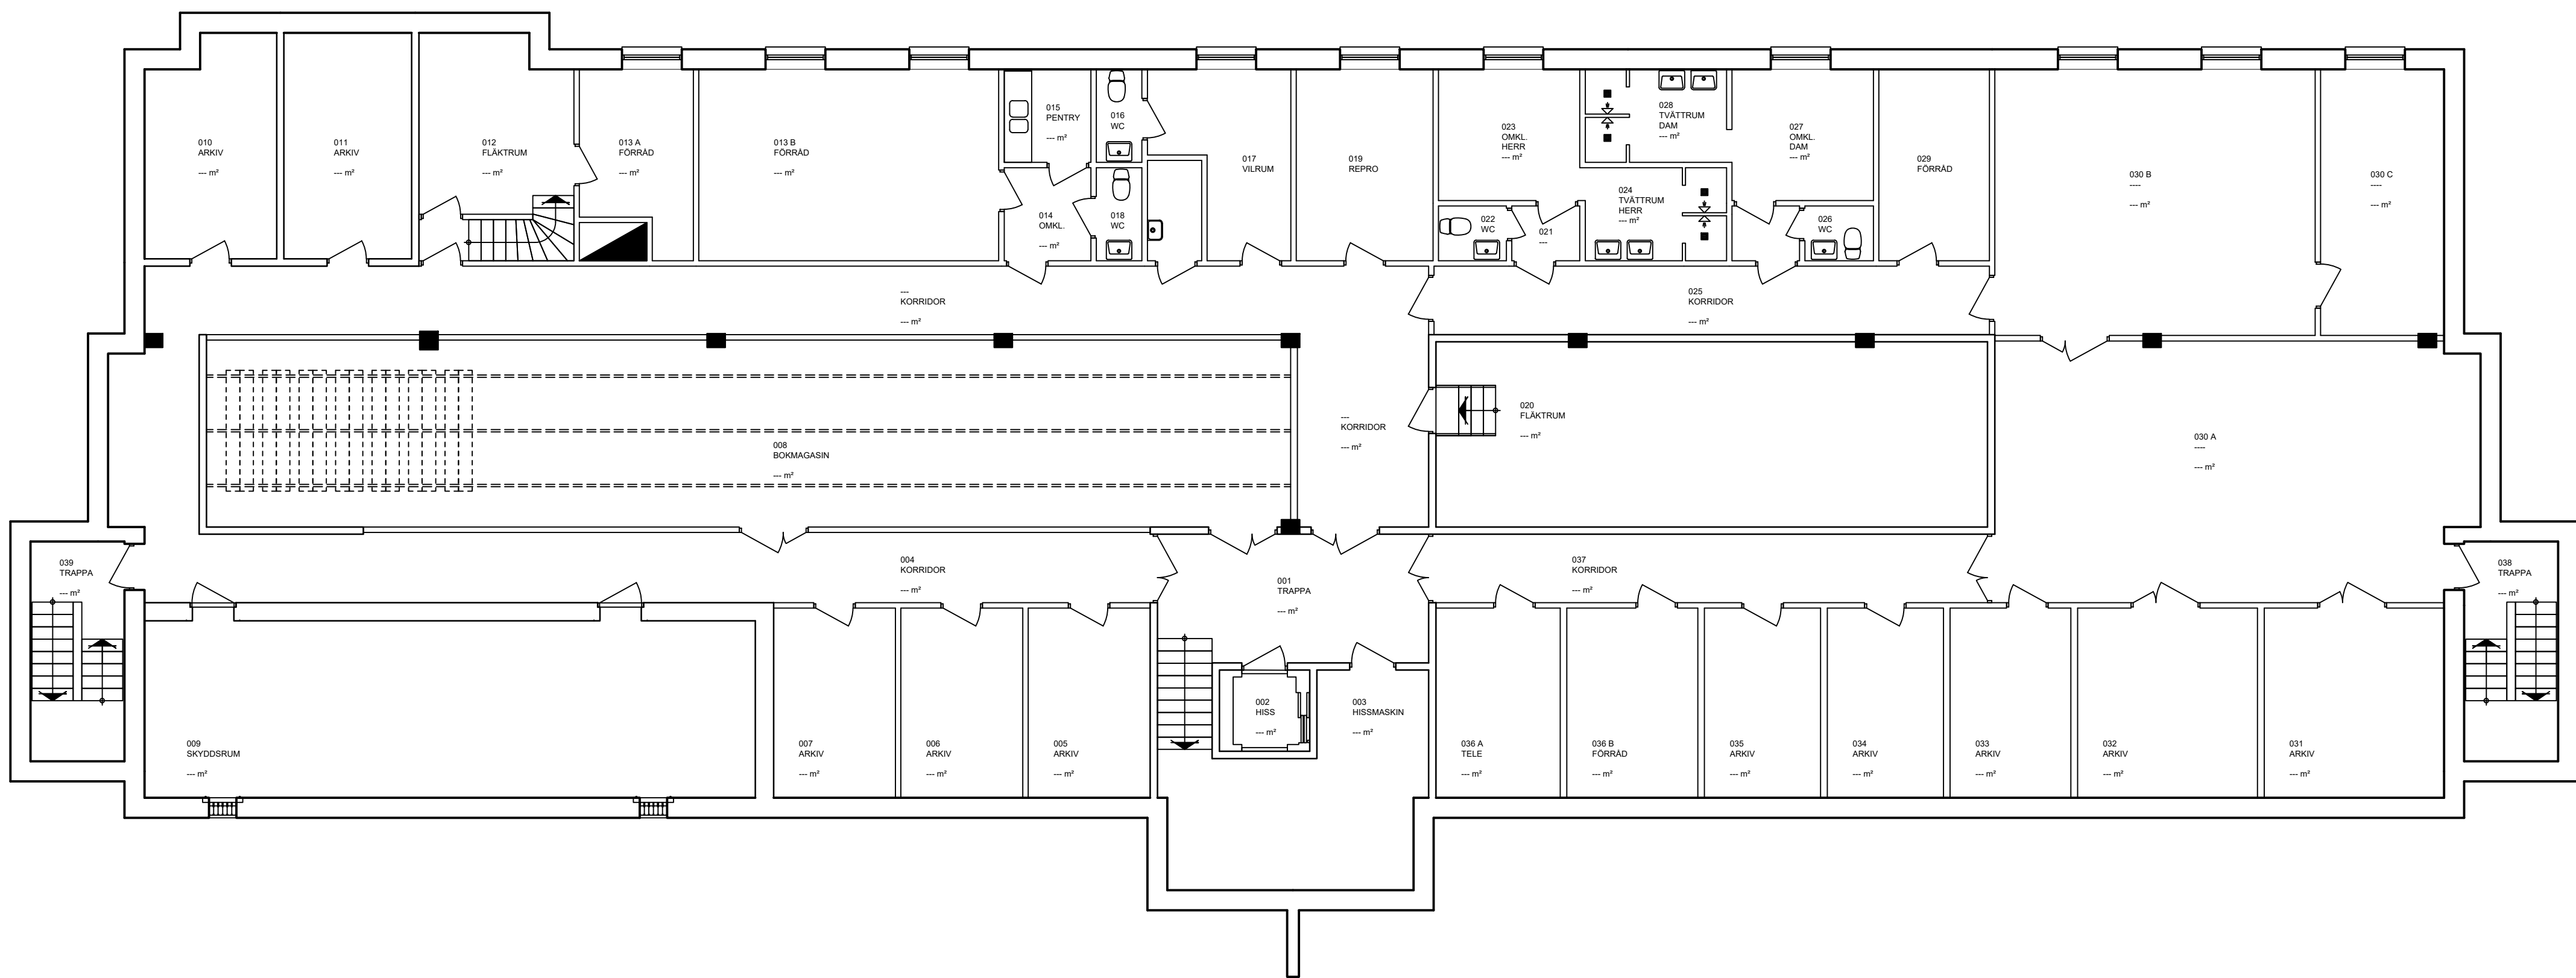

PLAN, KÄLLAREVÅNING
- SKALA 1:100 (A1) -

AVVIKELSER MOT VERKLIGT UTFÖRANDE
KAN FÖREKOMMA. UPPRITAT EFTER ÄLDRE
RELATIONSHANDLINGAR, VEKTORISERADE,
OCH PAPPERSKOPIOR.
(ORIGINALHANDLINGAR)

BET	ANT	ÄNDRINGEN AVSER	DATUM	SIGN
KV. SEGEHOLM 12				
ORIENTERING				
STATUS				
RELATIONS-RITNING				
UPPDRAG				
PROJEKTÖR				
ERRWE BYGGKONSULT AB				
JÄGERSROVÄGEN 151 C, 1 TR. 213 75 MALMÖ 040-611 98 57 info@errwe.se www.errwe.se				
☒ BH			☒ A	
☐ K			☐ V	
☐ E			☐ L	
UPPDRAG NR 2025-XX			RITAD/KONSTR AV Rolf Walldén	HANDLÄGGARE Rolf Walldén
DATUM 2025-10-15			ANSVARIG Rolf Walldén	
KV. SEGEHOLM 12			MÄLMÖ KOMMUN	
PLAN, KÄLLAREVÅNING (PLAN 09)			RELATIONSHANDLING	
SKALA 1:100 (A1)			NUMMER 1:200 (A3)	BET 25-A-40.1-1000902