
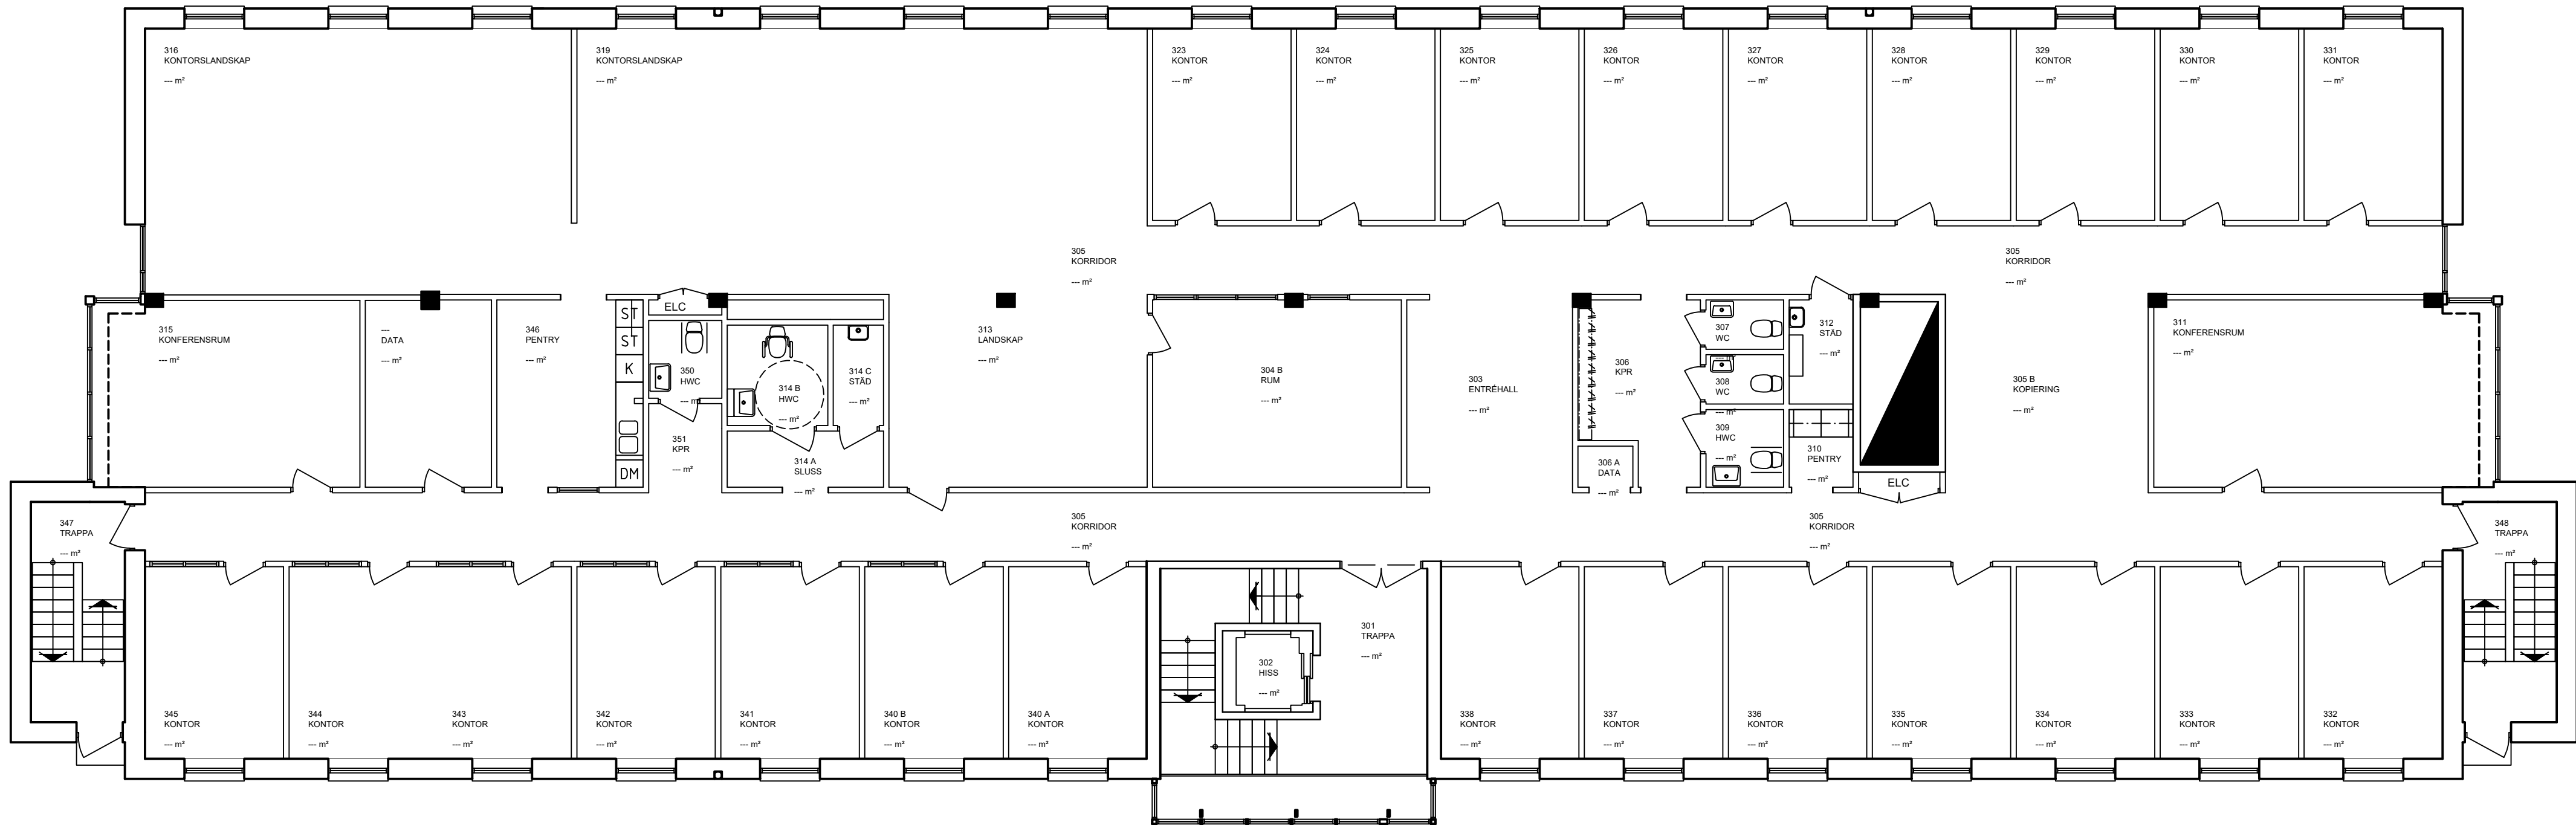


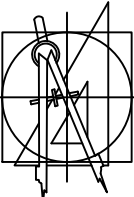

PLAN, VÅNING 3  
- SKALA 1:100 (A1) -

AVVIKELSER MOT VERKLIGT UTFÖRANDE  
KAN FÖREKOMMA. UPPRITAT EFTER ÄLDRE  
RELATIONSHANDLINGAR, VEKTORISERADE,  
OCH PAPPERSKOPIOR.  
(ORIGINALHANDLINGAR)

|   |                                    |                 |              |      |
|---|------------------------------------|-----------------|--------------|------|
| BET   | ANT                                | ÄNDRINGEN AVSER | DATUM        | SIGN |
| KV. SEGEHOLM 12   |                                    |                 |              |      |
| DÖRENTERING   |                                    |                 |              |      |
| STATUS   |                                    |                 |              |      |
| RELATIONSRTNING   |                                    |                 |              |      |
| UPPDRAG   |                                    |                 |              |      |
| PROJEKTÖR   |                                    |                 |              |      |
| <div><div></div><div><div>ERRWE</div><div>BYGGKONSULT AB</div></div></div> <div>JÄGERSROVÄGEN 151 C, 1 TR. 213 75 MALMÖ<br/>040-611 98 57 info@errwe.se www.errwe.se</div> |                                    |                 |              |      |
| <input checked="" type="checkbox"/> BH   |                                    |                 |              |      |
| <input checked="" type="checkbox"/> A   | ERRWE-BYGGKONSULT AB 040-611 98 57 |                 | ROLF WALLDÉN |      |
| <input type="checkbox"/> K   |                                    |                 |              |      |
| <input type="checkbox"/> V   |                                    |                 |              |      |
| <input type="checkbox"/> E   |                                    |                 |              |      |
| <input type="checkbox"/> L   |                                    |                 |              |      |
| UPPDRAG NR   | 2025-XX                            | RITAD/KONSTR AV | HANDLAGGARE  |      |
| DATUM   | 2025-10-15                         | ANSVARIG        | ROLF WALLDÉN |      |
| KV. SEGEHOLM 12   |                                    | Rolf Walldén    |              |      |
| MALMÖ KOMMUN   |                                    |                 |              |      |
| PLAN, VÅNING 3 (PLAN 12)   |                                    |                 |              |      |
| RELATIONSHANDLING   |                                    |                 |              |      |
| SKALA 1:100 (A1)   | NUMMER                             |                 |              | BET  |
| 1:200 (A3)   | 25-A-40.1-1001005                  |                 |              |      |