



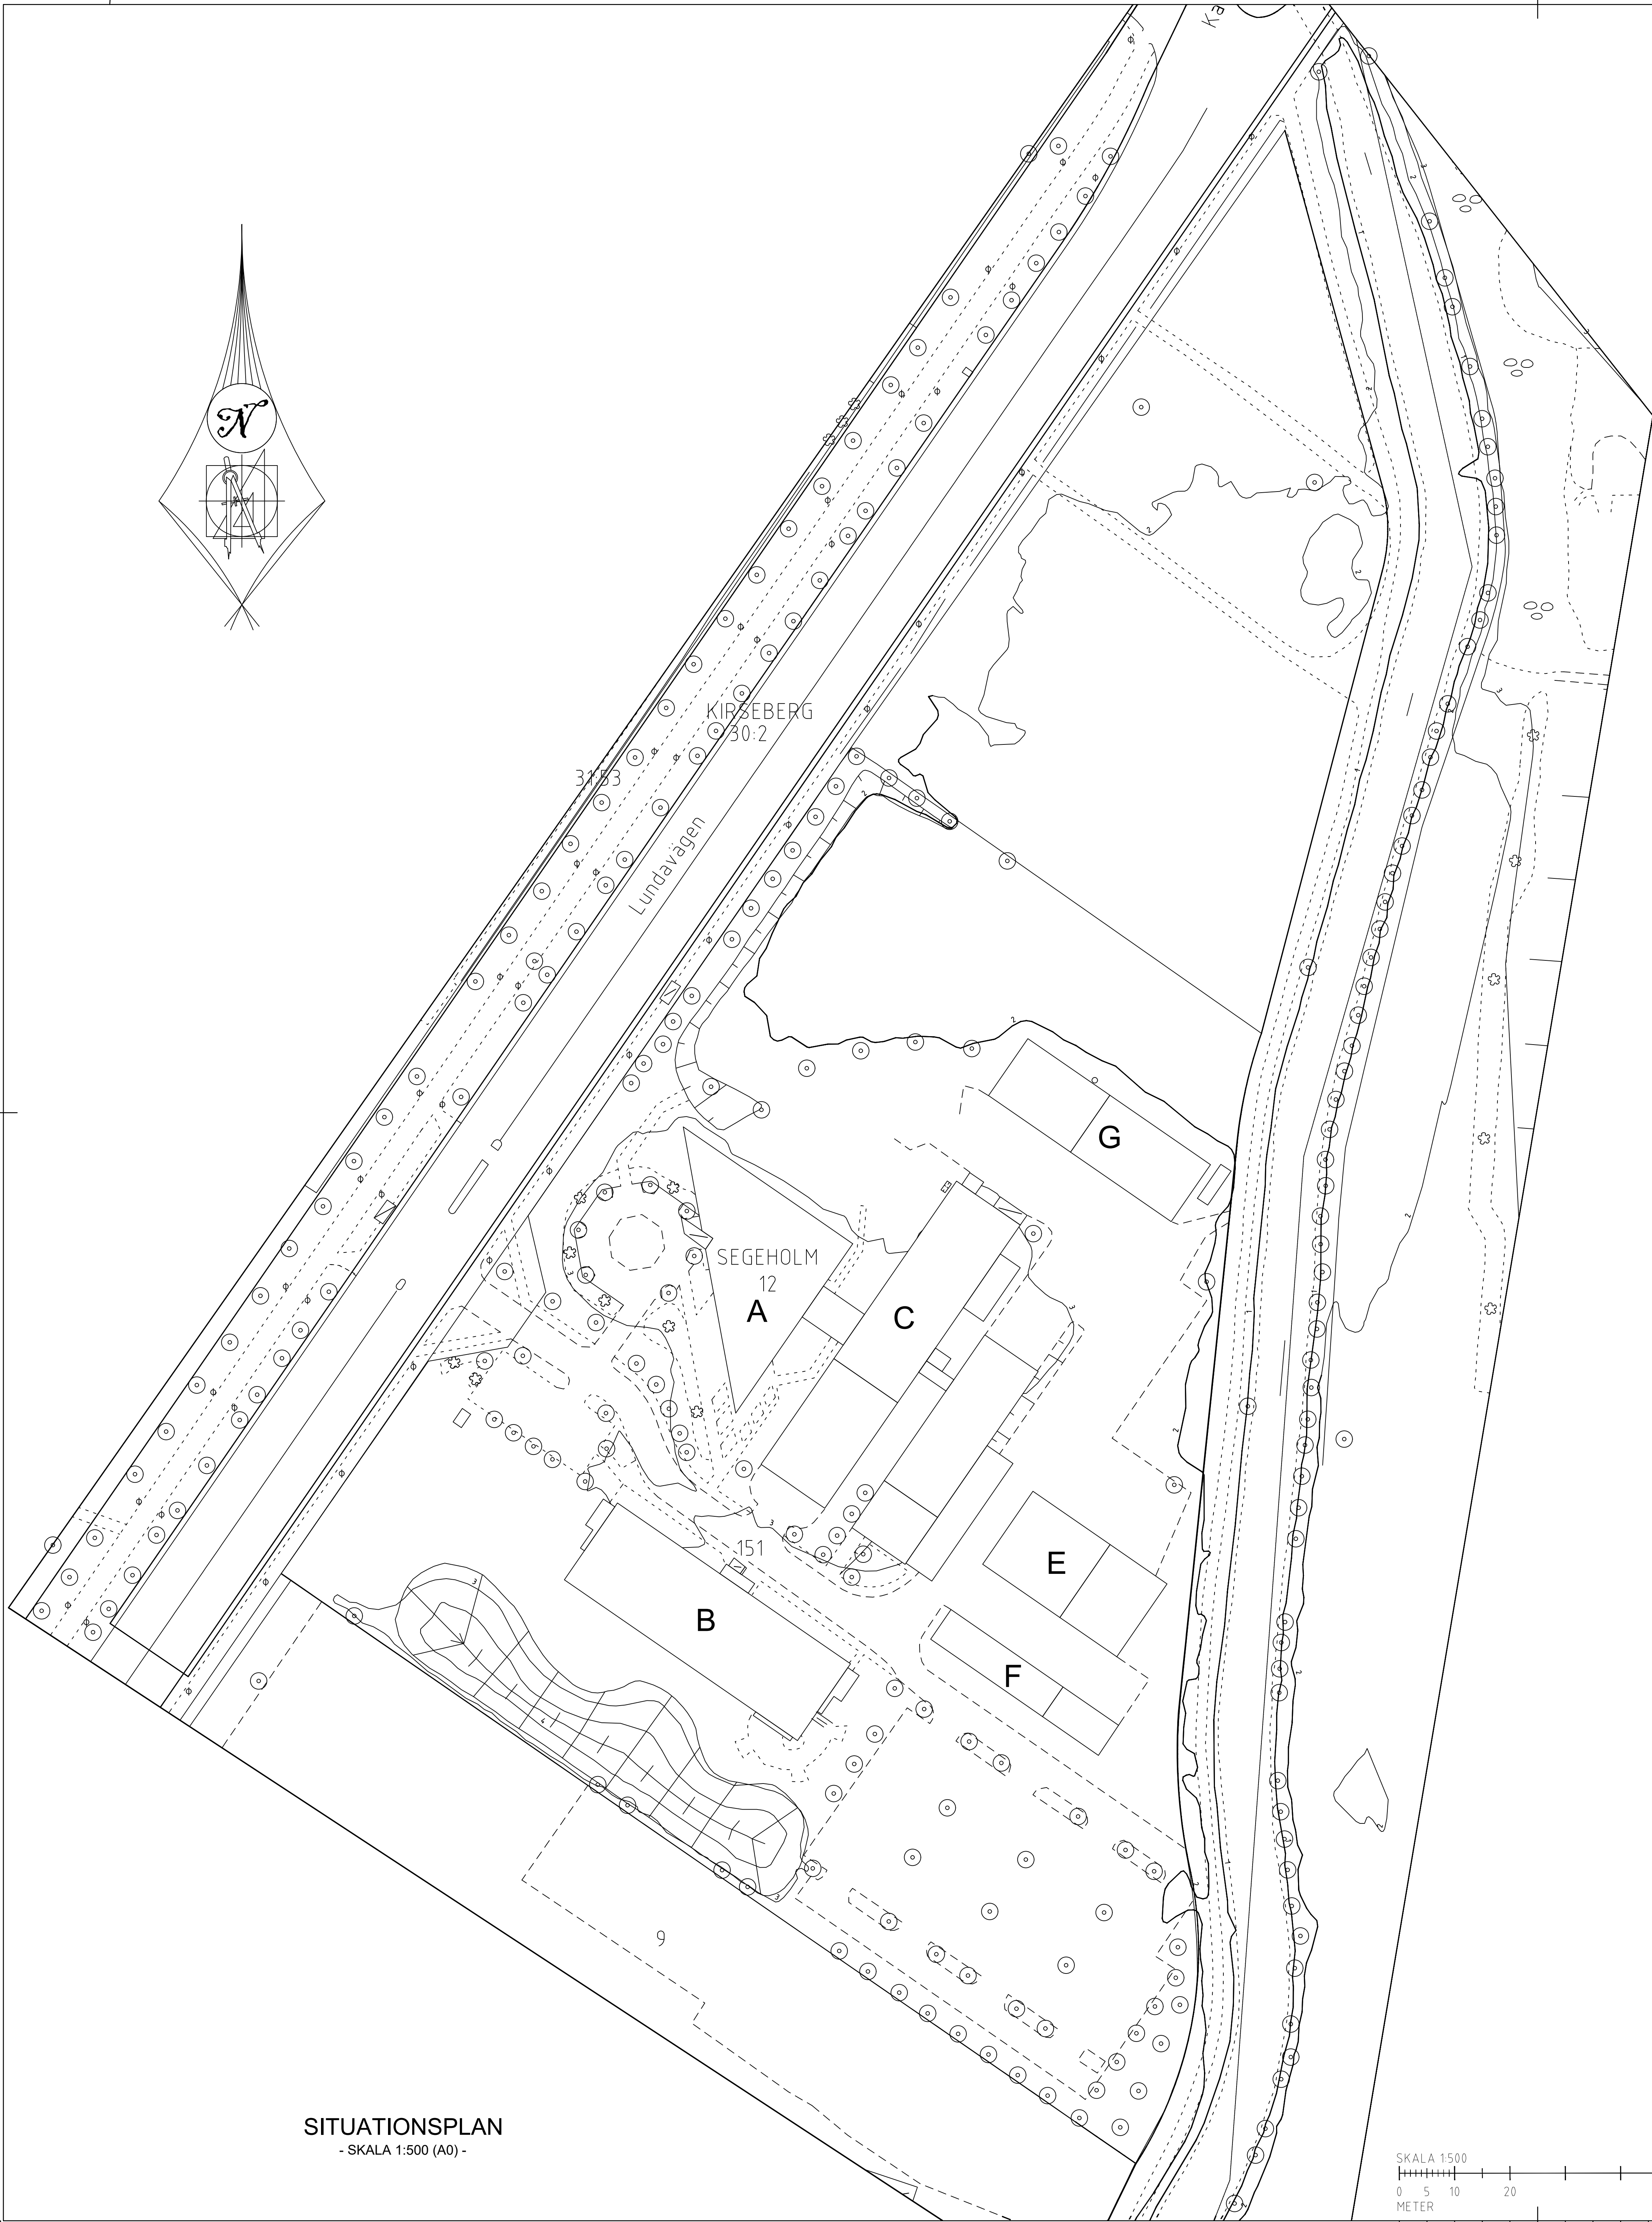


SITUATIONSPLAN
- SKALA 1:500 (A0) -

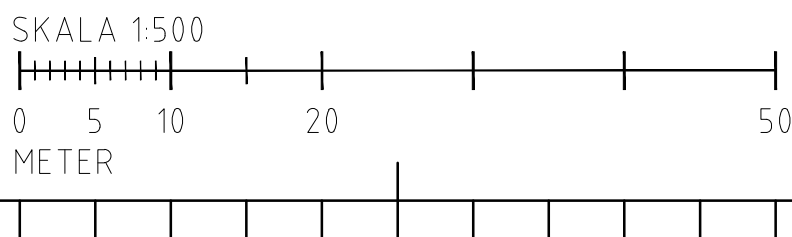

AVVIKELSER MOT VERKLIGT UTFÖRANDE
KAN FÖREKOMMA. UPPRITAT EFTER ÄLDRE
RELATIONSHANDLINGAR, VEKTORISERADE,
OCH PAPPERSKOPIOR.
(ORIGINALHANDLINGAR)

HANDLINGENS ORIGINALFORMAT ÄR A0 (841x1189 mm) ANGIVEN SKALA ÄNGER RITNINGENS ORIGINALSKALA. ÖVRIGA PAPPERFORMAT ÄR 1/2 SKALA, ALT. EJ I SKALA.		
KONTRAKTSRITNING		
FÖRSLAGSRITNING		
RELATIONS- RITNING		
ARBETSRITNING		
FÖRFRÅGNINGSUNDERLAG		
BYGGLOVSRITNING		
FÖRHANDSKOPIA		
GRANSKNINGSRITNING		

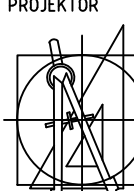RET	ART	ÄNDRENING AVSEER	DATUM	SGM
KV. SEGEHOLM 12				
ORIENTERING				
STATUS				
RELATIONSHANDLING				
UPPDAG				
PROJEKTÖR				
 ERRWE BYGGKONSULT AB				
JÄGERSROVÄGEN 151 C, 1 TR. 213 75 MALMÖ 040-611 98 57 info@errwe.se www.errwe.se				
UPPDAGS- NUMMER				
2025-XX				
RITAD/REVISER AV				
Rolf Walldén				
HANDLAGARE				
Rolf Walldén				
KV. SEGEHOLM 12				
MALMÖ KOMMUN				
SITUATIONSPLAN				
RELATIONSHANDLING				
SKALA 1:500 (A0)				
1:1420 (A3)				
25-A-01.1-5001001				