


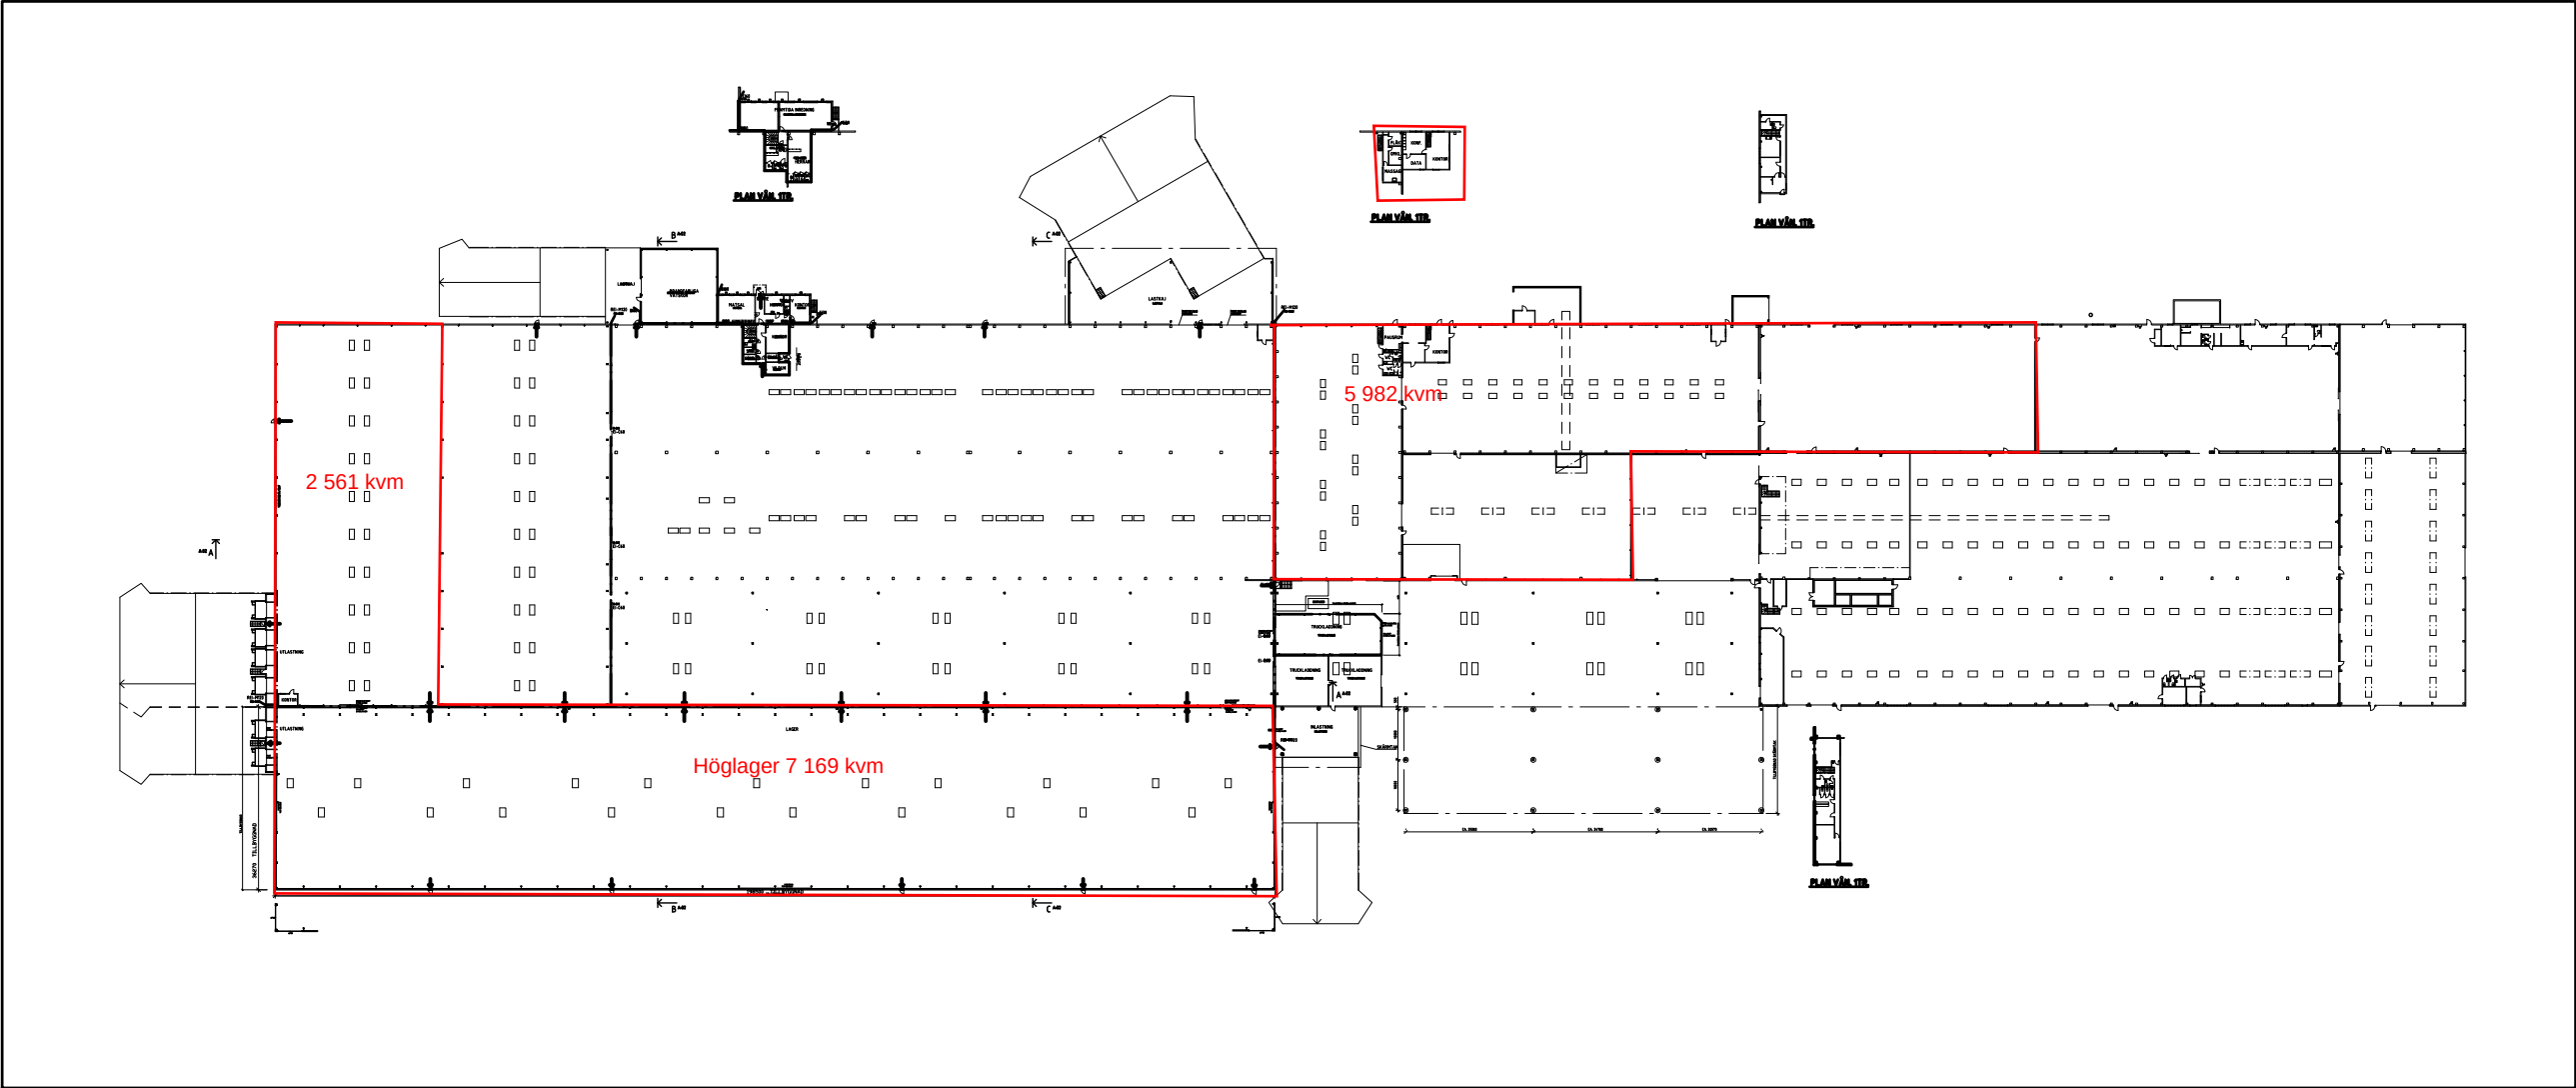

BET	ANT	ÄNDRINGEN	AVSER	SIGN	DATUM
RELATIONSHANDLING					
BROBY 47:1 LANDSBRO					
BYGGNADSBYRAN					
Box 124 574 22 VETLANDA			Tel: 0383-122 10 Fax: 0383-76 17 10		
UPPDRAG NR 15072		RITAD AV MIKAEL N		HANDLAGGARE	
DATUM		ANSVARIG			
OMBYGGNAD AV INDUSTRILOKALER					
ÖVERSIKTSPLAN					
SKALA, A1	SKALA, A3	NUMMER		I BET	
1:750	1:1500	A001			