


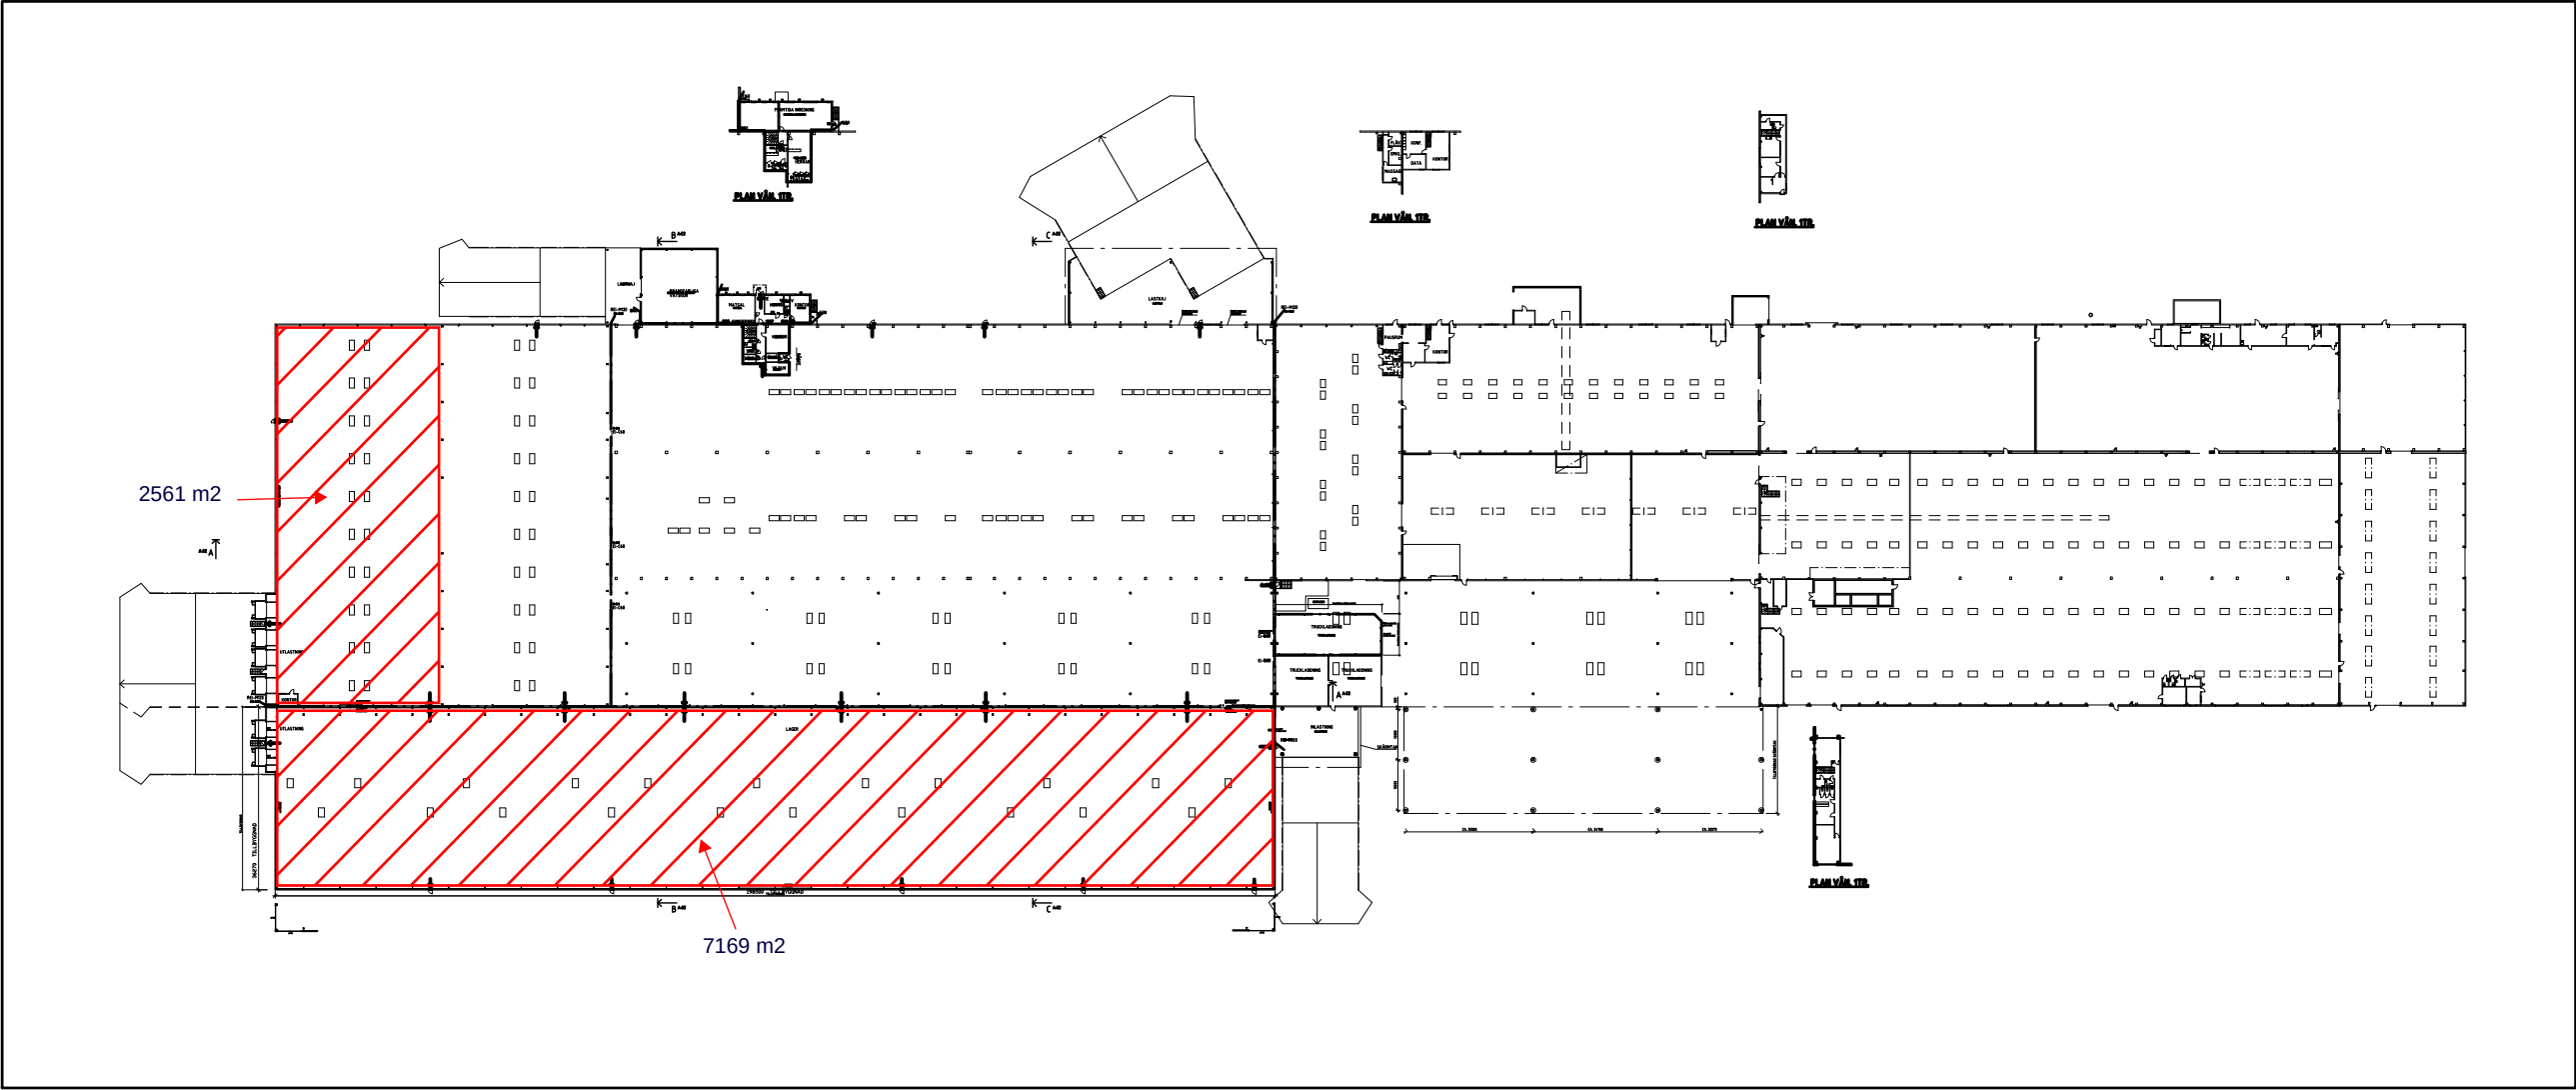

BET	ANT	ÄNDRINGEN	AVSER	SIGN	DATUM
RELATIONSHANDLING					
BROBY 47:1 LANDSBRO					
BYGGNADSBYRAN					
Box 124 574 22 VETLANDA		Tel: 0383-122 10 Fax: 0383-76 17 10			
UPPDRAG NR 15072	RITAD AV MIKAEL N	HANDLAGGARE			
DATUM	ANSVARIG				
OMBYGGNAD AV INDUSTRILOKALER					
ÖVERSIKTSPLAN					
SKALA, A1 1:750	SKALA, A3 1:1500	NUMMER A001	I BET		