


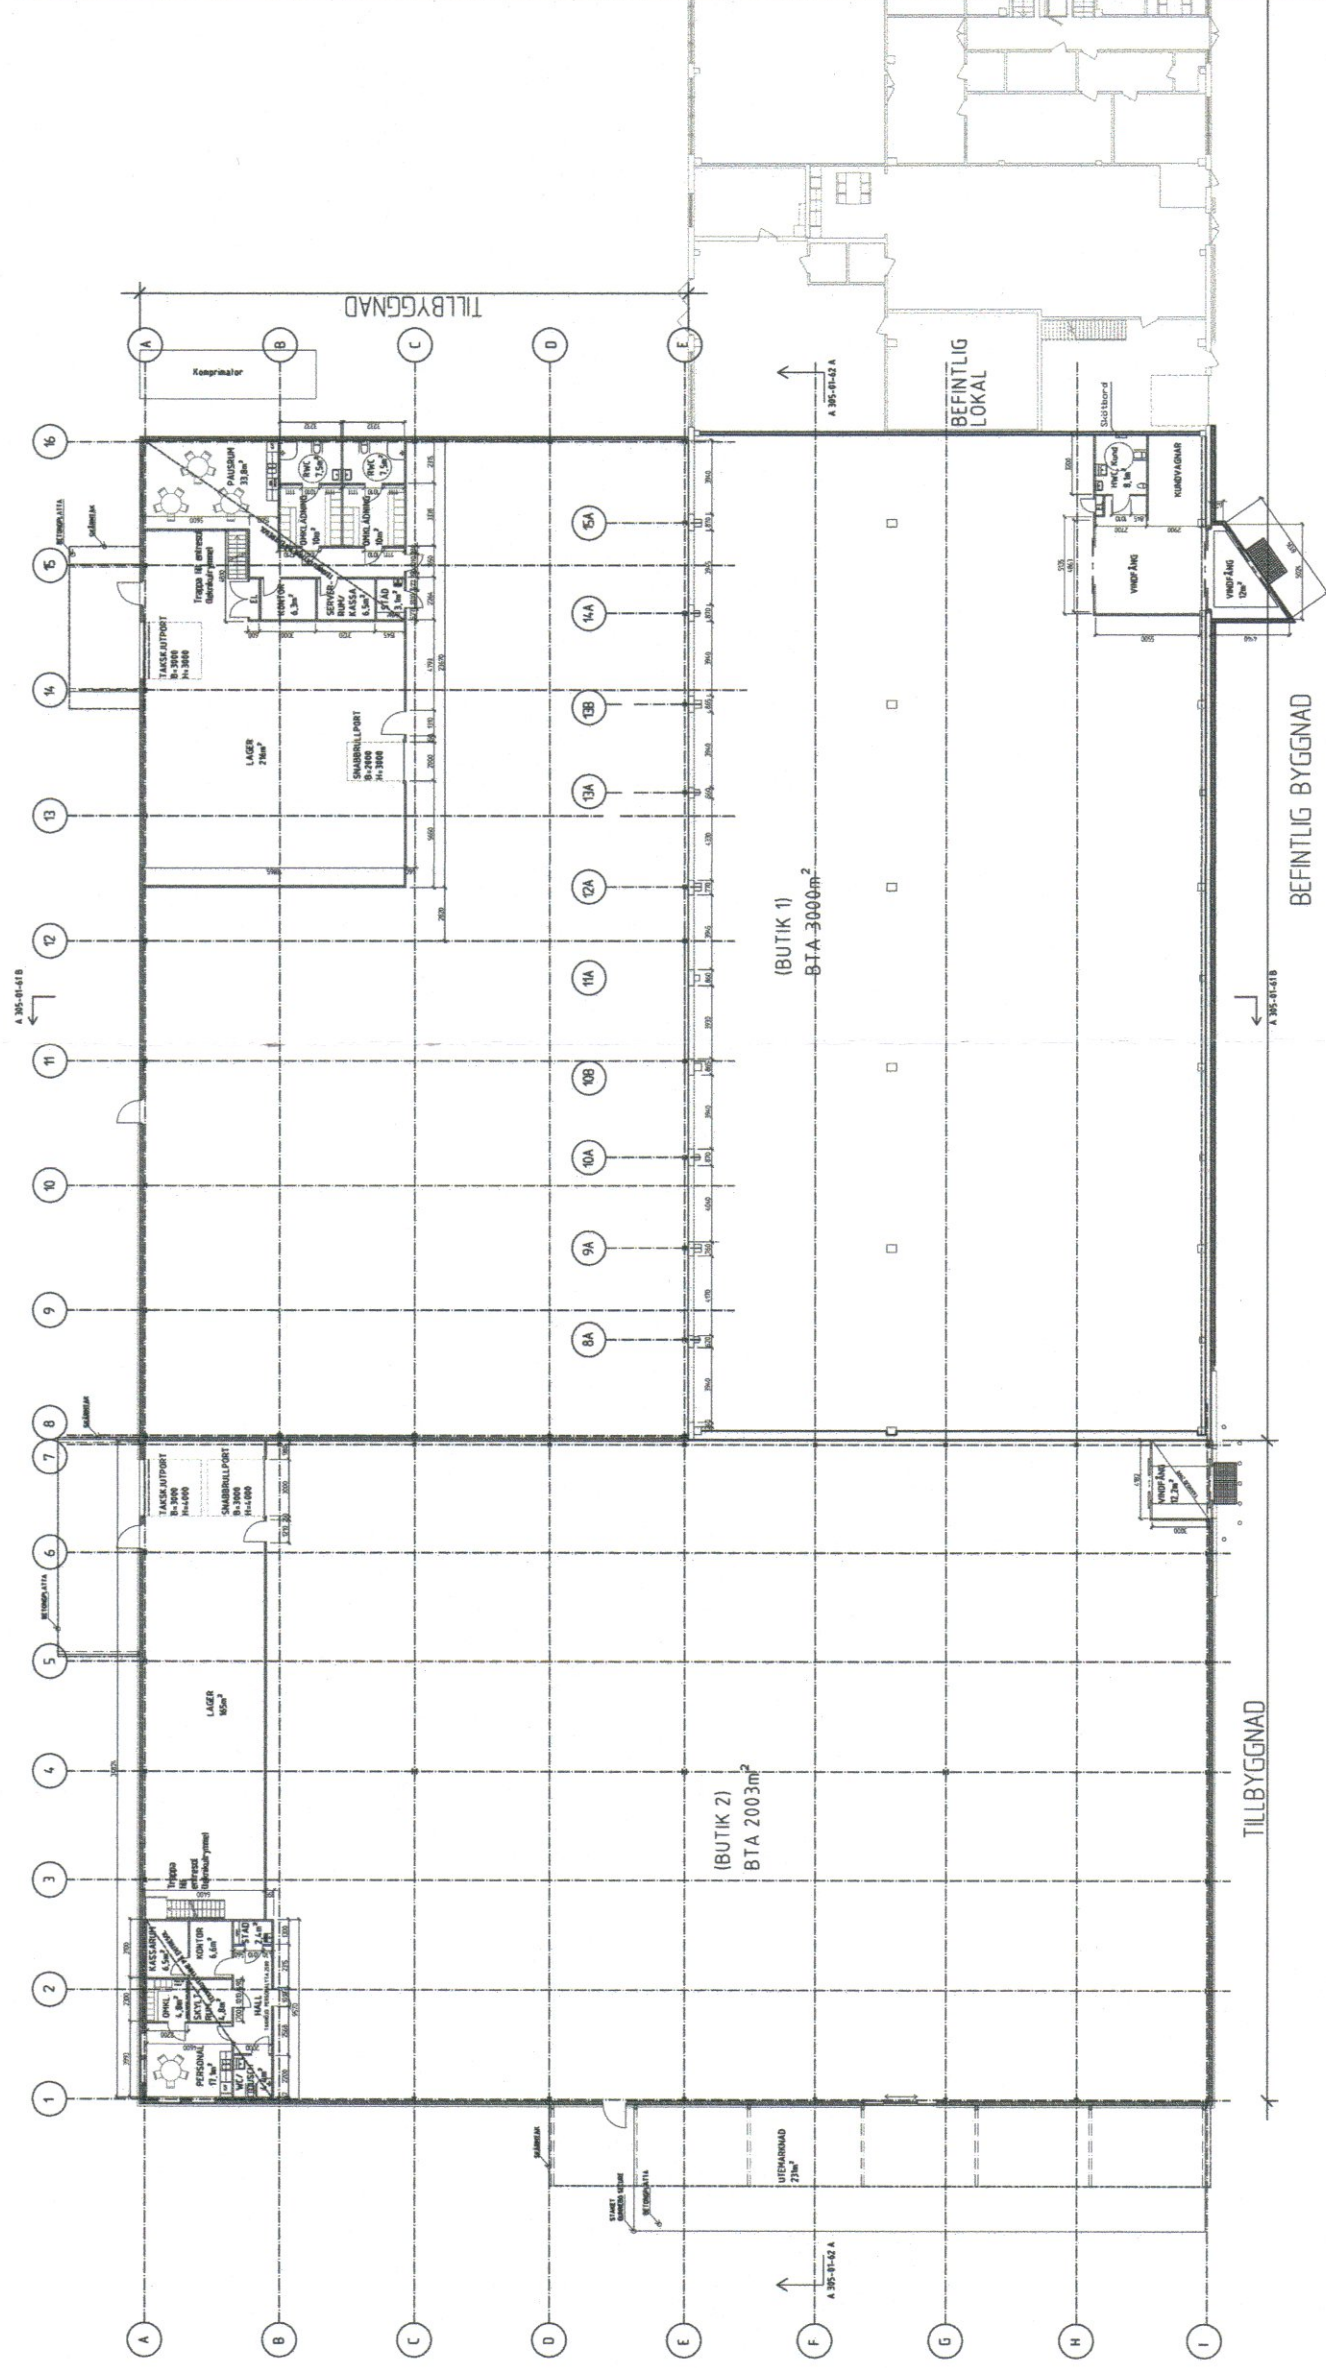

BET	ANT	ANDRINGSN AVSER	SCN	DATUM
RELATIONSHANDLING				
Kv. SALUTEN				
VÄXJÖ KOMMUN				

PROJEKT BYGGAREN

UPPGÅRDE 98	BOTAD AV	HANDELSGÄRDE
LIFO		HVS/HVSNSON
TEL		TEL. 070 548 09
2010/04	ANSLAGS	
2018-10-26	HVS/HVSNSON	
Kv. Säluren, Växjö		
NYBYGGNAD AV		
DOLLARSTORE/GRANNIGÅRDEN		
Plan 1		
SKALA 1/100	NUMMER	1/100
1200/1400		A-40.1-100

RText (RText)

LAGER: SB11

SKALA 1:200

