
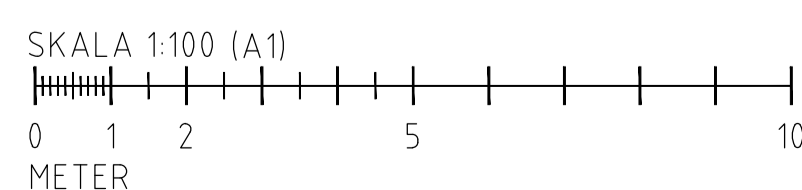


# FÖRKLARINGAR

ALLA MÅTT ANGES I MILLIMETER.

- BEF. BYGGNADSDDEL
- NY BYGGNADSDDEL
- BEF. DÖRR
- NY DÖRR

SAMTLIGA UTVÄNDIGA FÖNSTER BYTS UT MOT NYA. MONTERAS I BEF. ÖPPNING SAMT BRÖSTNINGSHÖJD LIKA BEF.

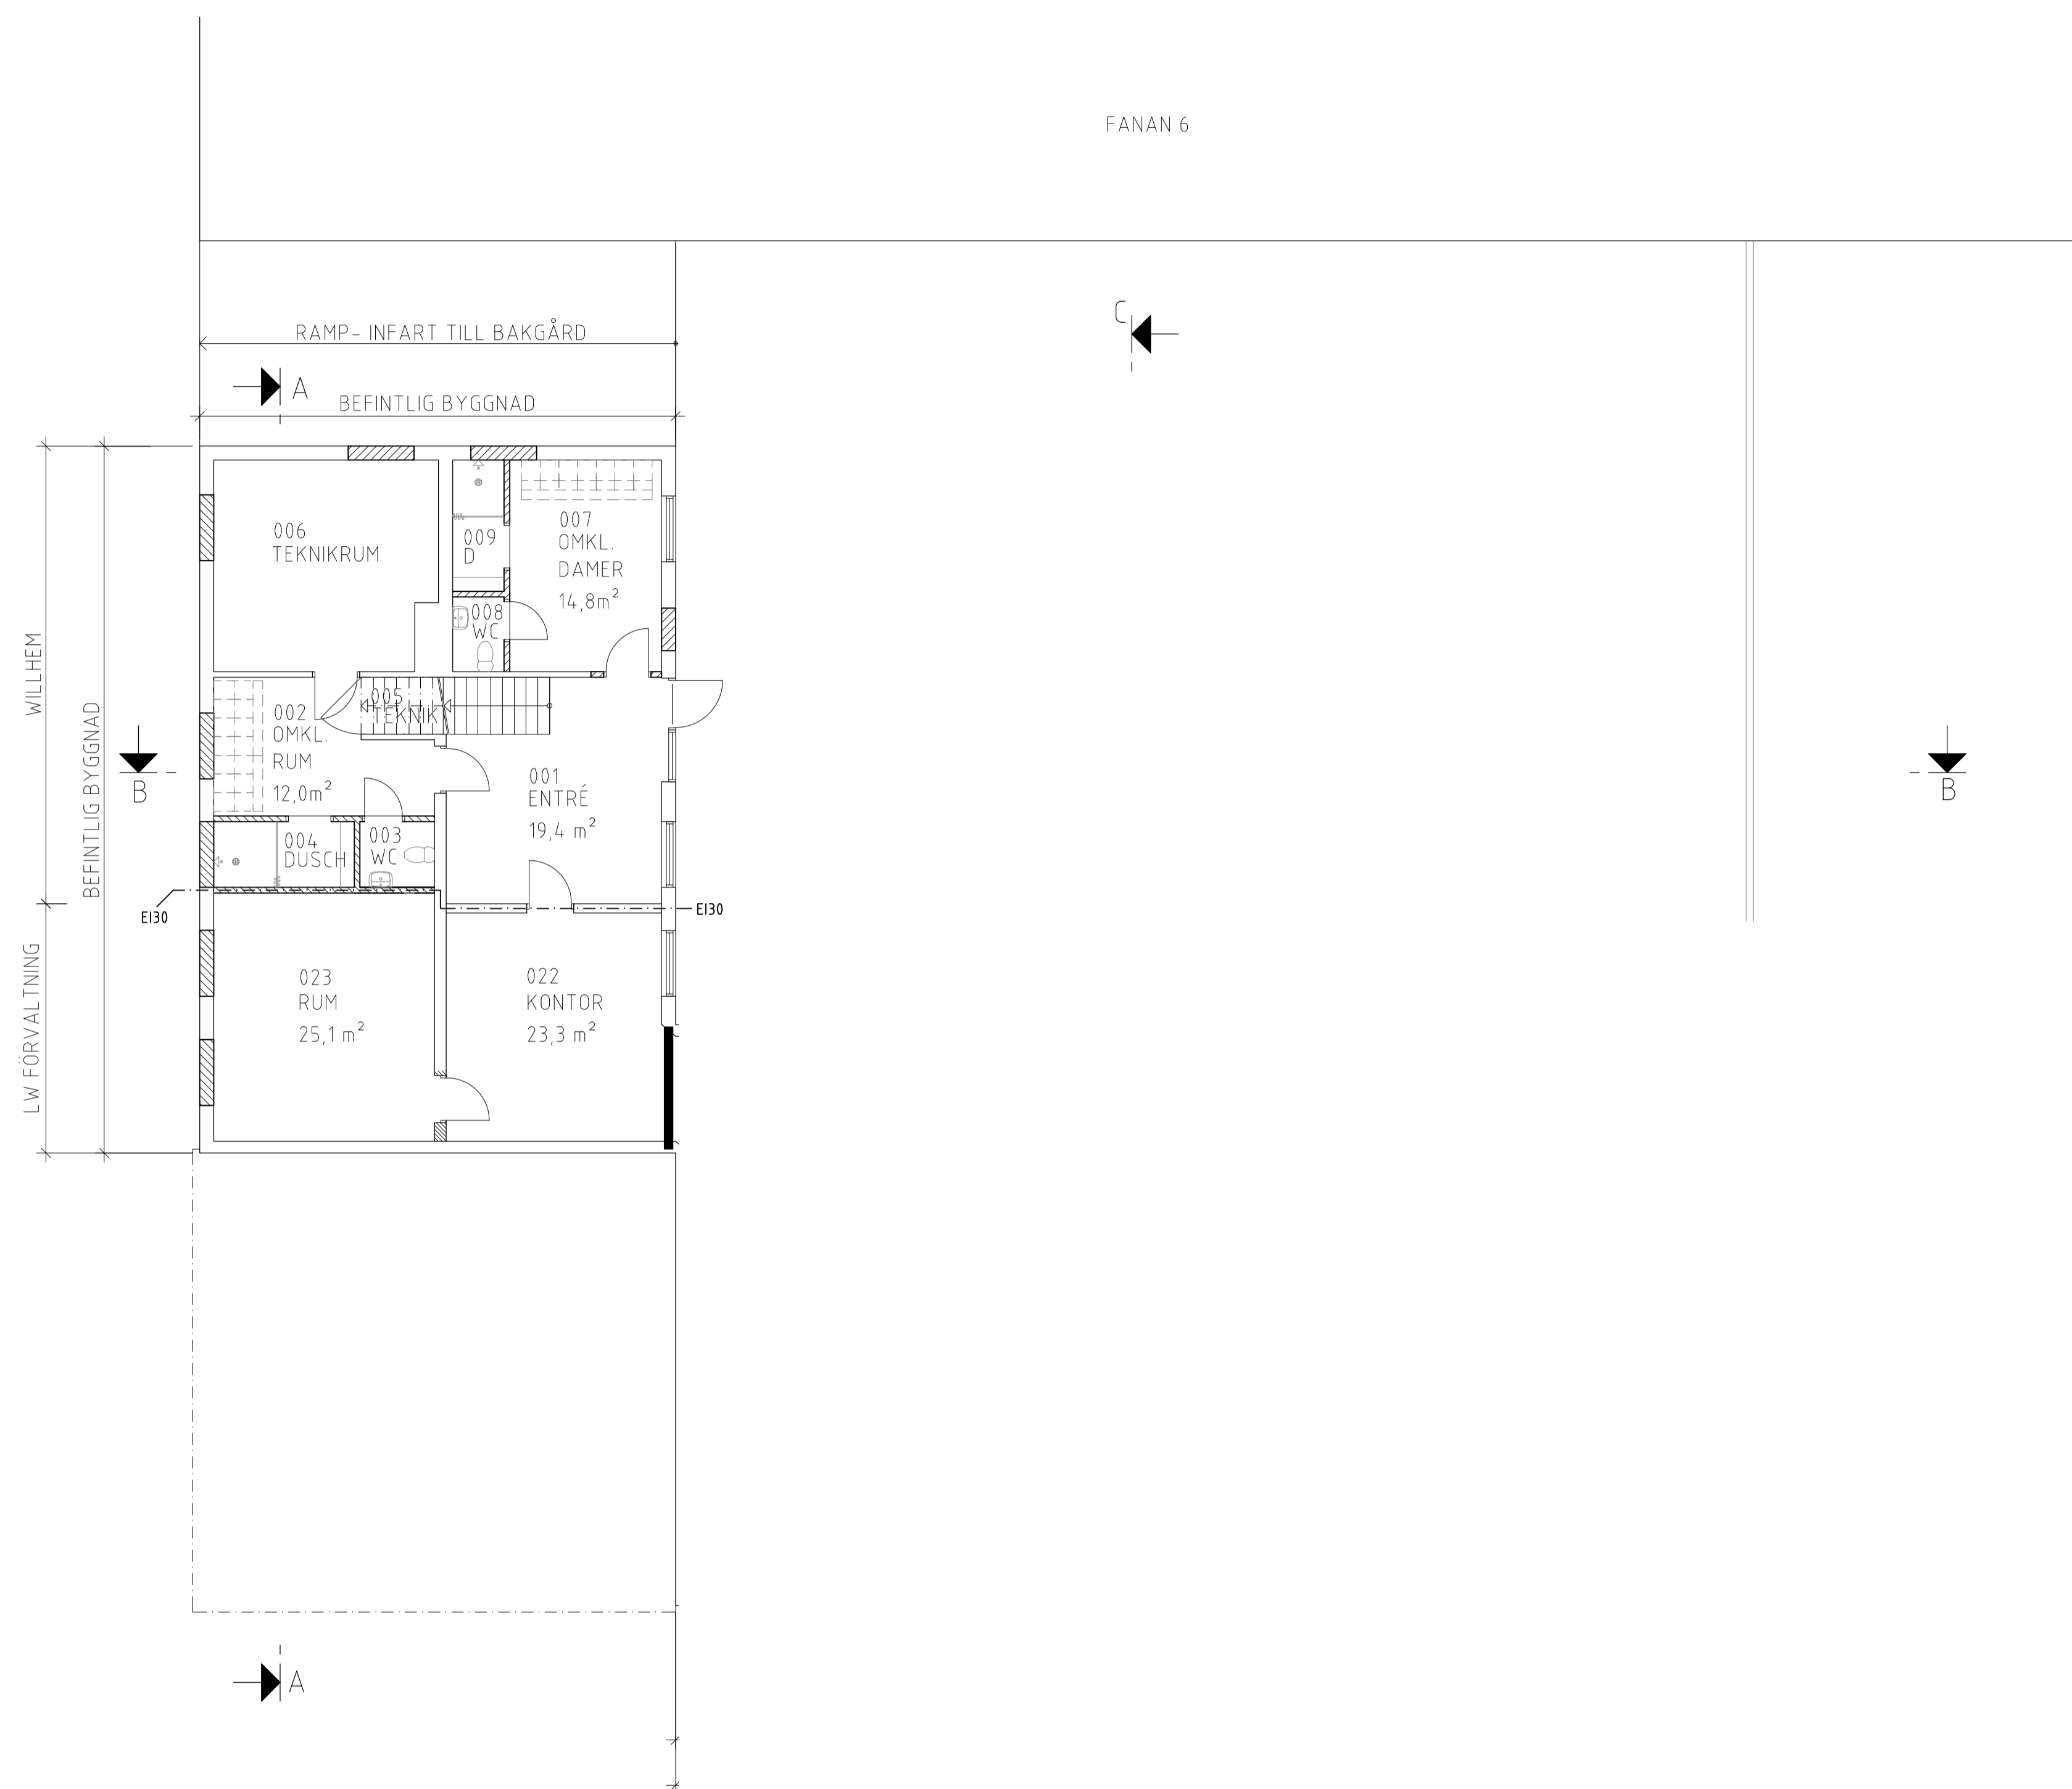

B	JUSTERING MÅTT	180426	MR
A	RELATIONSHANDLING	180403	VP
BET	ANT	ÄNDRINGEN AVSER	DATUM SIGN

## RELATIONSHANDLING

OM- OCH TILLBYGGNAD  
FANAN 12  
HALMSTAD KOMMUN



TEL 035-19 10 50 FAX 035-19 10 59

X	A	M. MADDISON KONSULT AB, 035 - 19 10 50
---	---	--

URSPRUNGSARKITEKT. -		
UPPDRAG NR 2015152	RITAD/INSTR AV MA	HANDLAGGARE HD
DATUM 2017-09-15	ANSVARIG MICHAEL MADDISON	

## KÄLLARPLAN

SKALA A1=1:100 A3=1:200	NUMMER A-40.1-100	BET B
-------------------------------	----------------------	----------