


FÖRESKRIFTER

Mått i millimeter där ej annat anges.  
Mått till väggar avser centrummått där ej annat anges.  
Mått till öppningar avser sida.

Ritningarna baseras på befintligt underlag och är utförda med kontrollmåttning. Eventuella skillnader gentemot den befintliga byggnaden samt måttavvikelser kan förekomma.

SKALA 1:200

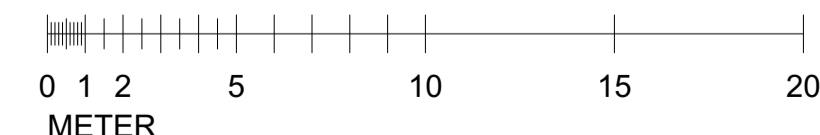

BET	ANT	ÄNDRING AVSER	DATUM	Sign.
<b>RELATIONSHANDLING</b>				
Formen 2 Kv. Formen 2				
<b>KROOK &amp; TJÄDER</b>				
UPPDRAG NR 5026.016	RTAD AV LB	HANDLÄGGARE		
DATUM 260303	ANSVARIG Anna Hirell			
Kv. Formen 2, Befintlighetsuppmätning PLANER				
Plan 10				
SKALA A1 1:200	NUMMER A-40-1-100			BET