



FÖRESKRIFTER

Mått i millimeter där ej annat anges.
Mått till väggar avser centrummått där ej annat anges.
Mått till öppningar avser sida.


Ritningarna baseras på befintligt underlag och är utförda med kontrollmåning. Eventuella skillnader gentemot den befintliga byggnaden samt måttavvikelser kan förekomma.

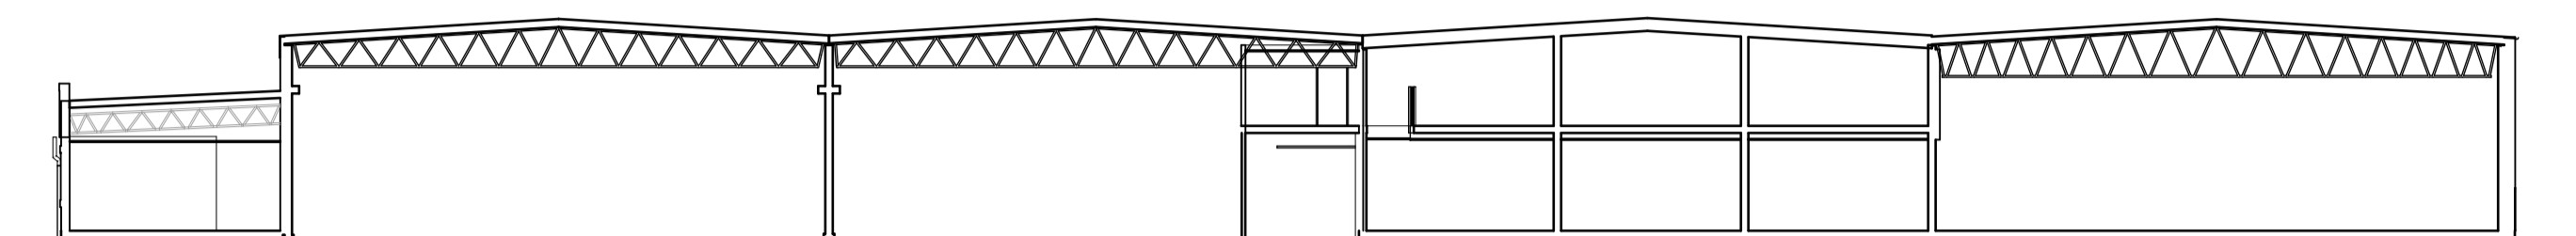

Sektion A
1:200

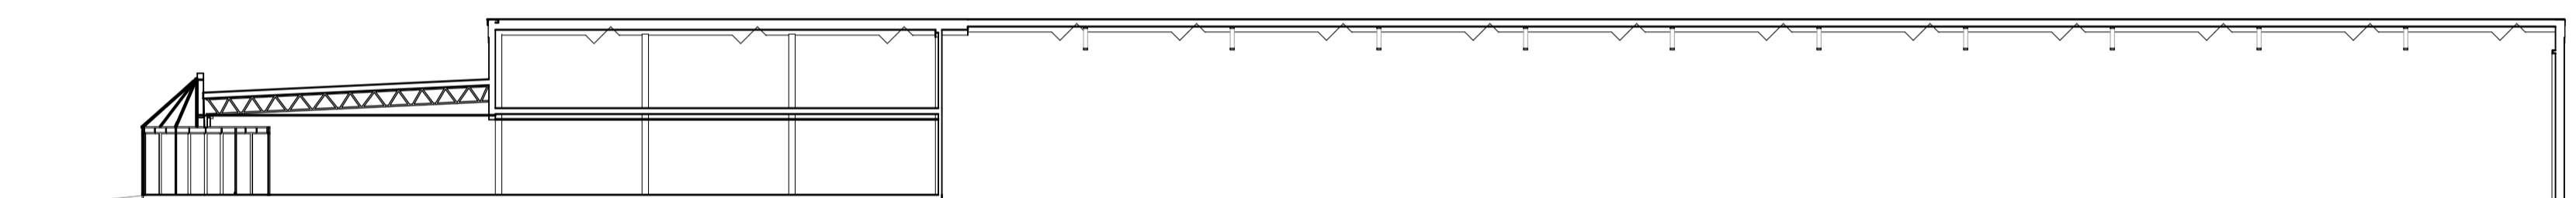


Sektion B
1:200

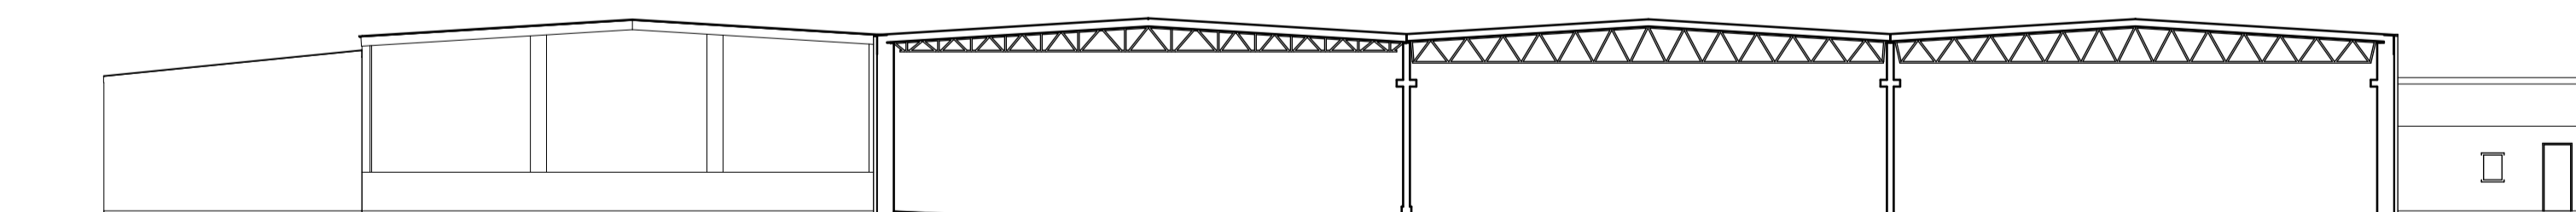

Sektion D
1:200

SKALA 1:200

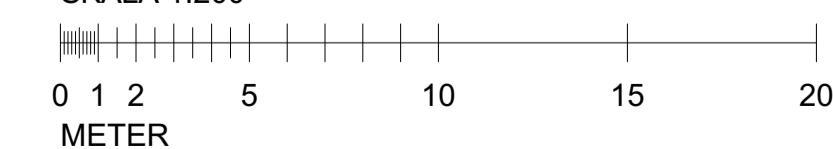

BET	ANT	ÄNDRING AVSER	DATUM	Sign.
RELATIONSHANDLING				
Formen 2 Kv. Formen 2				
KROOK & TJÄDER				
UPPDRAG NR 5026.016	RITAD AV LB	HANDLÄGGARE		
DATUM 260303	ANSVARIG Anna Hirell			
Kv. Formen 2, Befintlighetsuppmätning				
Sektioner				
SKALA A1 1:200	NUMMER A-40-2-105			BET