


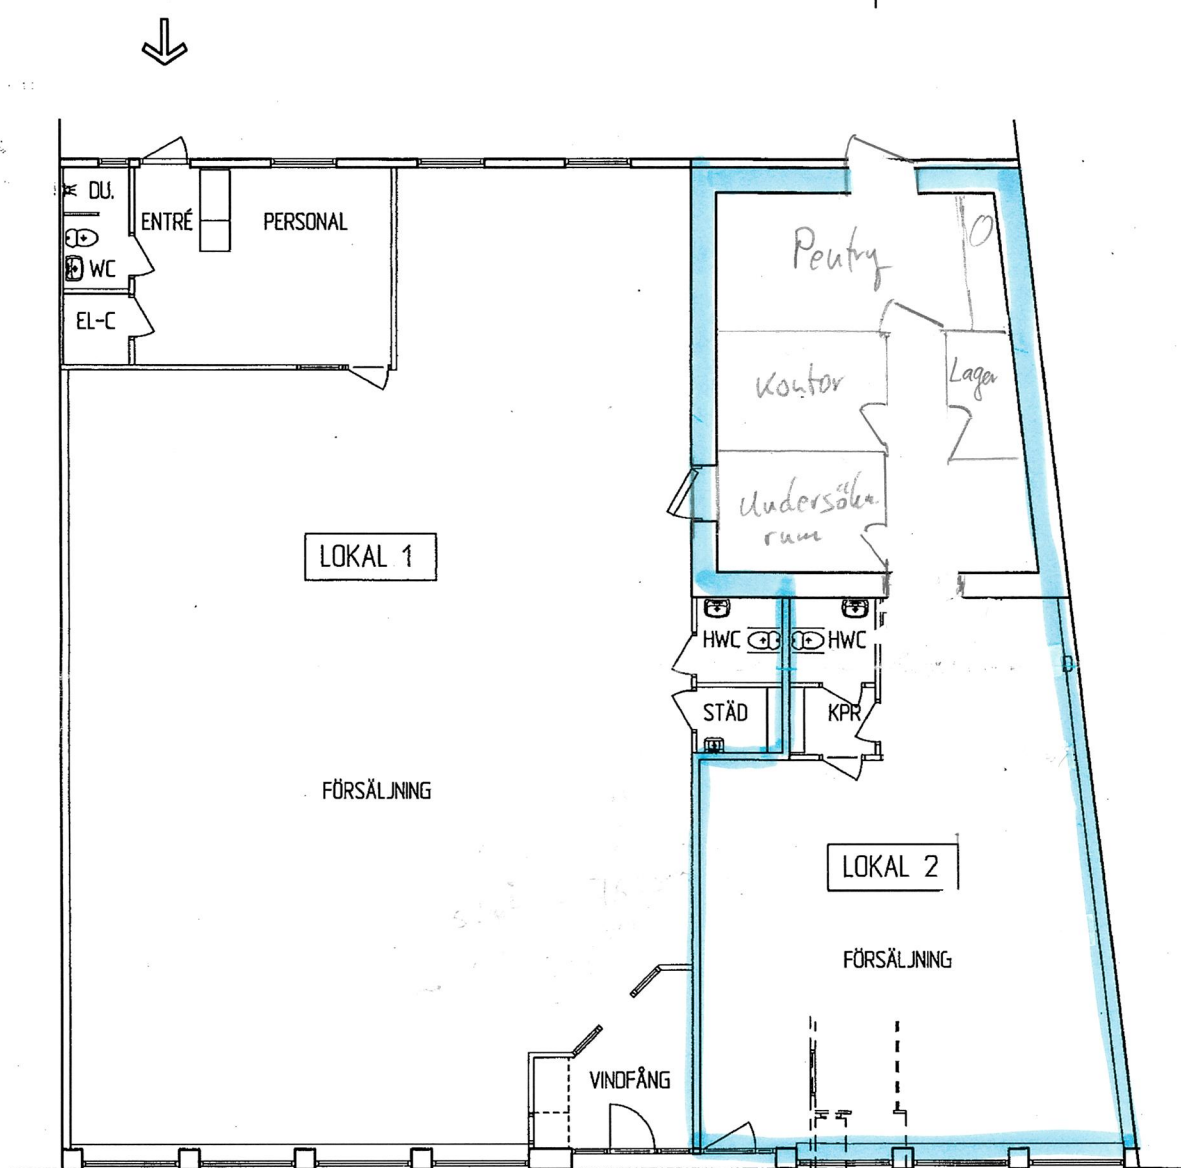

PLAN BOTTENVÅNING
- 1:100 -

FÖRESKRIFTER

FÖRKLARINGAR / HÄNVISNINGAR

HULTSFREDS KOMMUN Miljö- och Byggnadsnämnden
2008-04-04
Dokument 2008-0065

Tillhör stadsarkitektens
delegationsbeslut för
Miljö- och Byggnadsnämnden
2008-05-02
16.....1068.....

BET	ANT	ÄNDRINGEN AVSER	SIGN	DATUM
RELATIONSHANDLING 080402				
ARKITEKTEN 3, Hultsfreds k:n				
 BYGGPROJEKTERING J-O BJÖRK AB LINNÉGATAN 29 - 352 33 VÄXJÖ Tel 0470-24608 Fax				
UPPDRAG NR 0815	RITAD AV JAN-OLOF BJÖRK	HANDLÄGGARE J O BJÖRK		
DATUM 2008-04-02	ANSVARIG			
LOKAL 871300 PLAN BOTTENVÅNING				
Landic IX Öst AB, Box 1008, 831 29 Östersund				
SKALA 1:100	NUMMER A306-01-10	I BET		