

Denna handling är skyddad av upphovsrättslagen och får ej användas i andra projekt än detta. Ritningar får ej ändras, kopieras, delges eller skickas till någon annan part utan Ritningshusets tillåtelse.

FÖRKLARINGAR

Alla mått i mm.
Alla höjder i m.

FÖRKORTNINGAR


DM	Diskmaskin
ELC	Elcentral
F	Frys
FSK	Fördelarskåp
G	Garderob
GB	Golvbrunn
HT	Handdukstork
K	Kyl
K/F	Kyl & frys
KM	Kombimaskin (tvätt & tork)
ST	Städskåp
TM	Tvättmaskin
TT	Torktumlare
TP	Tvättpelare
VFSK	Vattenfördelarskåp
VMSK	Vattenmätarskåp
VP	Värmepump

FÖRESKRIFTER

Inga föreskrifter.


HÄNVISNINGAR

Inga hänvisningar.

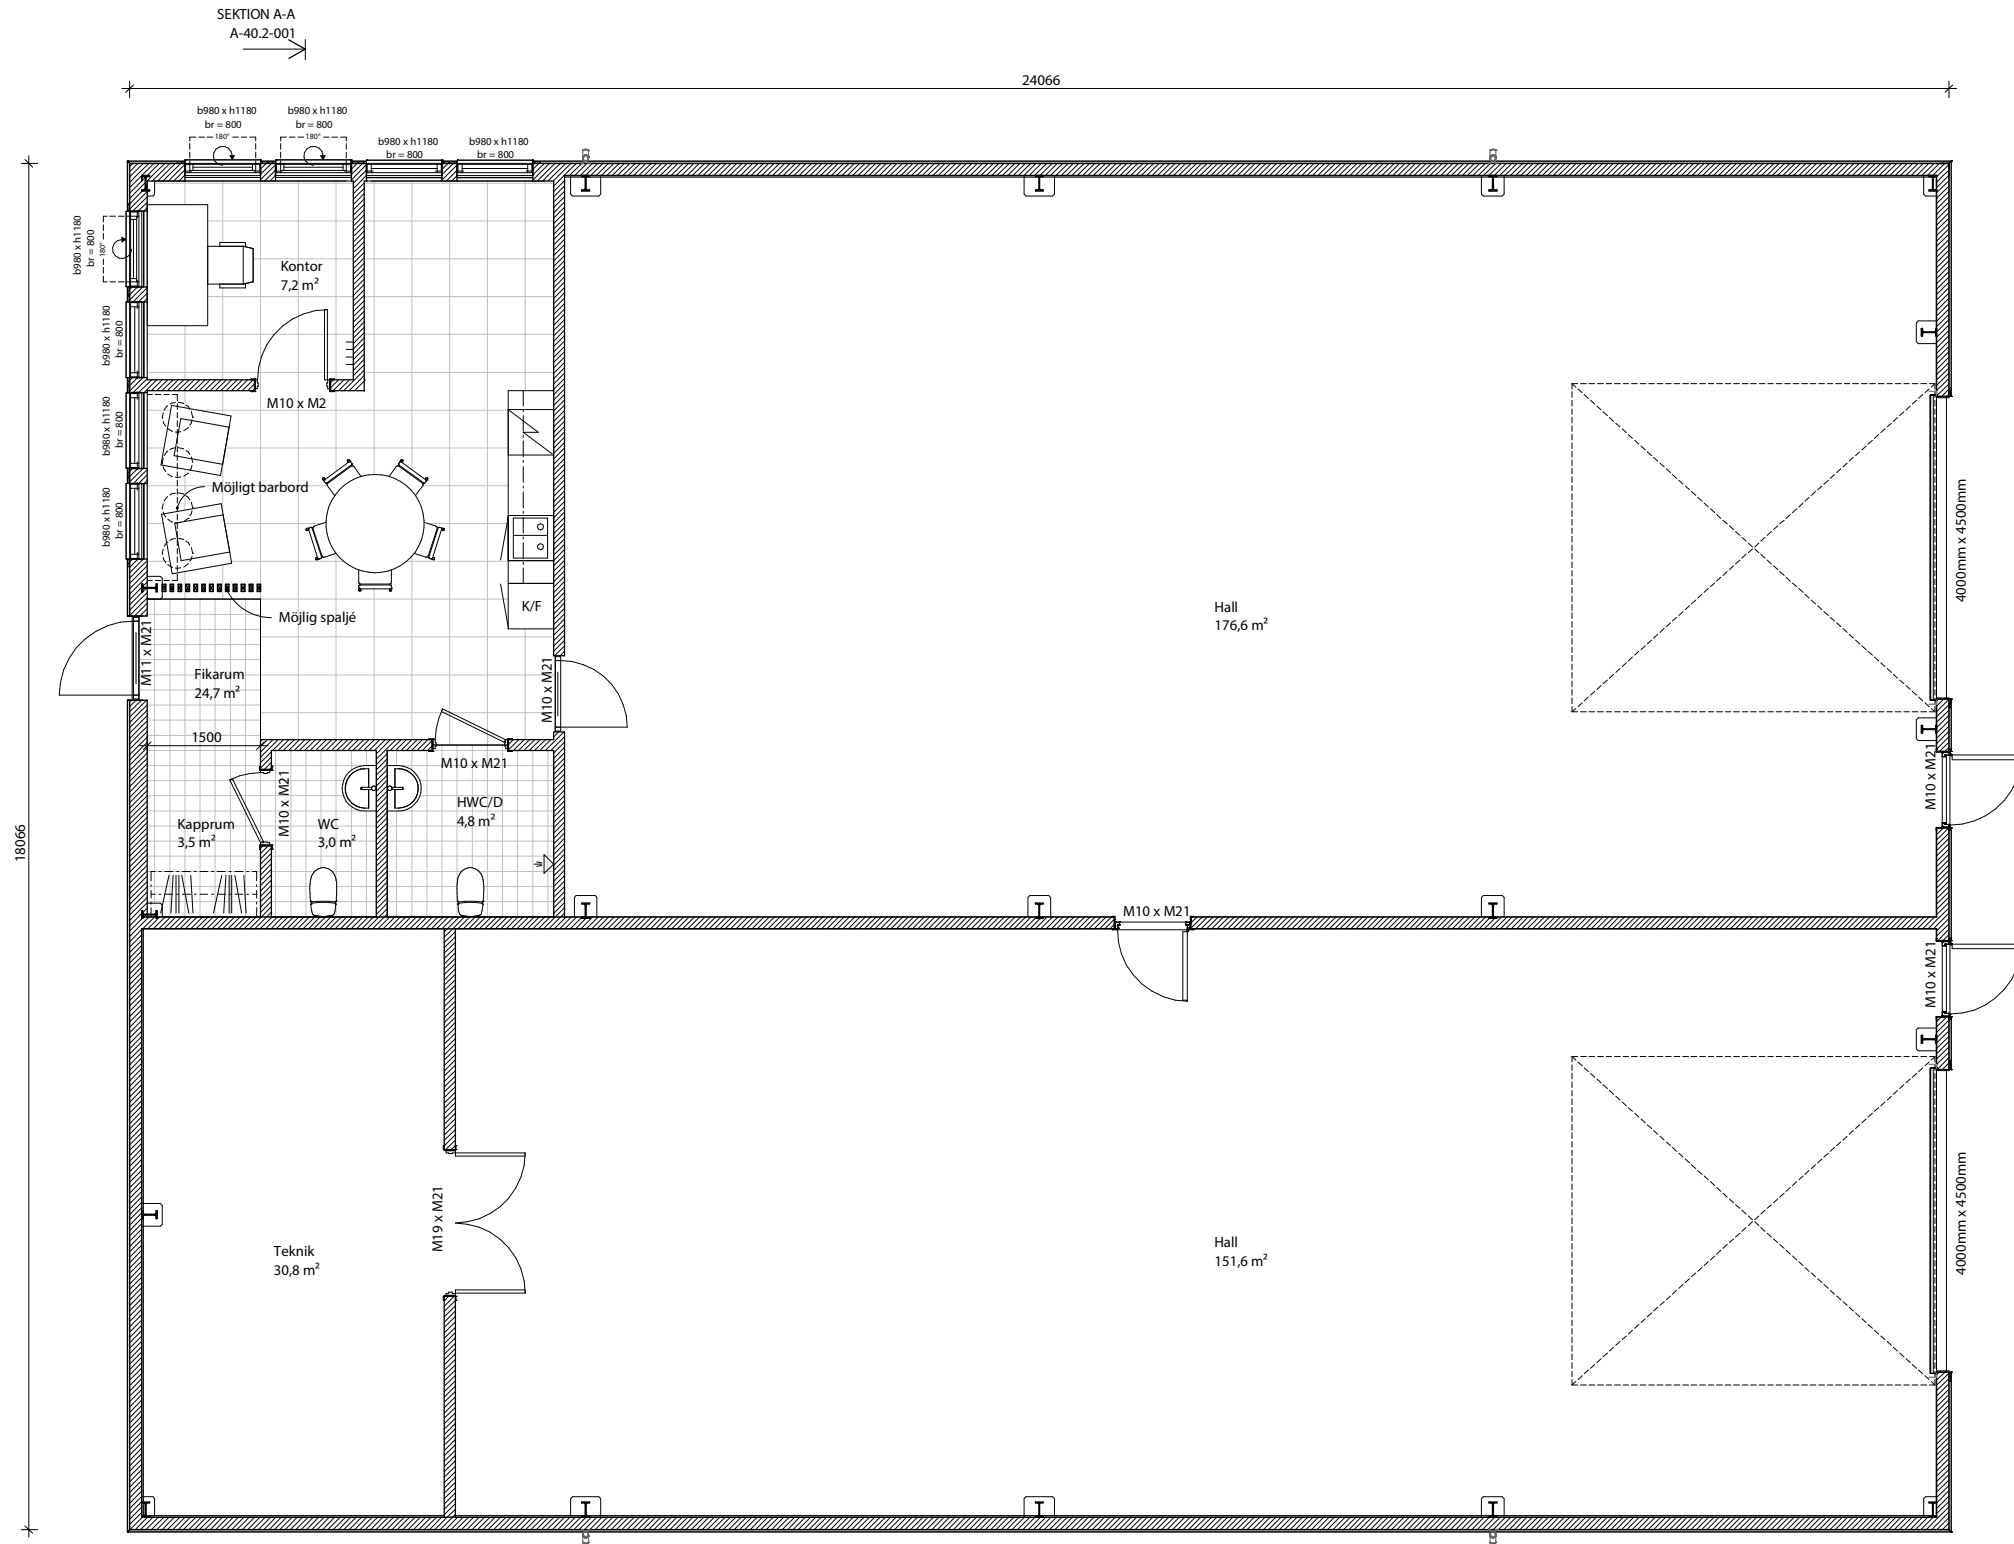

PLAN 0

SKALA A1 1:50 (A3 1:100)

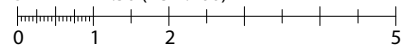

METER

BYA: 434,8 m²
BTA: 434,8 m²
LOA: 408,8 m²

BET	ÄNDRINGEN AVSEER	DATUM	SKID
RELATIONSHANDLING			
BÖLAHOLM 2:15			
GÖTENE KOMMUN			
BESTÄLLARE			
PROJEKTÖR			
HÖGBERGSGATAN 44 771 35 LUDVIKA			
☒	A Jonathan Jansson		tel. 0240-102 00
☐			
☐			
UPPDRAGET NR	STADKONSTR. AV	HANDLÄGGARE	
19300	W.DORG	JJANSSON	
DATUM	ÄNDRAVÄG		
2026-02-12	J.JANSSON		
Nybyggnad Industrilokal Plan 0			
SKALA	NUMMER	BET	
A1 1:50 A3 1:100	A-40.1-001		