


PLOT: X:\01Projekt\Saturnus 18 Relation-2023008 A-40-1-30.dwg, 2023-02-09 11:39:27, Cornelia Valentin
XREF: ..\Ran Saturnus 18 Relation.dwg
XREF: ..\Modell-2023008 A-40-P-103.dwg

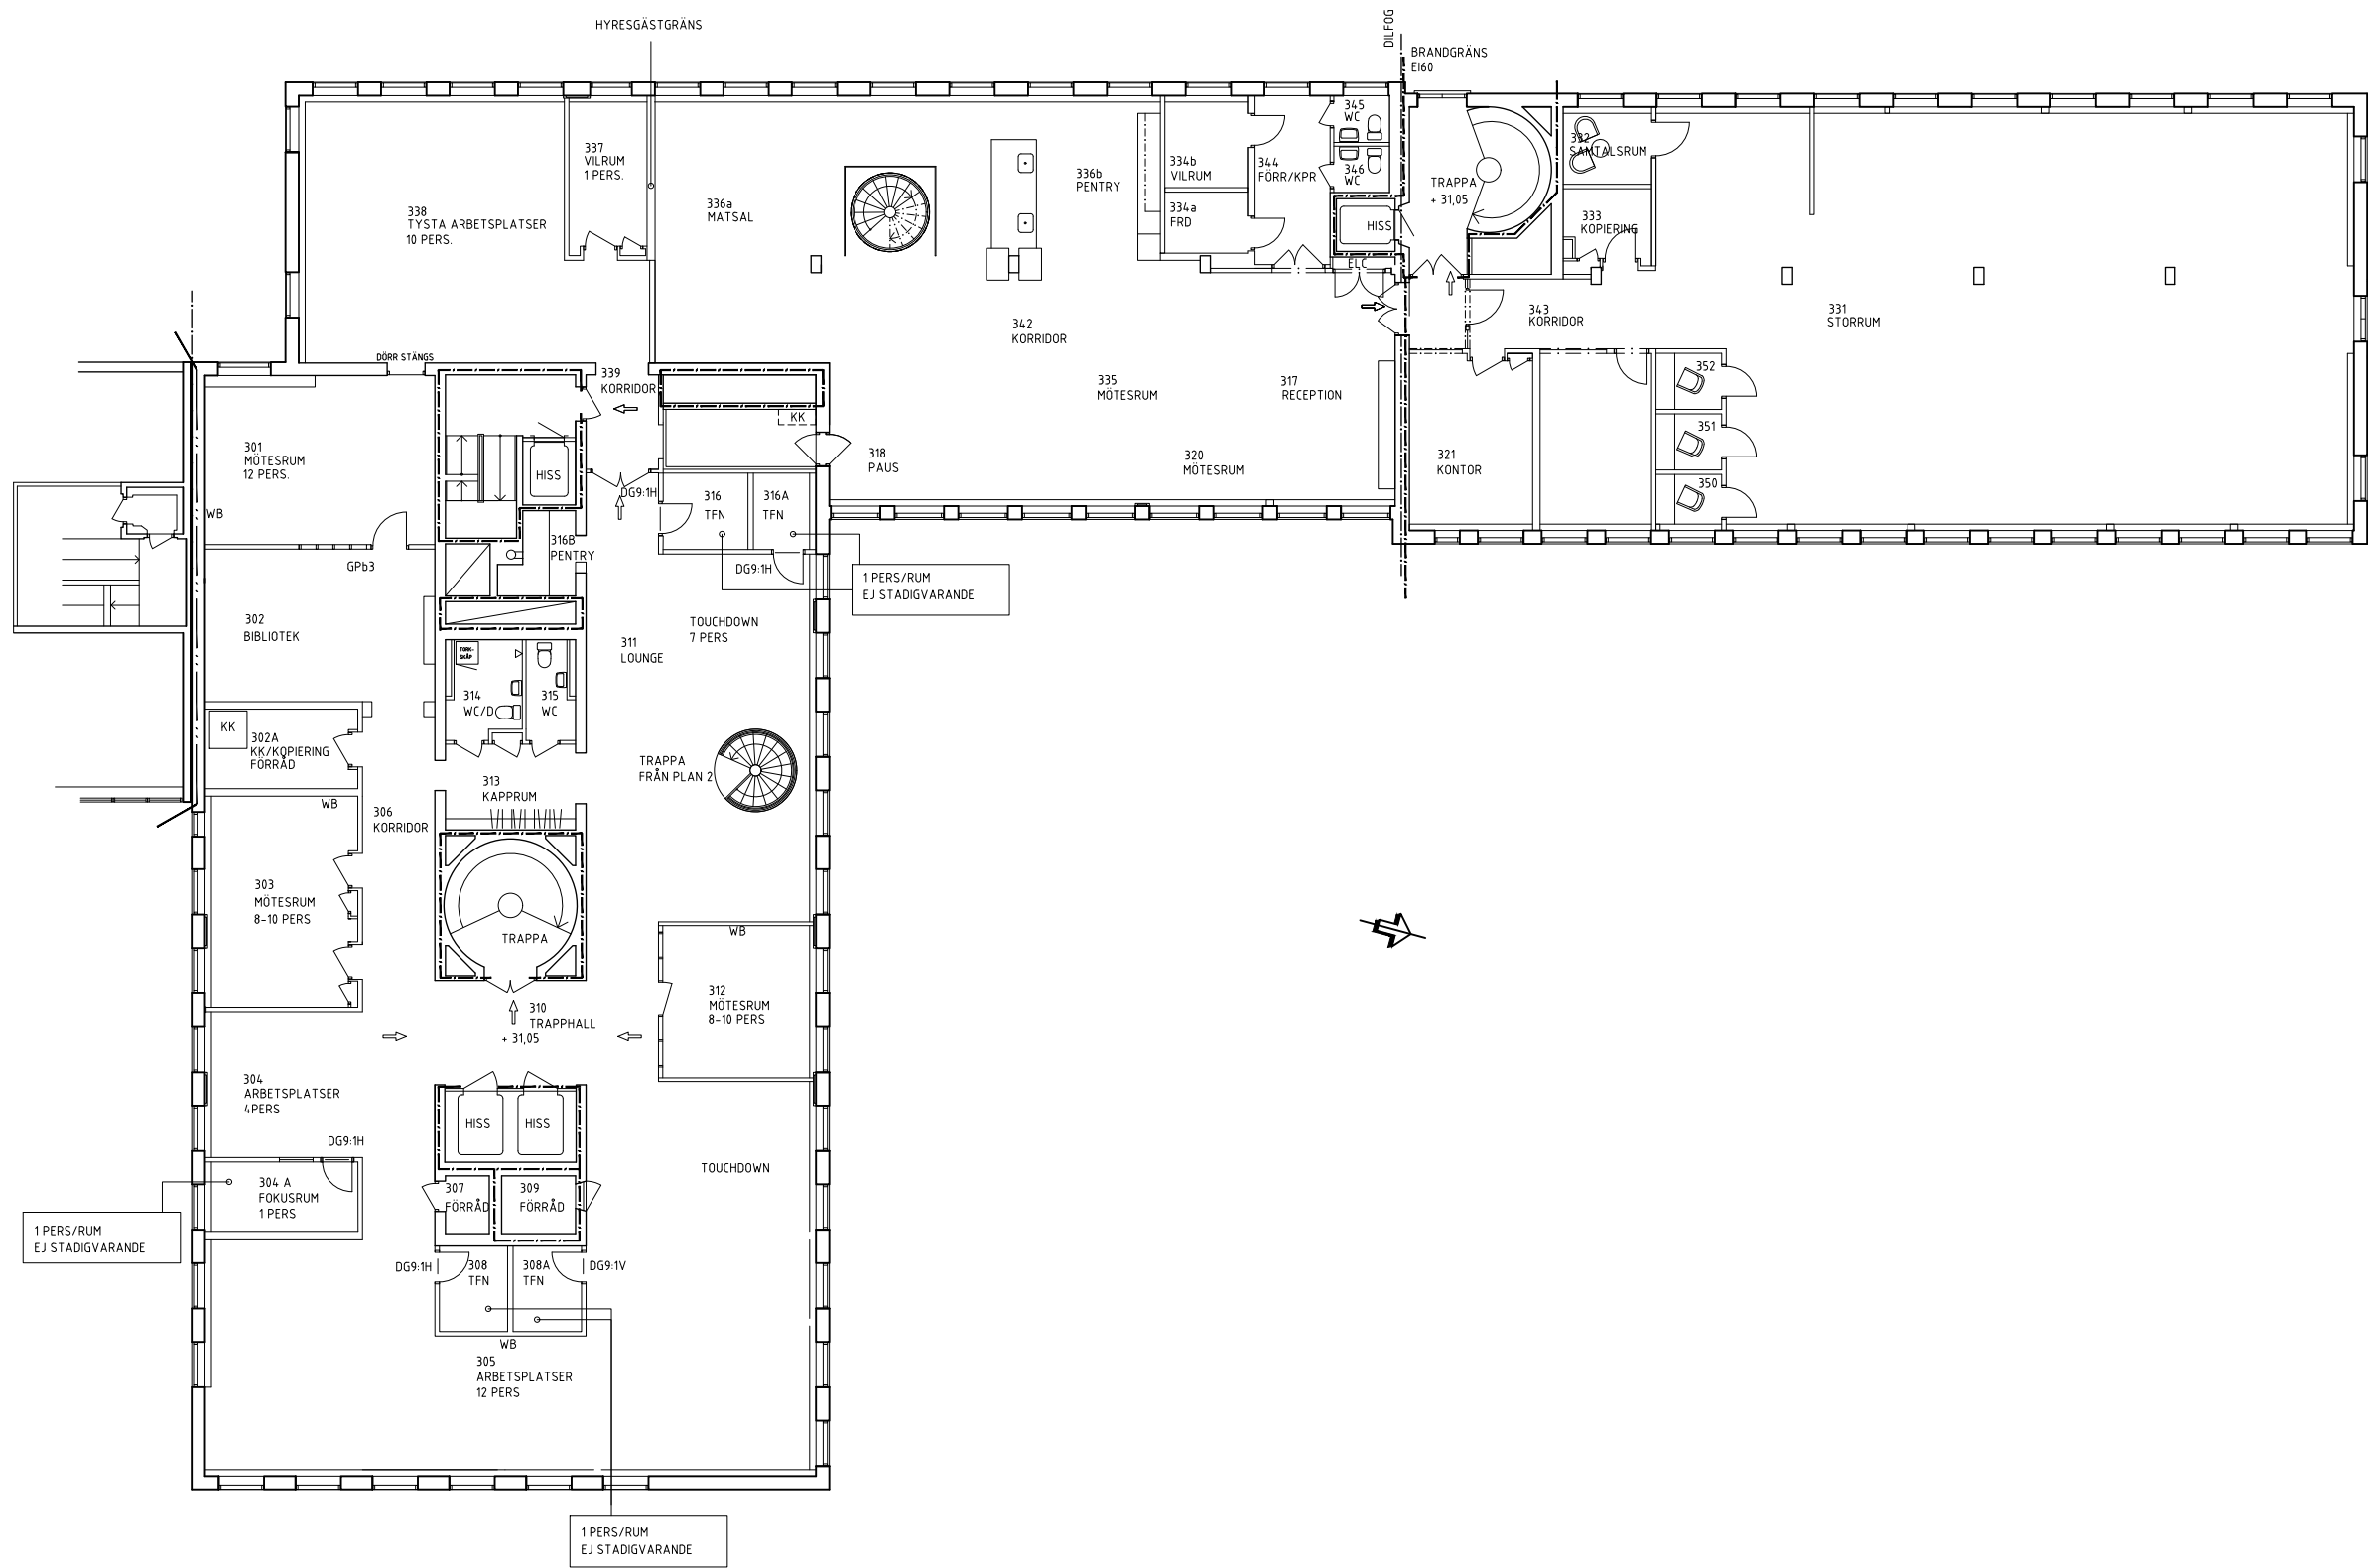

FÖRKLARINGAR
ALLA MÅTT I mm.
MÅTT KONTROLLERAS PÅ PLATS

FÖRESKRIFTER

HÄNVISNINGAR

BET	ANT	ÄNDRINGEN AVSER	DATUM	SIGN
RELATIONSHANDLING				
Saturnus 18				
MURMAN ARKITEKTER				
PETER MYNDES BACKE 12. 118 46 STOCKHOLM				
TEL +46 (0)8 462 14 50. www.murman.se				
☒	A	Murman Arkitekter AB	+46 8 462 14 50	
☐	E	-	-	
☐	I	-	-	
☐	K	-	-	
☐	V	-	-	
UPPDRAG NR		RITAD/KONSTR AV	HANDLAGGARE	
2023008		CV	HA	
DATUM		ANSVARIG		
230208		HA		
Plan 3				
SKALA		NUMMER	BET	
1:100 (A1)		A-40-1-30		
1:200 (A3)				