

FÖRKLARINGAR
ALLA MÅTT I mm.
MÅTT KONTROLLERAS PÅ PLATS

FÖRESKRIFTER

HÄNVISNINGAR

BET	ANT	ÄNDRINGEN AVSER	DATUM	SIGN
-----	-----	-----------------	-------	------

RELATIONSHANDLING

Saturnus 18

MURMAN ARKITEKTER


PETER MYNDES BACKE 12. 118 46 STOCKHOLM
TEL +46 (0)8 462 14 50. www.murman.se

A	Murman Arkitekter AB	+46 8 462 14 50
E	-	-
I	-	-
K	-	-
V	-	-

UPPDRAK NR 2023008	RITAD/KONSTR AV CV	HANDLAGGARE HA
DATUM 230208	ANSVARIG HA	

Plan 4

SKALA 1:100 (A1) 1:200 (A3)	NUMMER A-40-1-40	BET
-----------------------------------	---------------------	-----

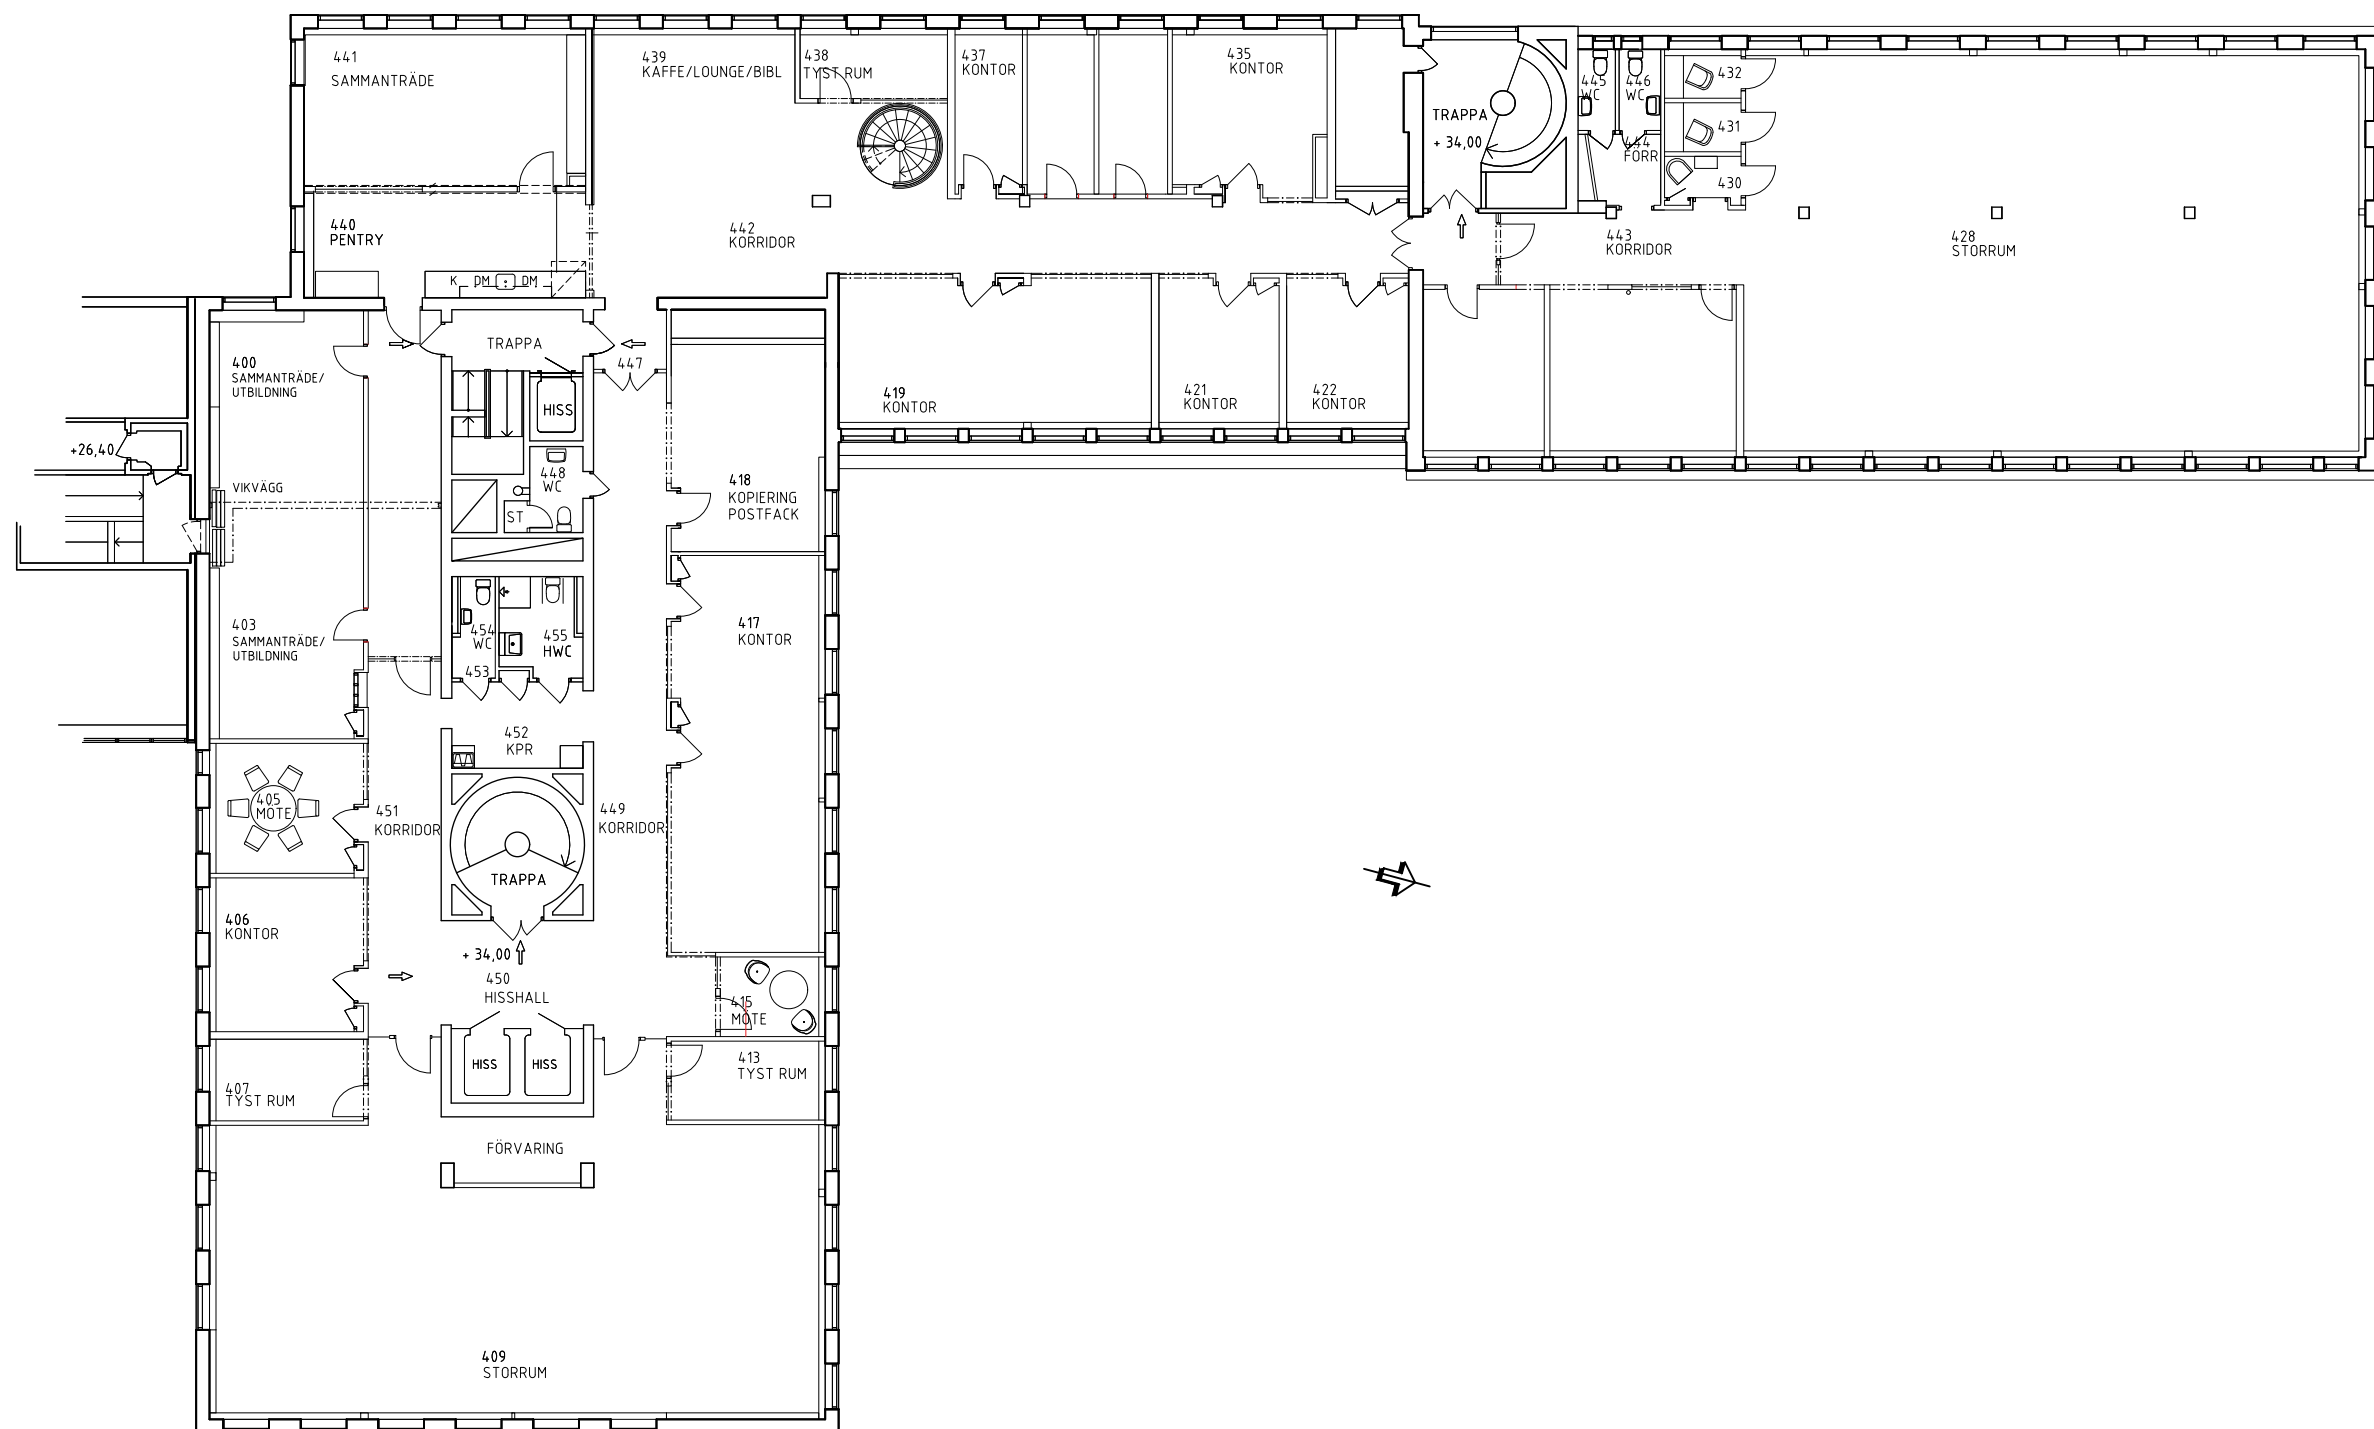

PLOT: X:\01Projekt\Saturnus 18 Relation-2023008\A-2023008\RTDef-2023008\A-40-1-40.dwg, 2023-02-09 11:46:45, Cornelia Valentin
XREF: \Ram Saturnus 18 Relation.dwg
XREF: ..\Modell-2023008\A-40-P-104.dwg