


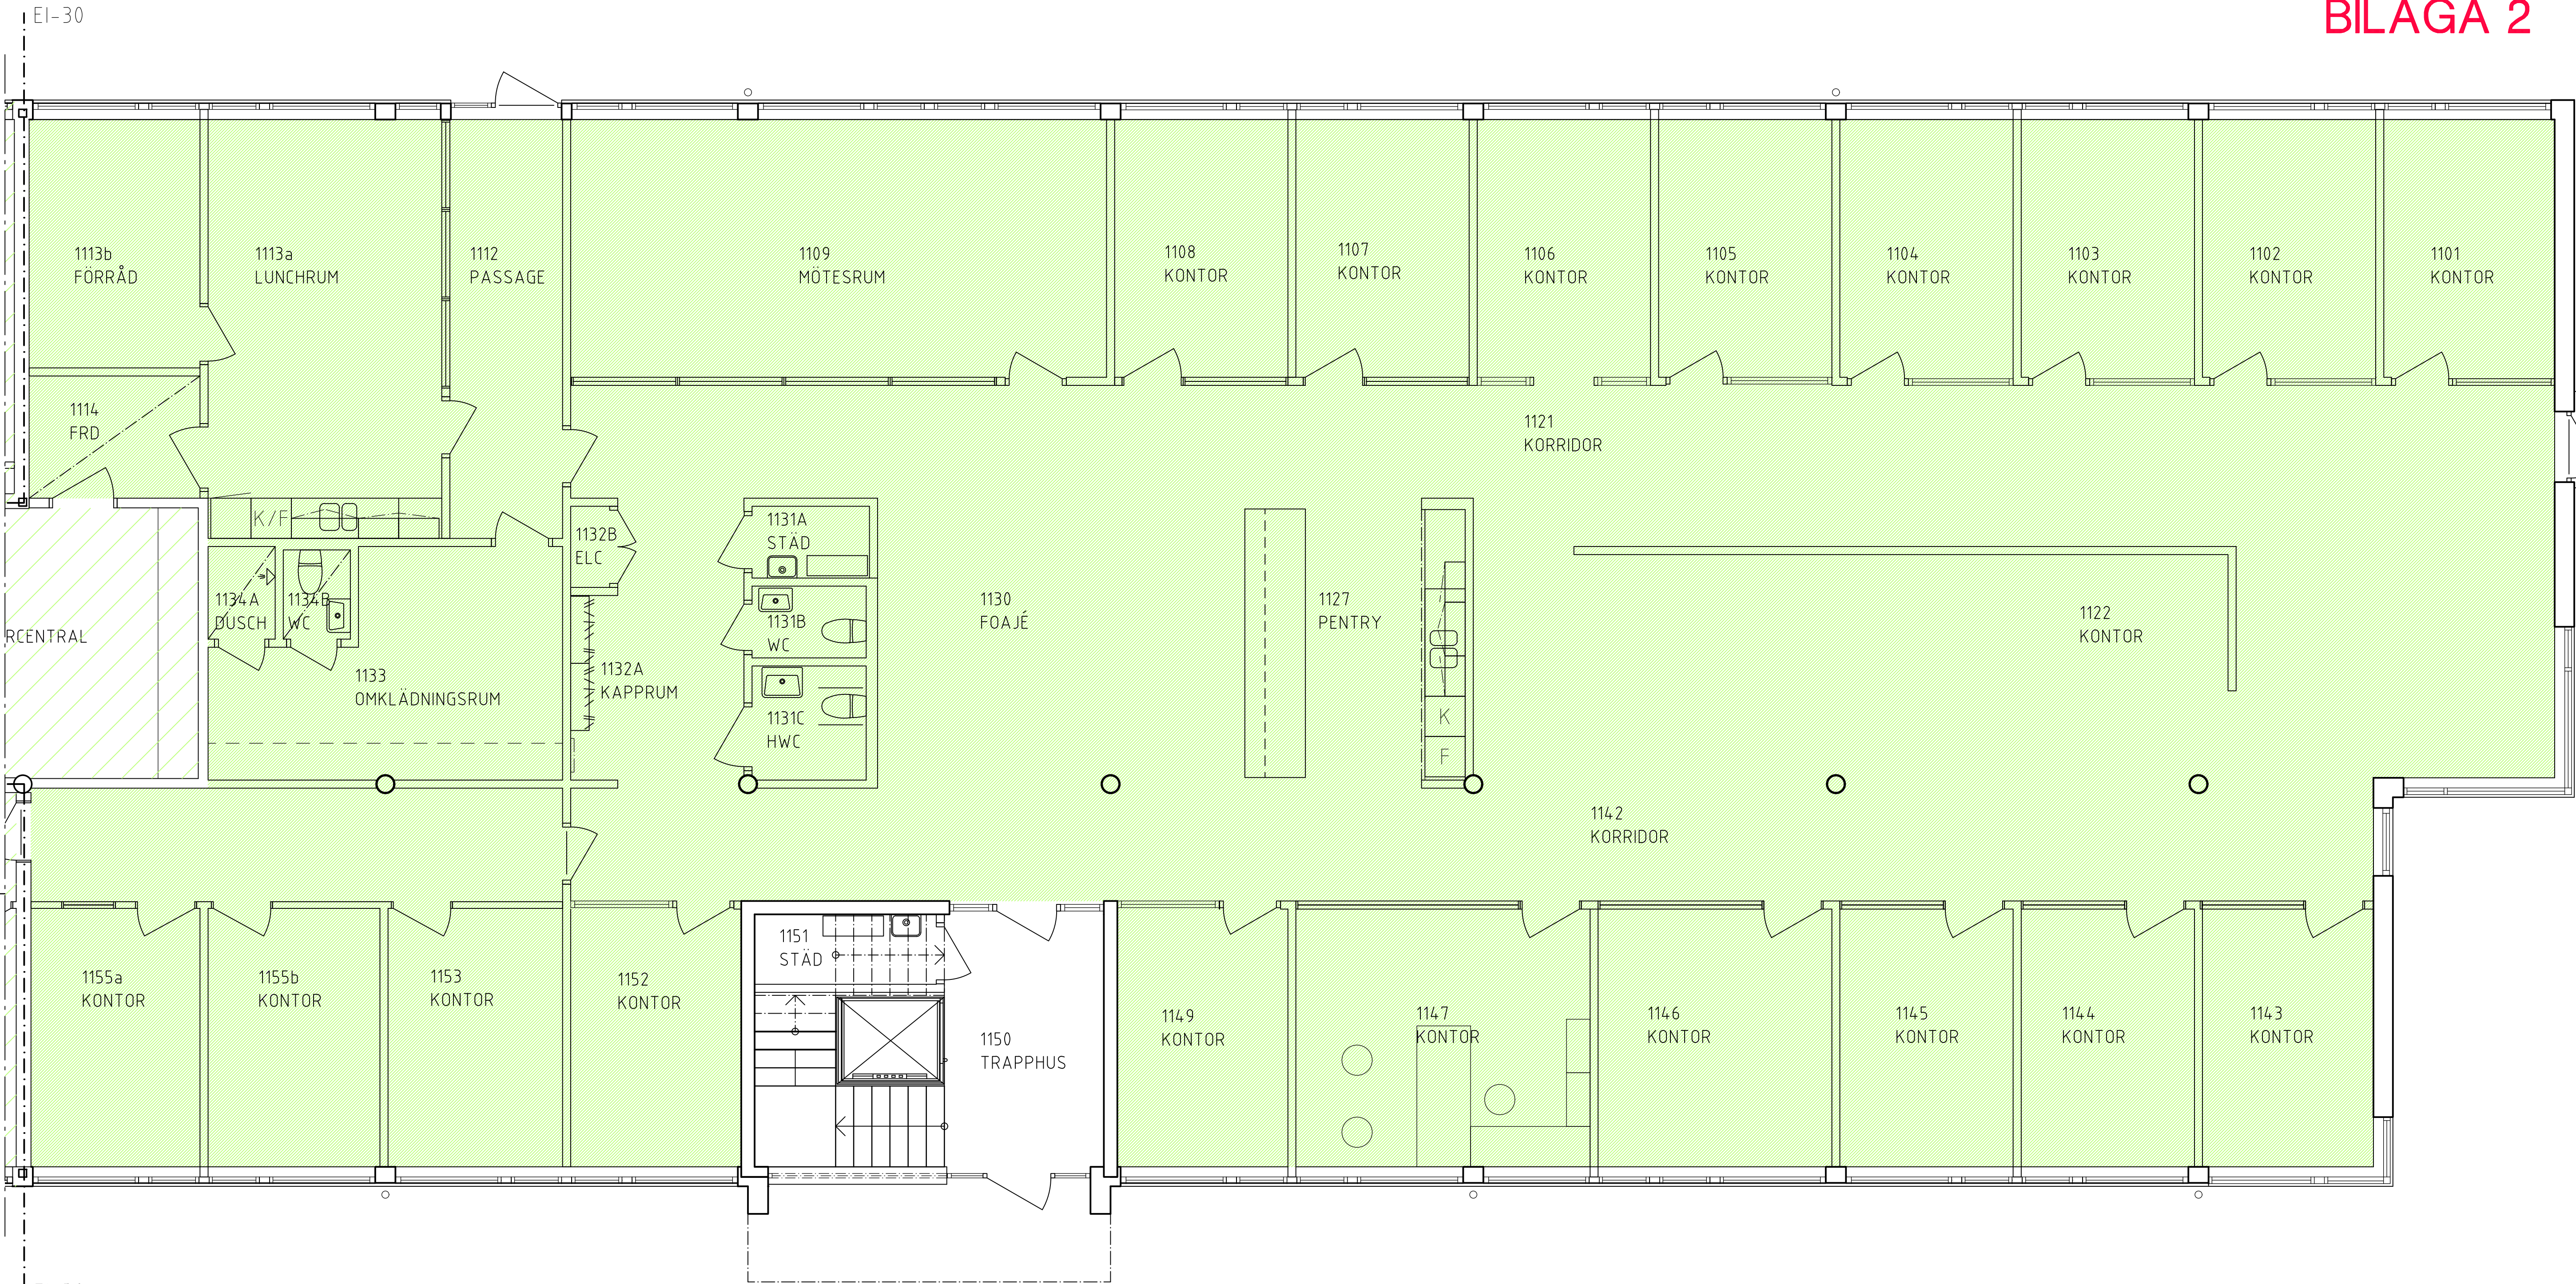

PLAN 1, DEL 1, BOTTENVÅNING
SKALA 1:50

FÖRKLARINGAR

ALLA MÅTT ÄR TEORETISKA. DET ÅLIGGER ENTREPRENÖREN ATT
INNAN ARBETET PÅBÖRJAS UTFÖRA UPPMÄTNINGAR OCH
AVVÄGNINGAR PÅ DE BEFINTLIGA KONSTRUKTIONSEDELAR SOM
PÅVERKAR UTFORMNINGEN AV NYA KONSTRUKTIONSELEMENT.
ALL NY KONSTRUKTION ANPASSAS EFTER VERKLIGA UPPMÄTTA
MÅTT.

ALLA MÅTT I MILLIMETER.
ALLA PLUSHÖJDER I METER.


FÖRKLARINGAR

- BET. BETONGVÄGG
- BET. VÄGGAR
- NYA PLATSBYGGDAVÄGGAR
- NYA SYSTEMVÄGGAR
- BET. DÖRR
- NY DÖRR
- NY GLASAD DÖRR

FÖRESKRIFTER

HÄNVISNINGAR

AREA: 537 KVM

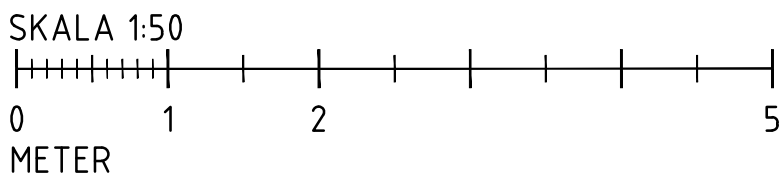

BET	ANT	ÄNDRINGEN AVSER	SIGN	DATUM
RELATIONSHANDLING				
KAROSSEN 5				
NYFOSA				
Candid Fastighetsutveckling AB				
FORSKARVÄGEN 1, SE-702 18 ÖREBRO				
UPPDRAGSNUMMER 794.0650	RITAD AV E. NORDLUND		HANDLÄGGARE SOFIA DAHL	
DATUM 2025-11-24	ANSVARIG HENRIK ANDRÉ			
BETTORPSGATAN 12C, ÖREBRO				
-				
PLAN 1, DEL 1, BOTTENVÅNING				
SKALA A1: 1:50 A3: 1:100	NUMMER A-40.1-111		I BET	