




FÖRKLARINGAR

ALLA MÅTT ÄR TEORETISKA. DET ÅLIGGER ENTREPRENÖREN ATT INNAN ARBETET PÅBÖRJAS UTFÖRA UPPMÄTNINGAR OCH AVVÄGNINGAR PÅ DE BEFINTLIGA KONSTRUKTIONSDELAR SOM PÅVERKAR UTFORMNINGEN AV NYA KONSTRUKTIONSELEMENT. ALL NY KONSTRUKTION ANPASSAS EFTER VERKLIGA UPPMÄTTA MÅTT.

ALLA MÅTT I MILLIMETER.
ALLA PLUSHÖJDER I METER.

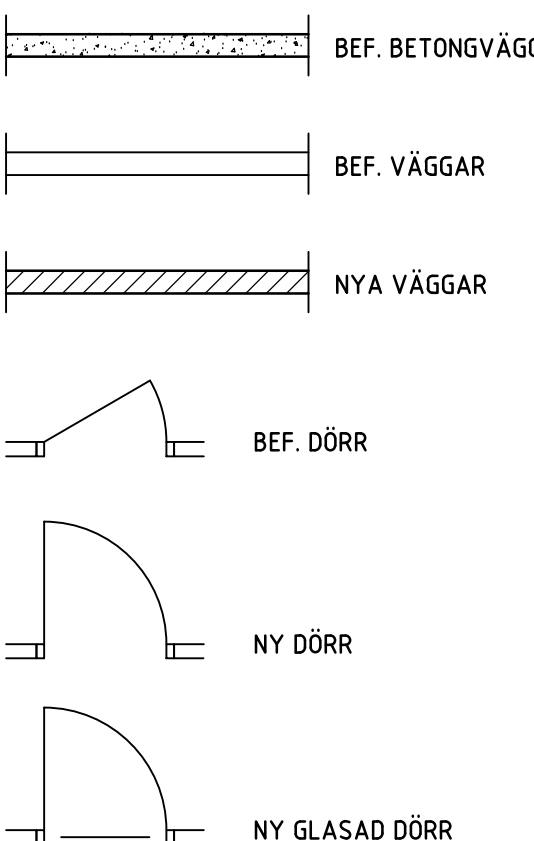

FÖRESKRIFTER

HÄNVISNINGAR

BET	ANT	RELATIONSHANDLING	E.N.	2022-12-05
		ÄNDRINGEN AVSER	SIGN	DATUM

RELATIONSHANDLING

VINDTUNNELN 1

NYFOSA

Candid
Fastighetsutveckling AB

FORSKARVÄGEN 1, 702 54 ÖREBRO

UPPDRAGSNUMMER	RITAD AV	HANDLÄGGARE
7940690-xxxx	E. NÖRDLUND	SOFIA DAHL
DATUM	ANSVARIG	
2020-02-06	HENRIK ANDRÉ	

SKÄPPLANDSGATAN 1A, ÖREBRO

-

PLAN 2, VÅNING 1 TR, DEL 16

SKALA	NUMMER	I BET
A1 : 1:50 A3 : 1:100	A-40.1-216	

XREF.

LAGER: SB11

