



UNDERTÄGLT UNDERLAG
KOPPIERAT

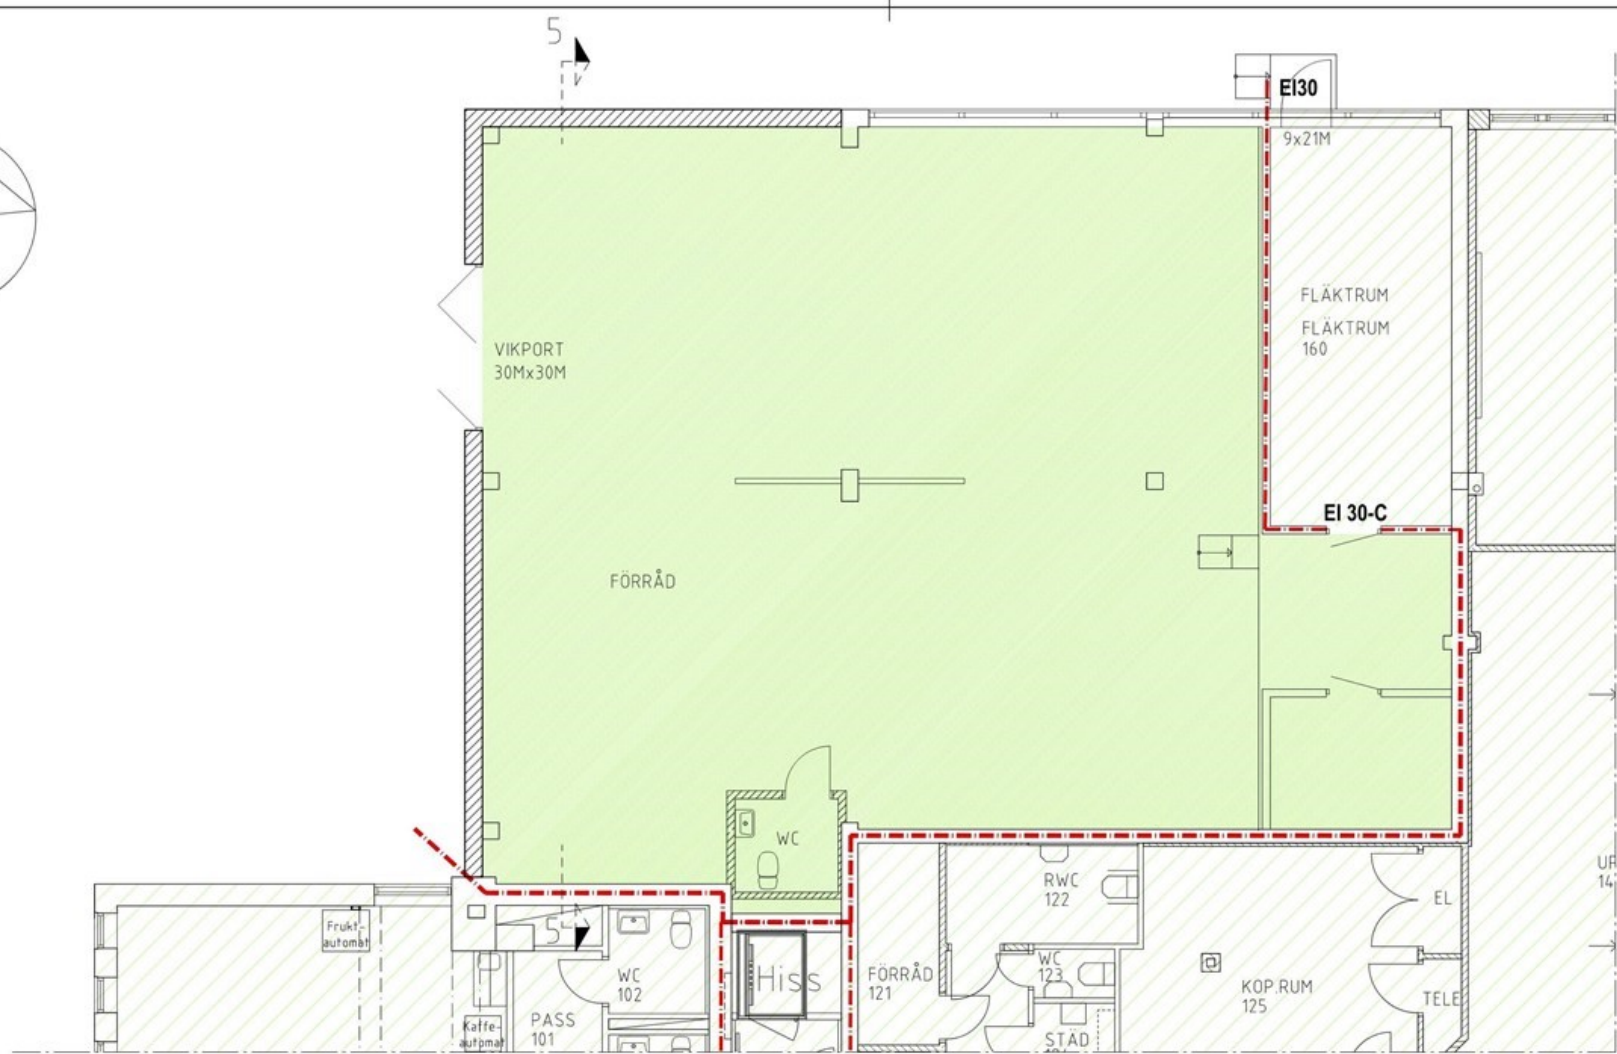

AREA: 207 KVM

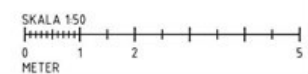

BET	ANT	ANDRINGS AVSEER	SIGN
RELATIONSHANDLING			
KAROSSEN 5			
NYFOSA			
UPPGÄV NR	REDAV	HANDLAGA	
---	E. NORDLUND	S. DAHL	
DATUM	UPPGÄVANSÄNDARE		
2013-06-28	SOFIA DAHL		
BETTORPSGATAN 12, ÖREBRO			
1001 - HUS 01			
DEL 1 AV PLAN 1, ÖVERSIKT			
SKALA 1:50	NUMMER		
1:50	A-40.1-1001-010101		