



AREA TERRASS: 61 KVM

AREA: 331 KVM

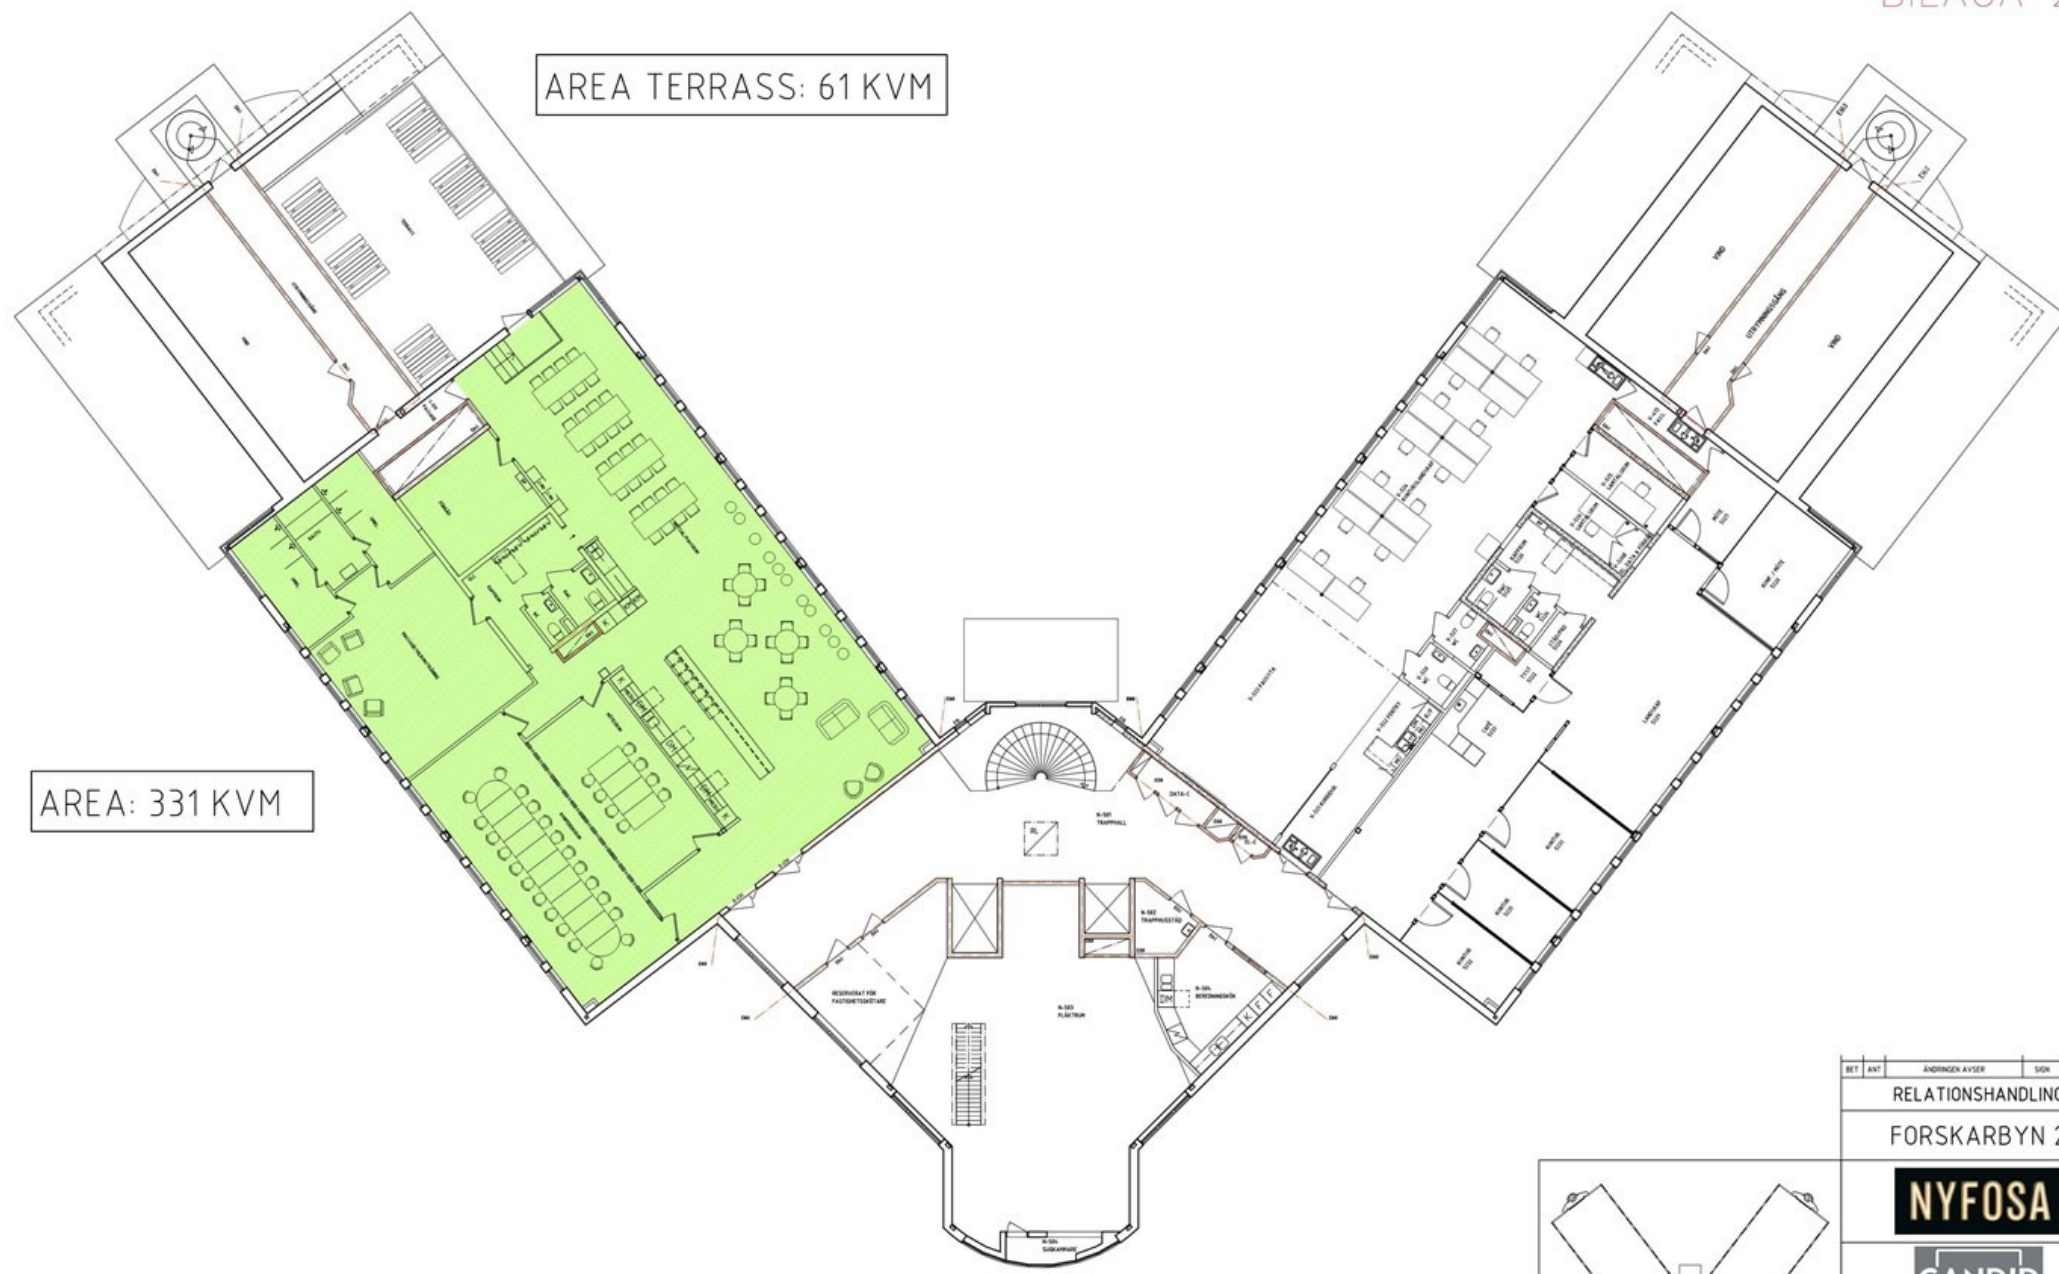

PLAN 5, VÅNING 4
SKALA 1:100

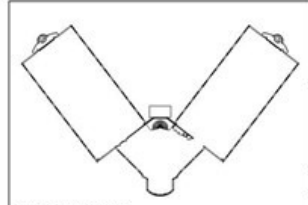

ORIENTERINGSFIGUR



BET	ANT	ÄNDRINGEN AVISER	SIGN
RELATIONSHANDLING			
FORSKARBYN 2			
NYFOSA			
CANDID FASTIGHETSUTVECKLING AB			
UPPGRADE NR 7940530	SITÄT AV E. NORDLUND	HANDLAGS SOFIA	
DATUM 2019-12-17	UPPGRADESKÄNDE HENRIK ANDRÉ		
NETCITY ÖREBRO, ALMBY 11.323			
PLAN 5, VÅNING 4 TR			
SKALA 1:100	NUMMER		
1:100 (A3 1:200)	A-40.1-500		