

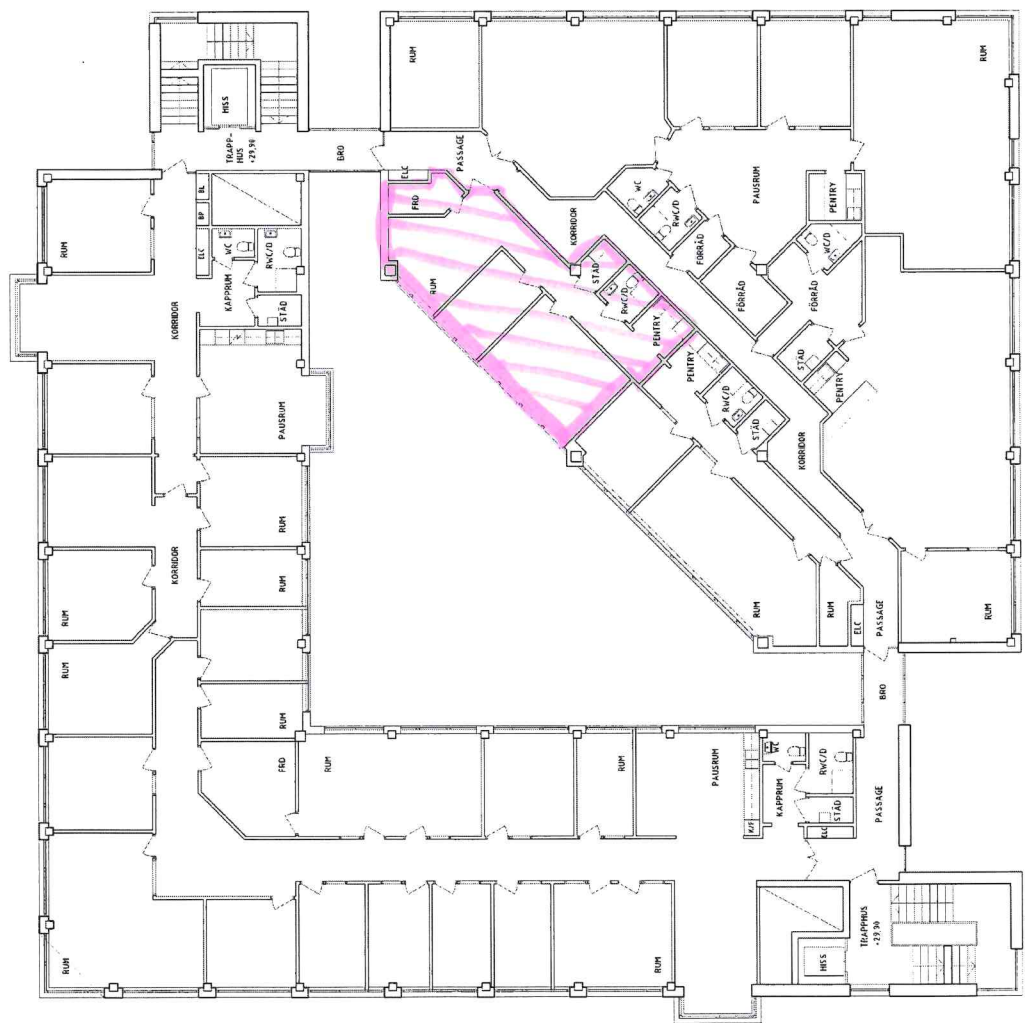


FÖRKLARINGAR

HUVUDSÄTT KONTROLLERADE.
MELLANVÄGAR OCH FAST IRREDNING
IRRIJADE EFTER OKULÄR KONTROLL.
RITNING GRUNDAR SIG PÅ UNDERLAG MED
DATUM 1982-12-01

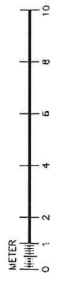

40133-4307

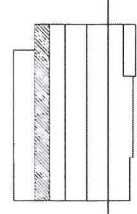

REK	AVT	ÄNDRADE PÅSER	SKALA	DATE
RELATIONSHANDLING				
KV CENTRUM 11 SOLLENTUNA				
sh Sollentunahem				
<small>SH SOLLUNTUNAHEM AB SOLLENTUNAVÄGEN 11, S-161 22 SOLLENTUNA</small>				
PROJEKTANT	BYGGNAD	BYGGNADSTYP	BYGGNADENS	
070882	AP	AP	AP	
2008-02-01	J. PIN	J. PIN		
BIBLIOTEKSHUSET				
<small>PLAN 6 +29.90</small>				
<small>BYGGNAD A1.100/A3.1200</small>				
<small>BYGGNADENS A300-06</small>				