


FÖRESKRIFTER

RELATIONSHANDLING DELVIS UPPRÄTTAD EFTER ÄLDRE UNDERLAG. SAMTLIGA MÅTT EJ KONTROLLERADE PÅ PLATS.

HÄNVISNINGAR

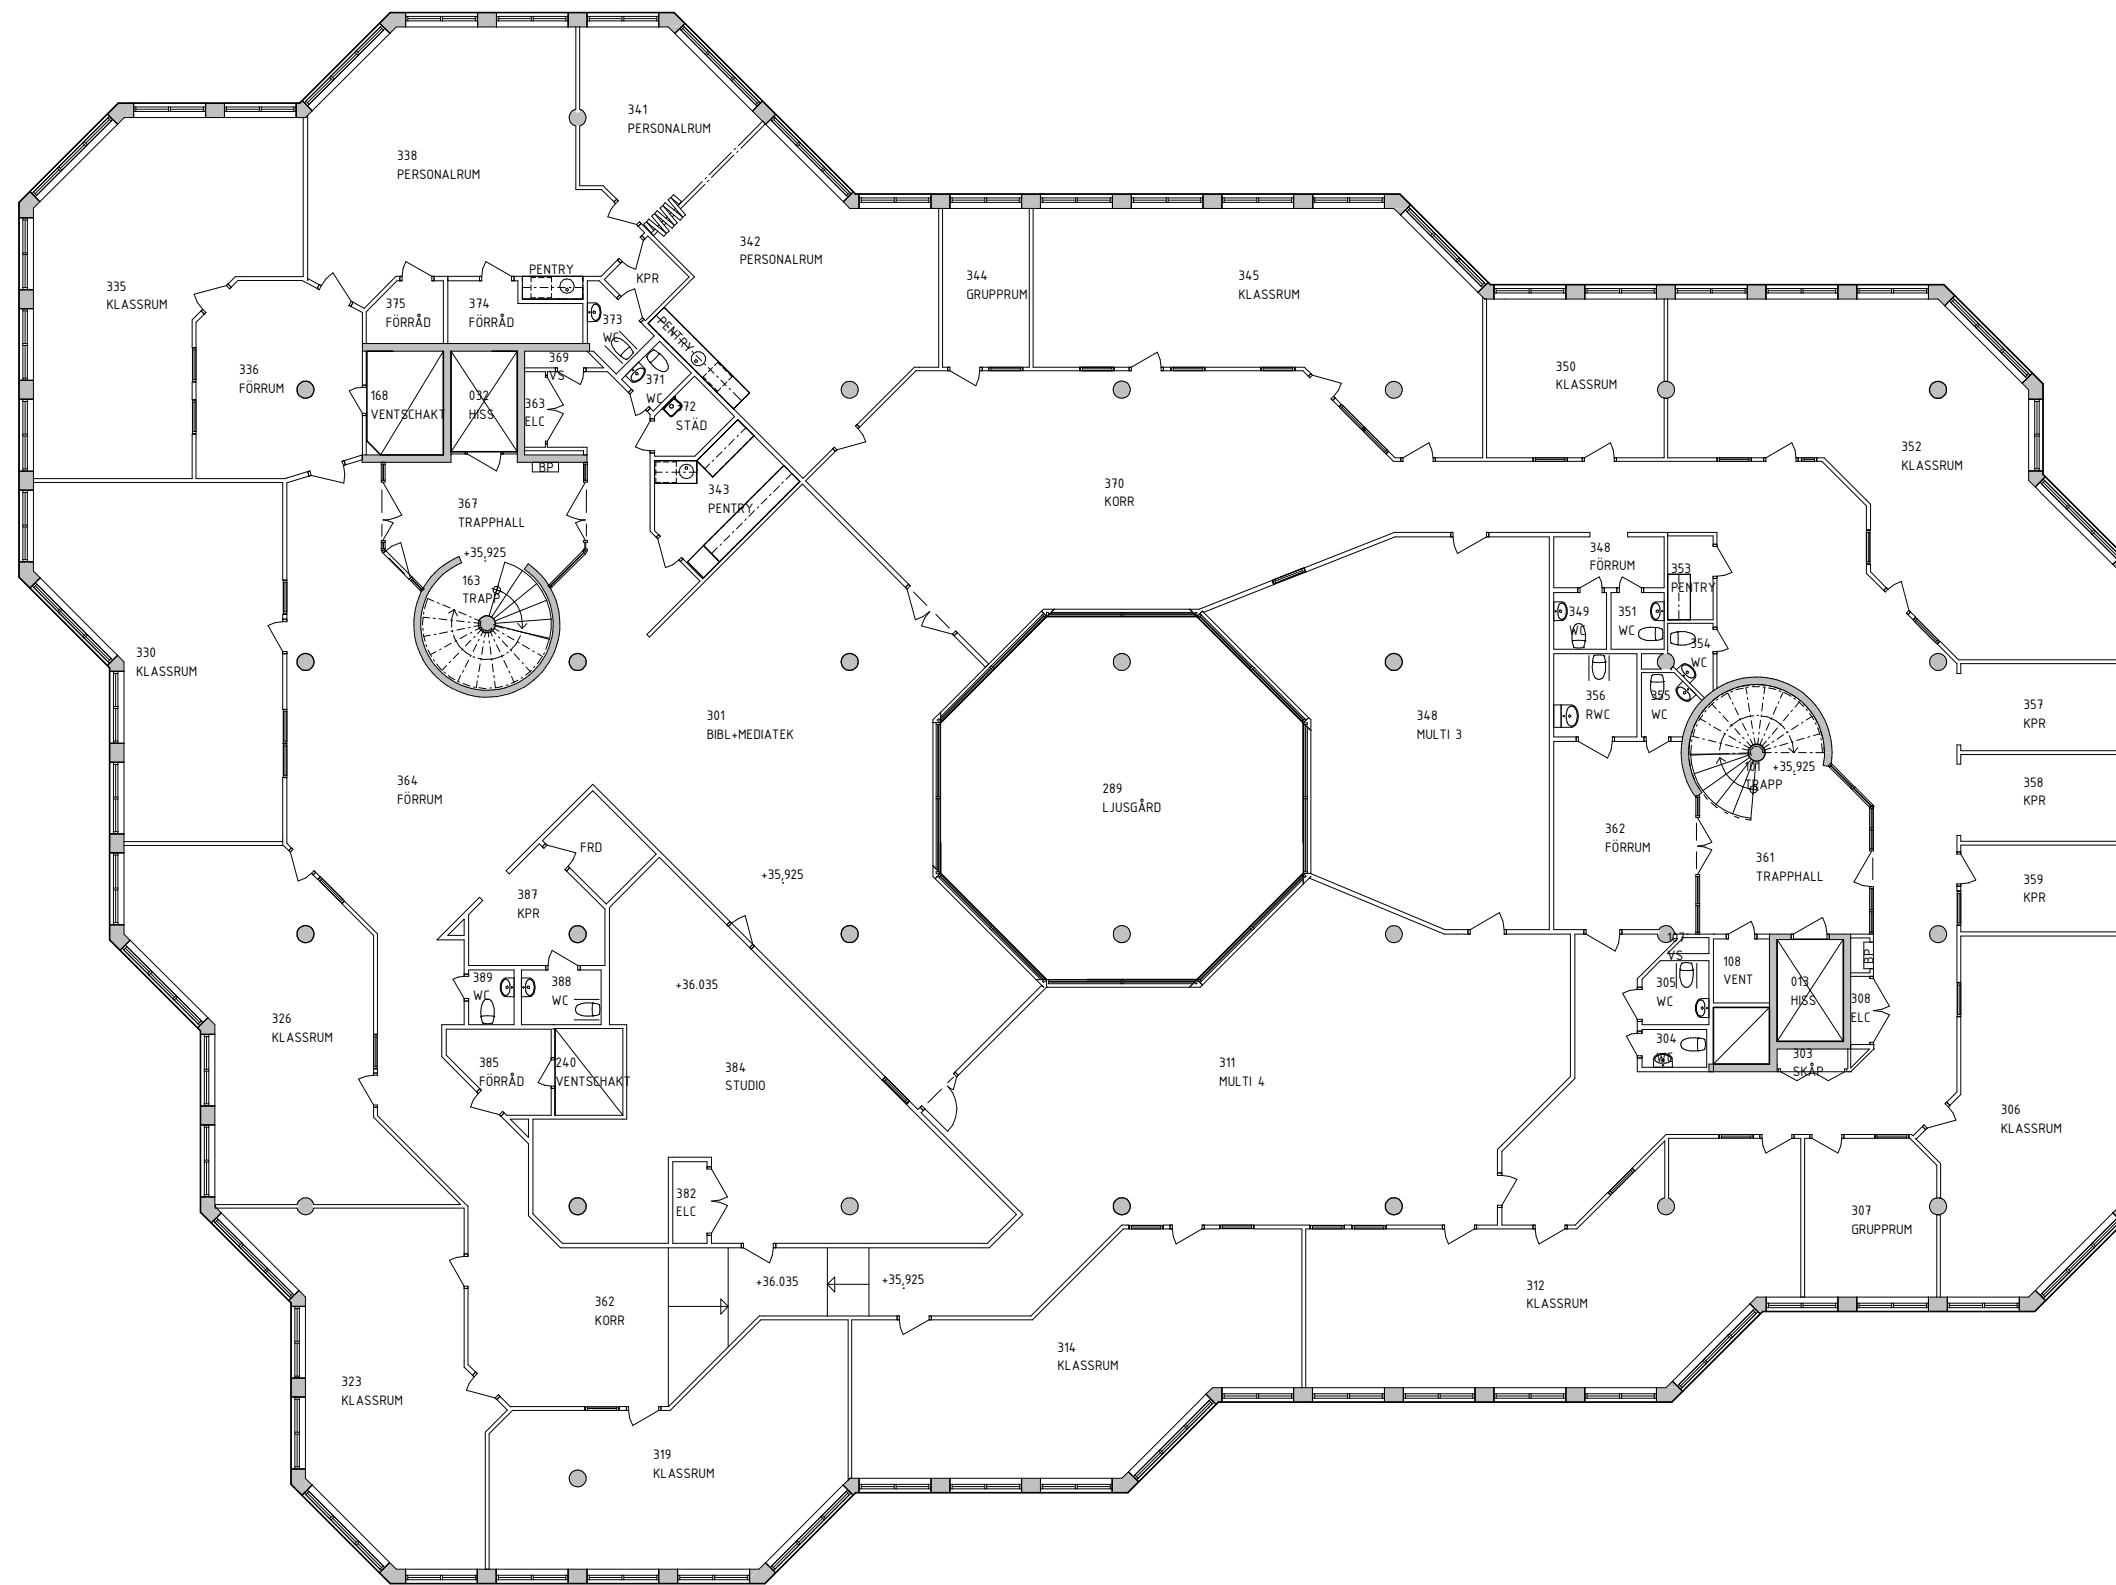

BET	ÄNDRINGEN AVSER	DATUM	SIGN
RELATIONSHANDLING			
X A LINK ARKITEKTUR TEL: +46 10 479 99 00			
UPPDRAG NR 21050019			
RITAD / KONSTRUERAD AV DGE			
HÄNDELSEGGÄRE DGE			
DATUM 2019-05-23			
ANSVARIG BLG			
PLAN 3			
SKALA A1 1:100 A3 1:200		NUMMER A-40-1-003	
		BET	