
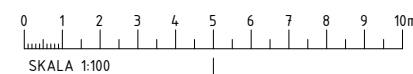


FÖRESKRIFTER

RELATIONSHANDLING DELVIS UPPRÄTTAD EFTER ÄLDRE
UNDERLAG. SAMTLIGA MÅTT EJ KONTROLLERADE PÅ
PLATS.

HÄNVISNINGAR

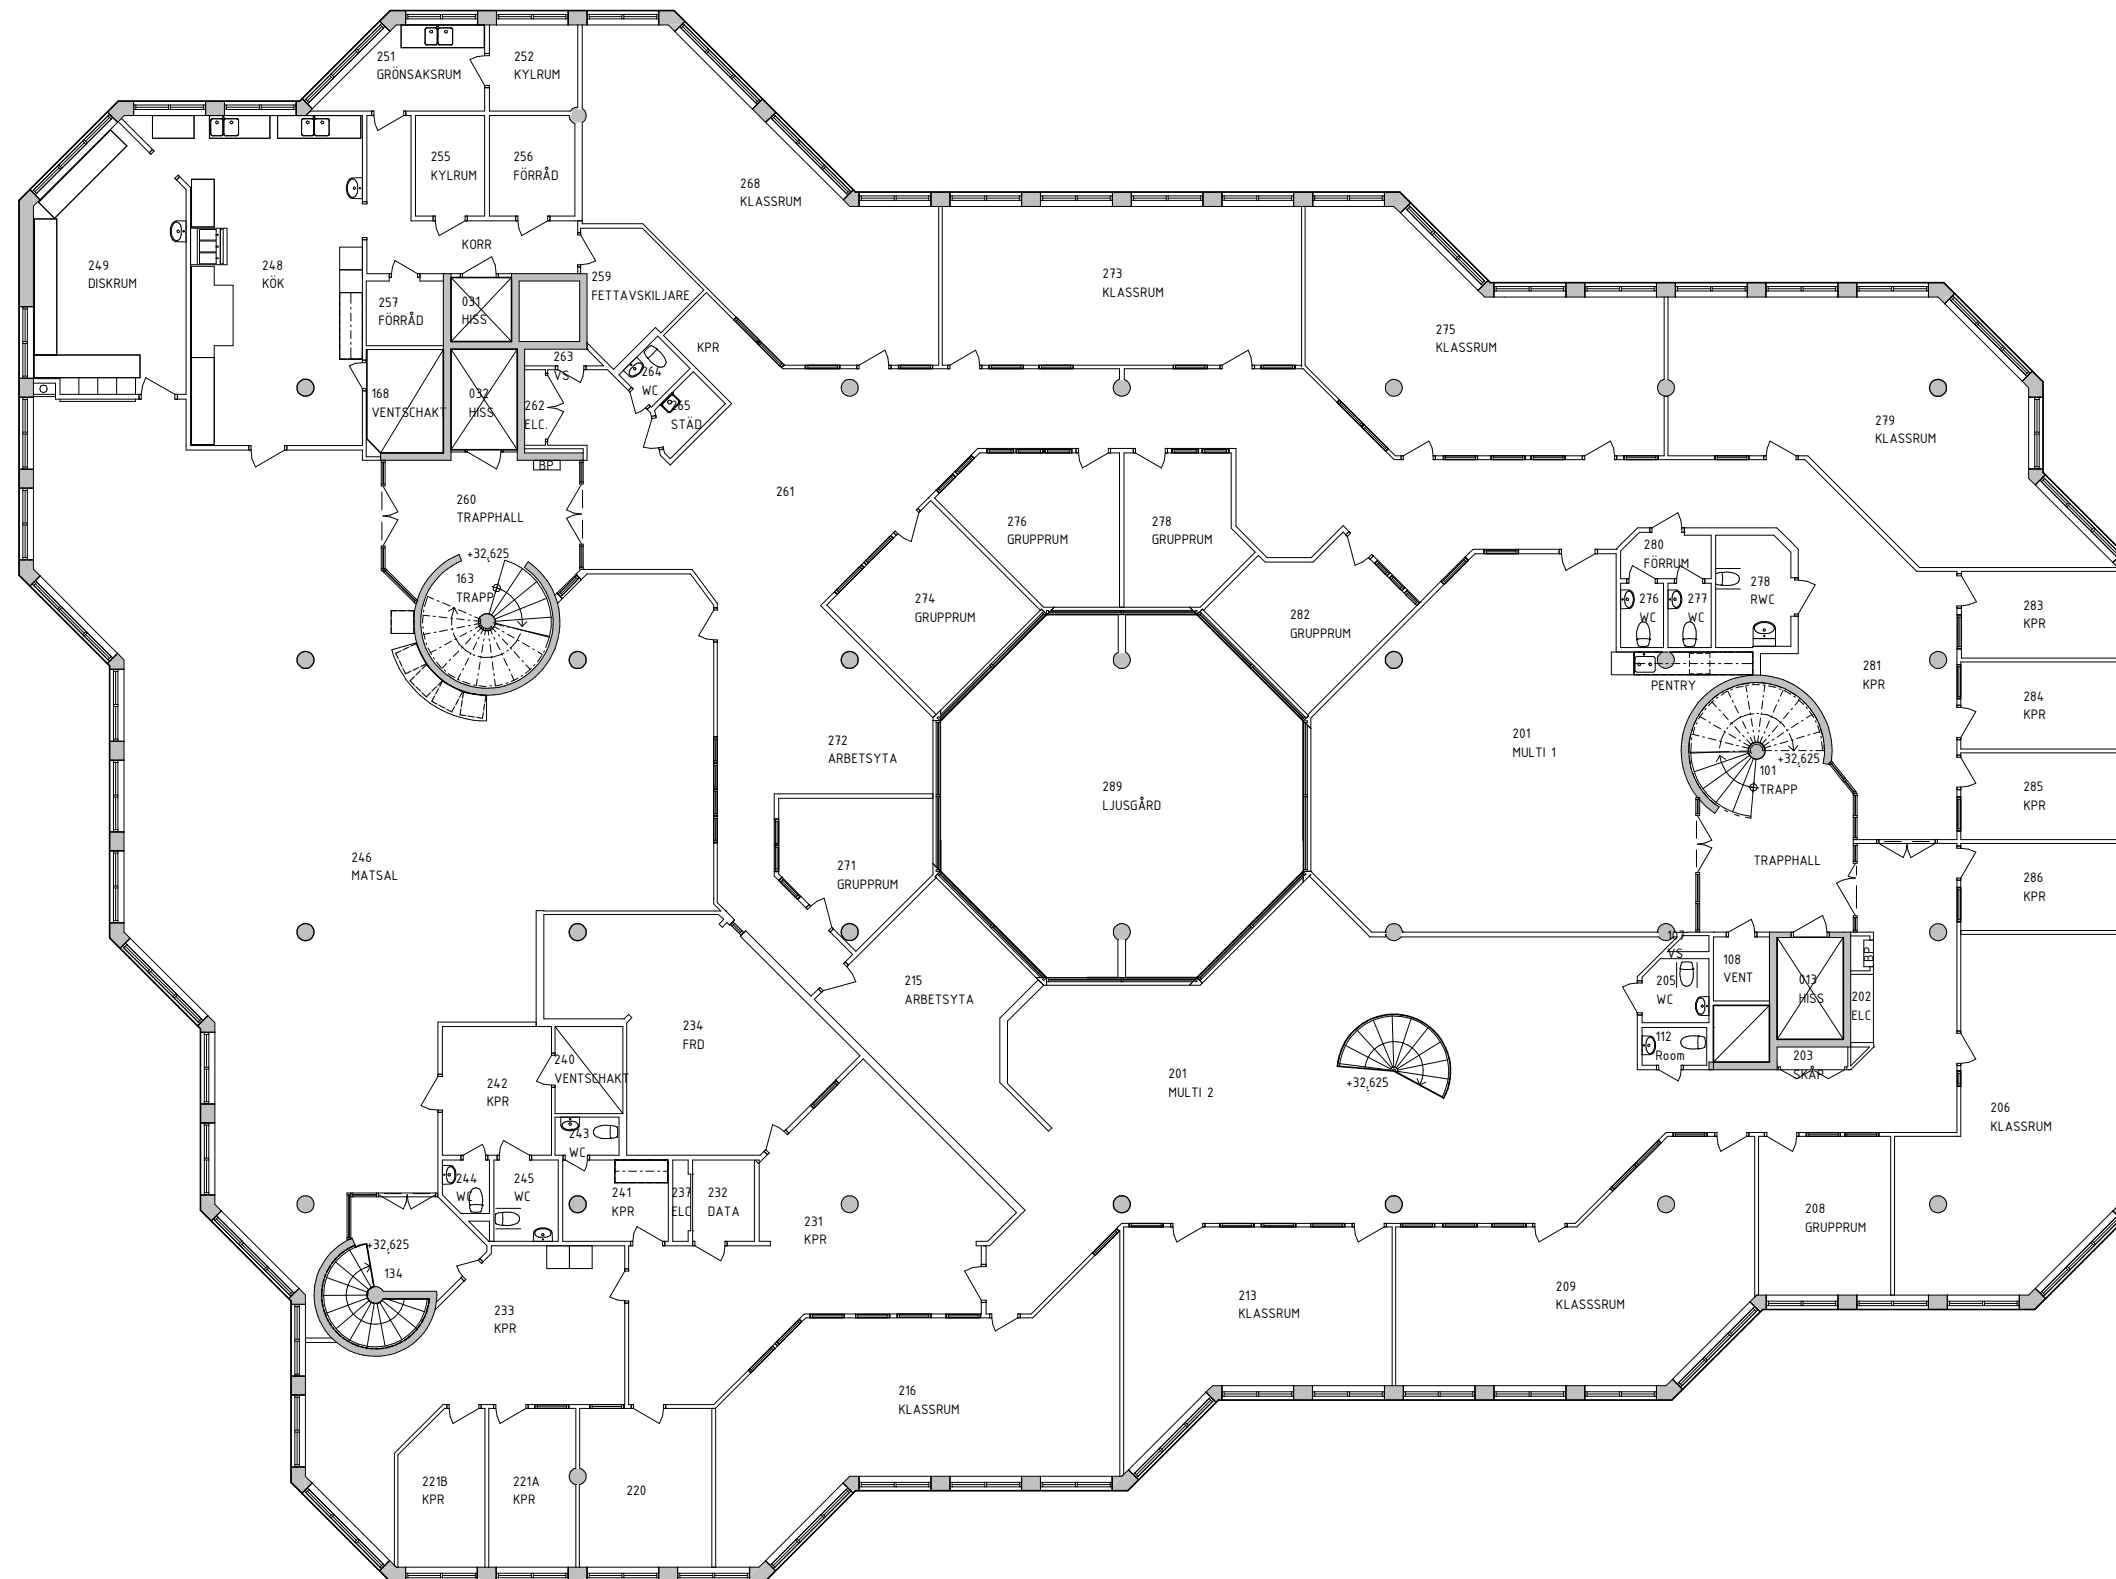

BET	ÄNDRINGEN AVSEER		DATUM	ÖSKN
REKONSTRUKTIONSHANDLING   N  PLAN 04 PLAN 03 PLAN 02 PLAN 01				
 SKAB SOLLERSTERNAS KOMMUNINVESTIGETER AB				
X	A LINK ARKITEKTUR		TEL: +46 10 479 99 00	
UPPDRAG NR 21050019				
RITAD / KONSTRUERAD AV		HANDLAGGARE		
DGE		DGE		
DATUM		ANSVARIG		
2019-05-23		BLG		
PLAN 2				
SKALA A1 1:100 A3 1:200		NUMMER		BET
		A-40-1-002		