


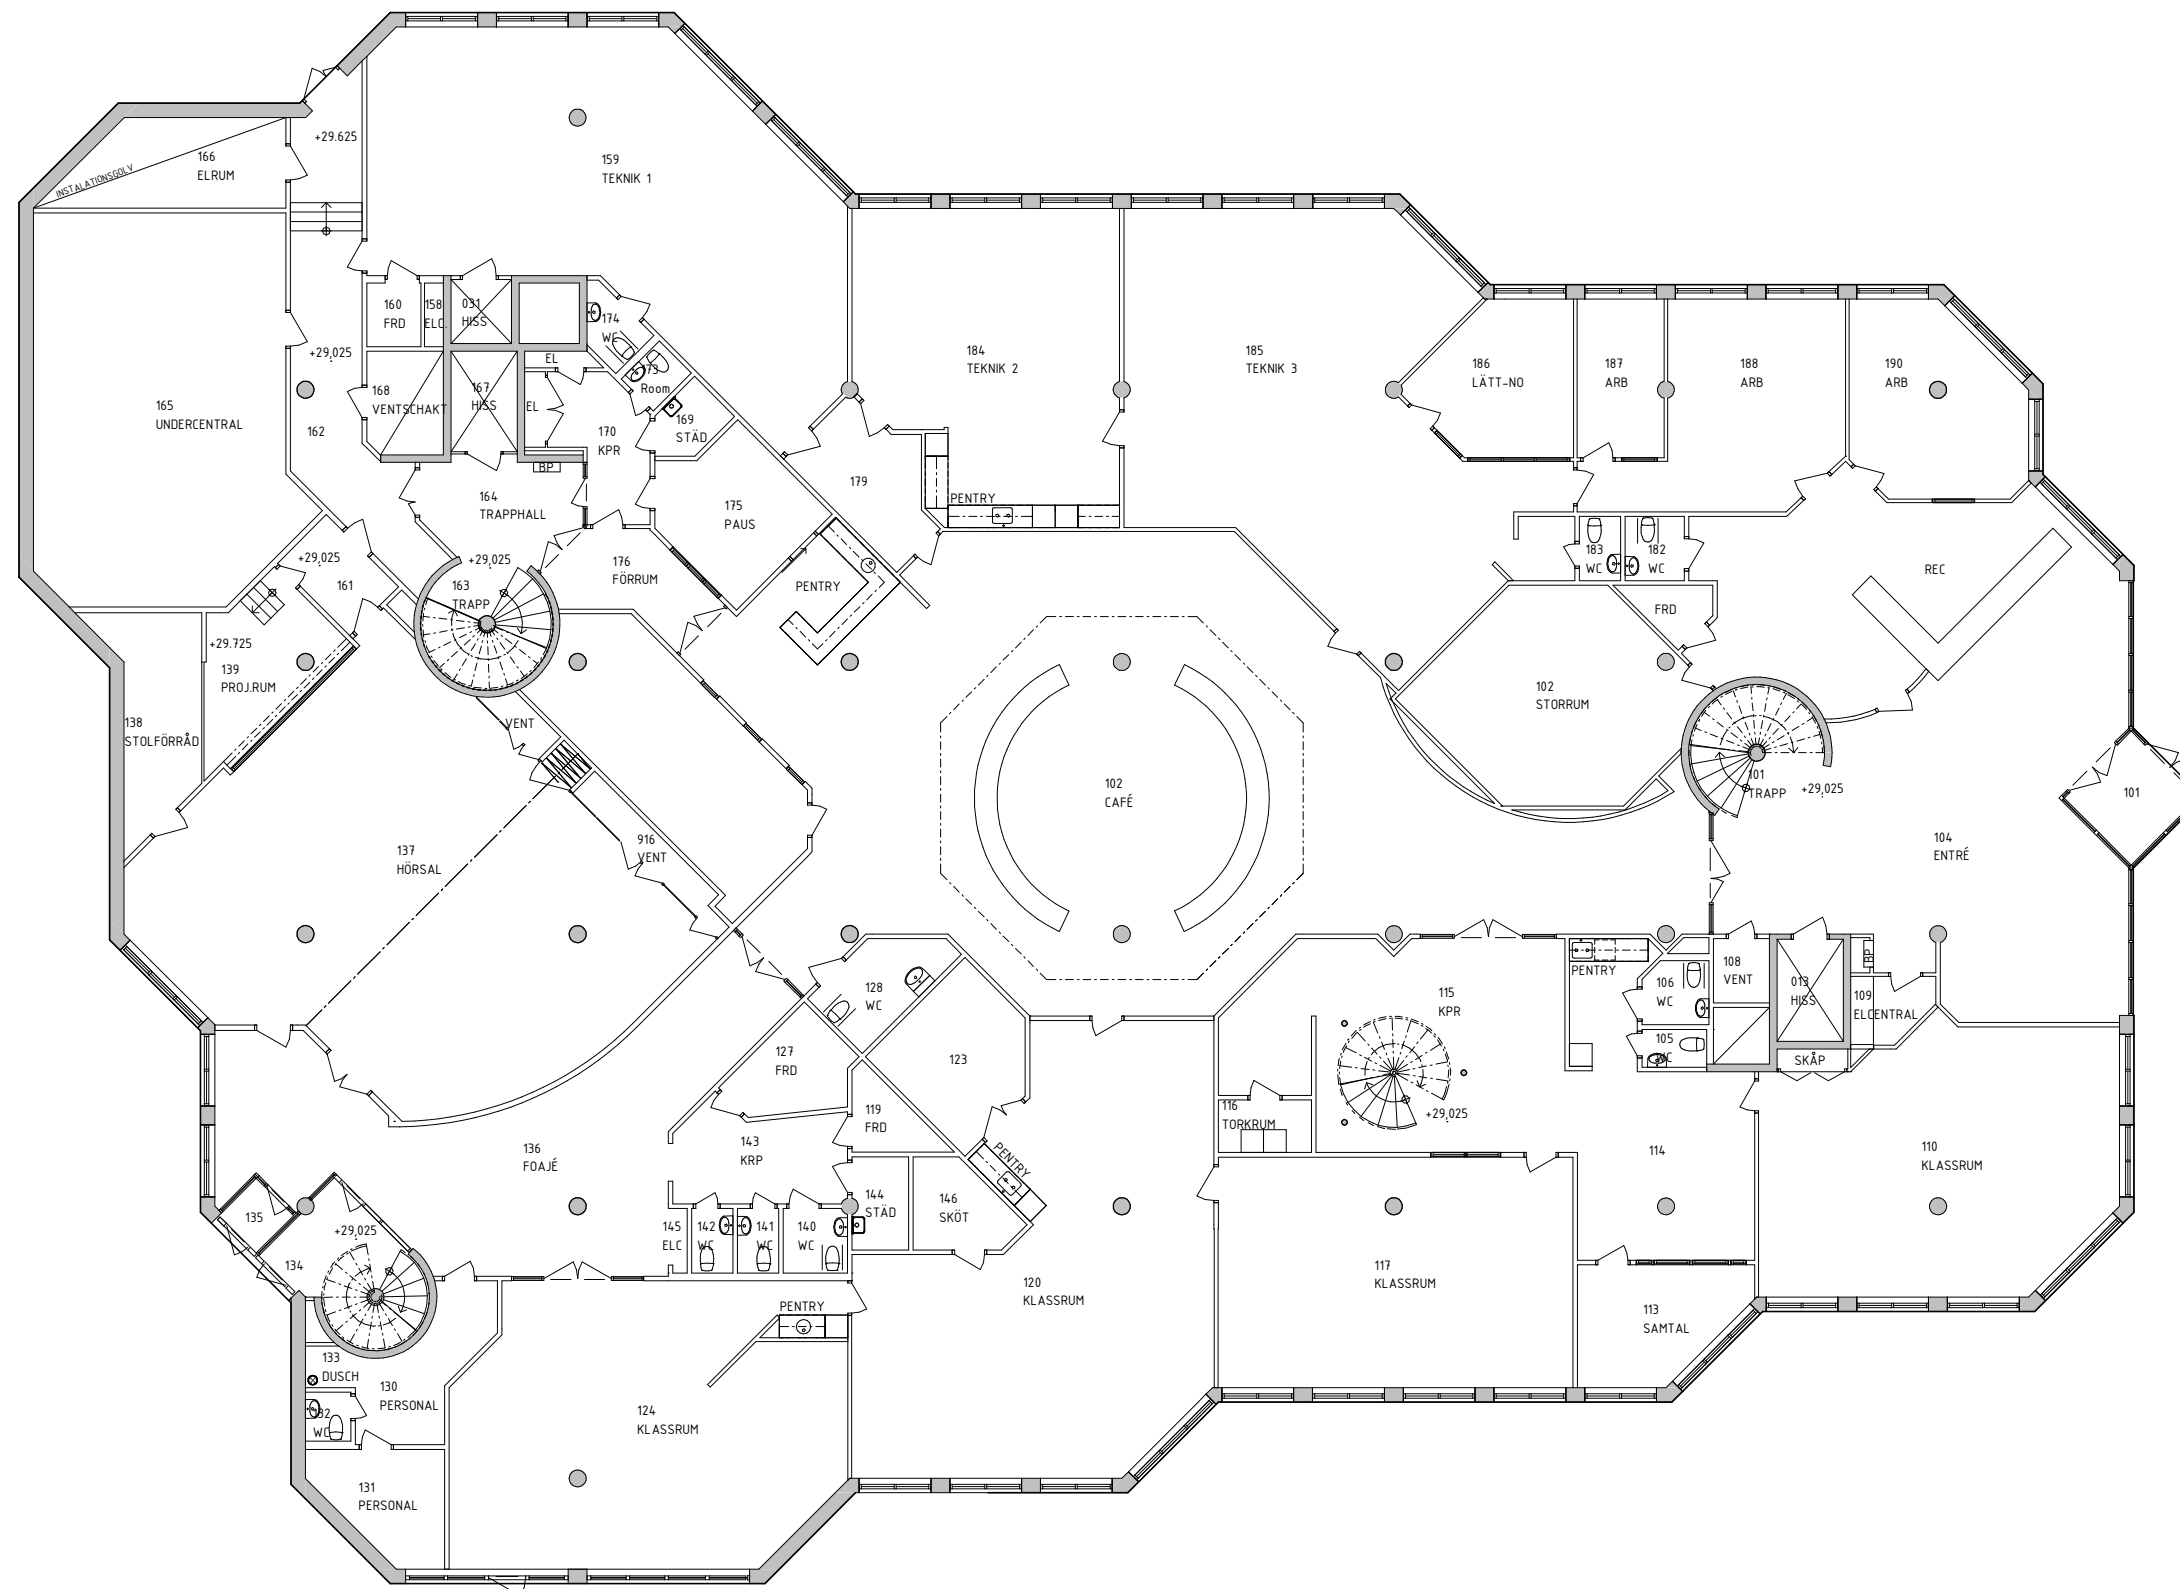

FÖRESKRIFTER

RELATIONSHANDLING DELVIS UPPRÄTTAD EFTER ÄLDRE
UNDERLAG. SAMTLIGA MÅTT EJ KONTROLLERADE PÅ
PLATS.

HÄNVISNINGAR

BET	ANDRINGSN AVISER	DATUM	SGN
RELATIONSHANDLING			
☒	A LINK ARKITEKTUR	TEL: +46 10 479 99 00	
UPPDRAG NR 21050019	RITAD / KONSTRUERAD AV DGE	HANDLAGGARE DGE	
DATUM 2019-05-23	ANSVARIG BLG		
PLAN 1			
SKALA A1 1:100 A3 1:200	NUMMER A-40-1-001	BET	