


FÖRESKRIFTER

RELATIONSHANDLING DELVIS UPPRÄTTAD EFTER ÄLDRE
UNDERLAG. SAMTLIGA MÅTT EJ KONTROLLERADE PÅ
PLATS.

HÄNVISNINGAR

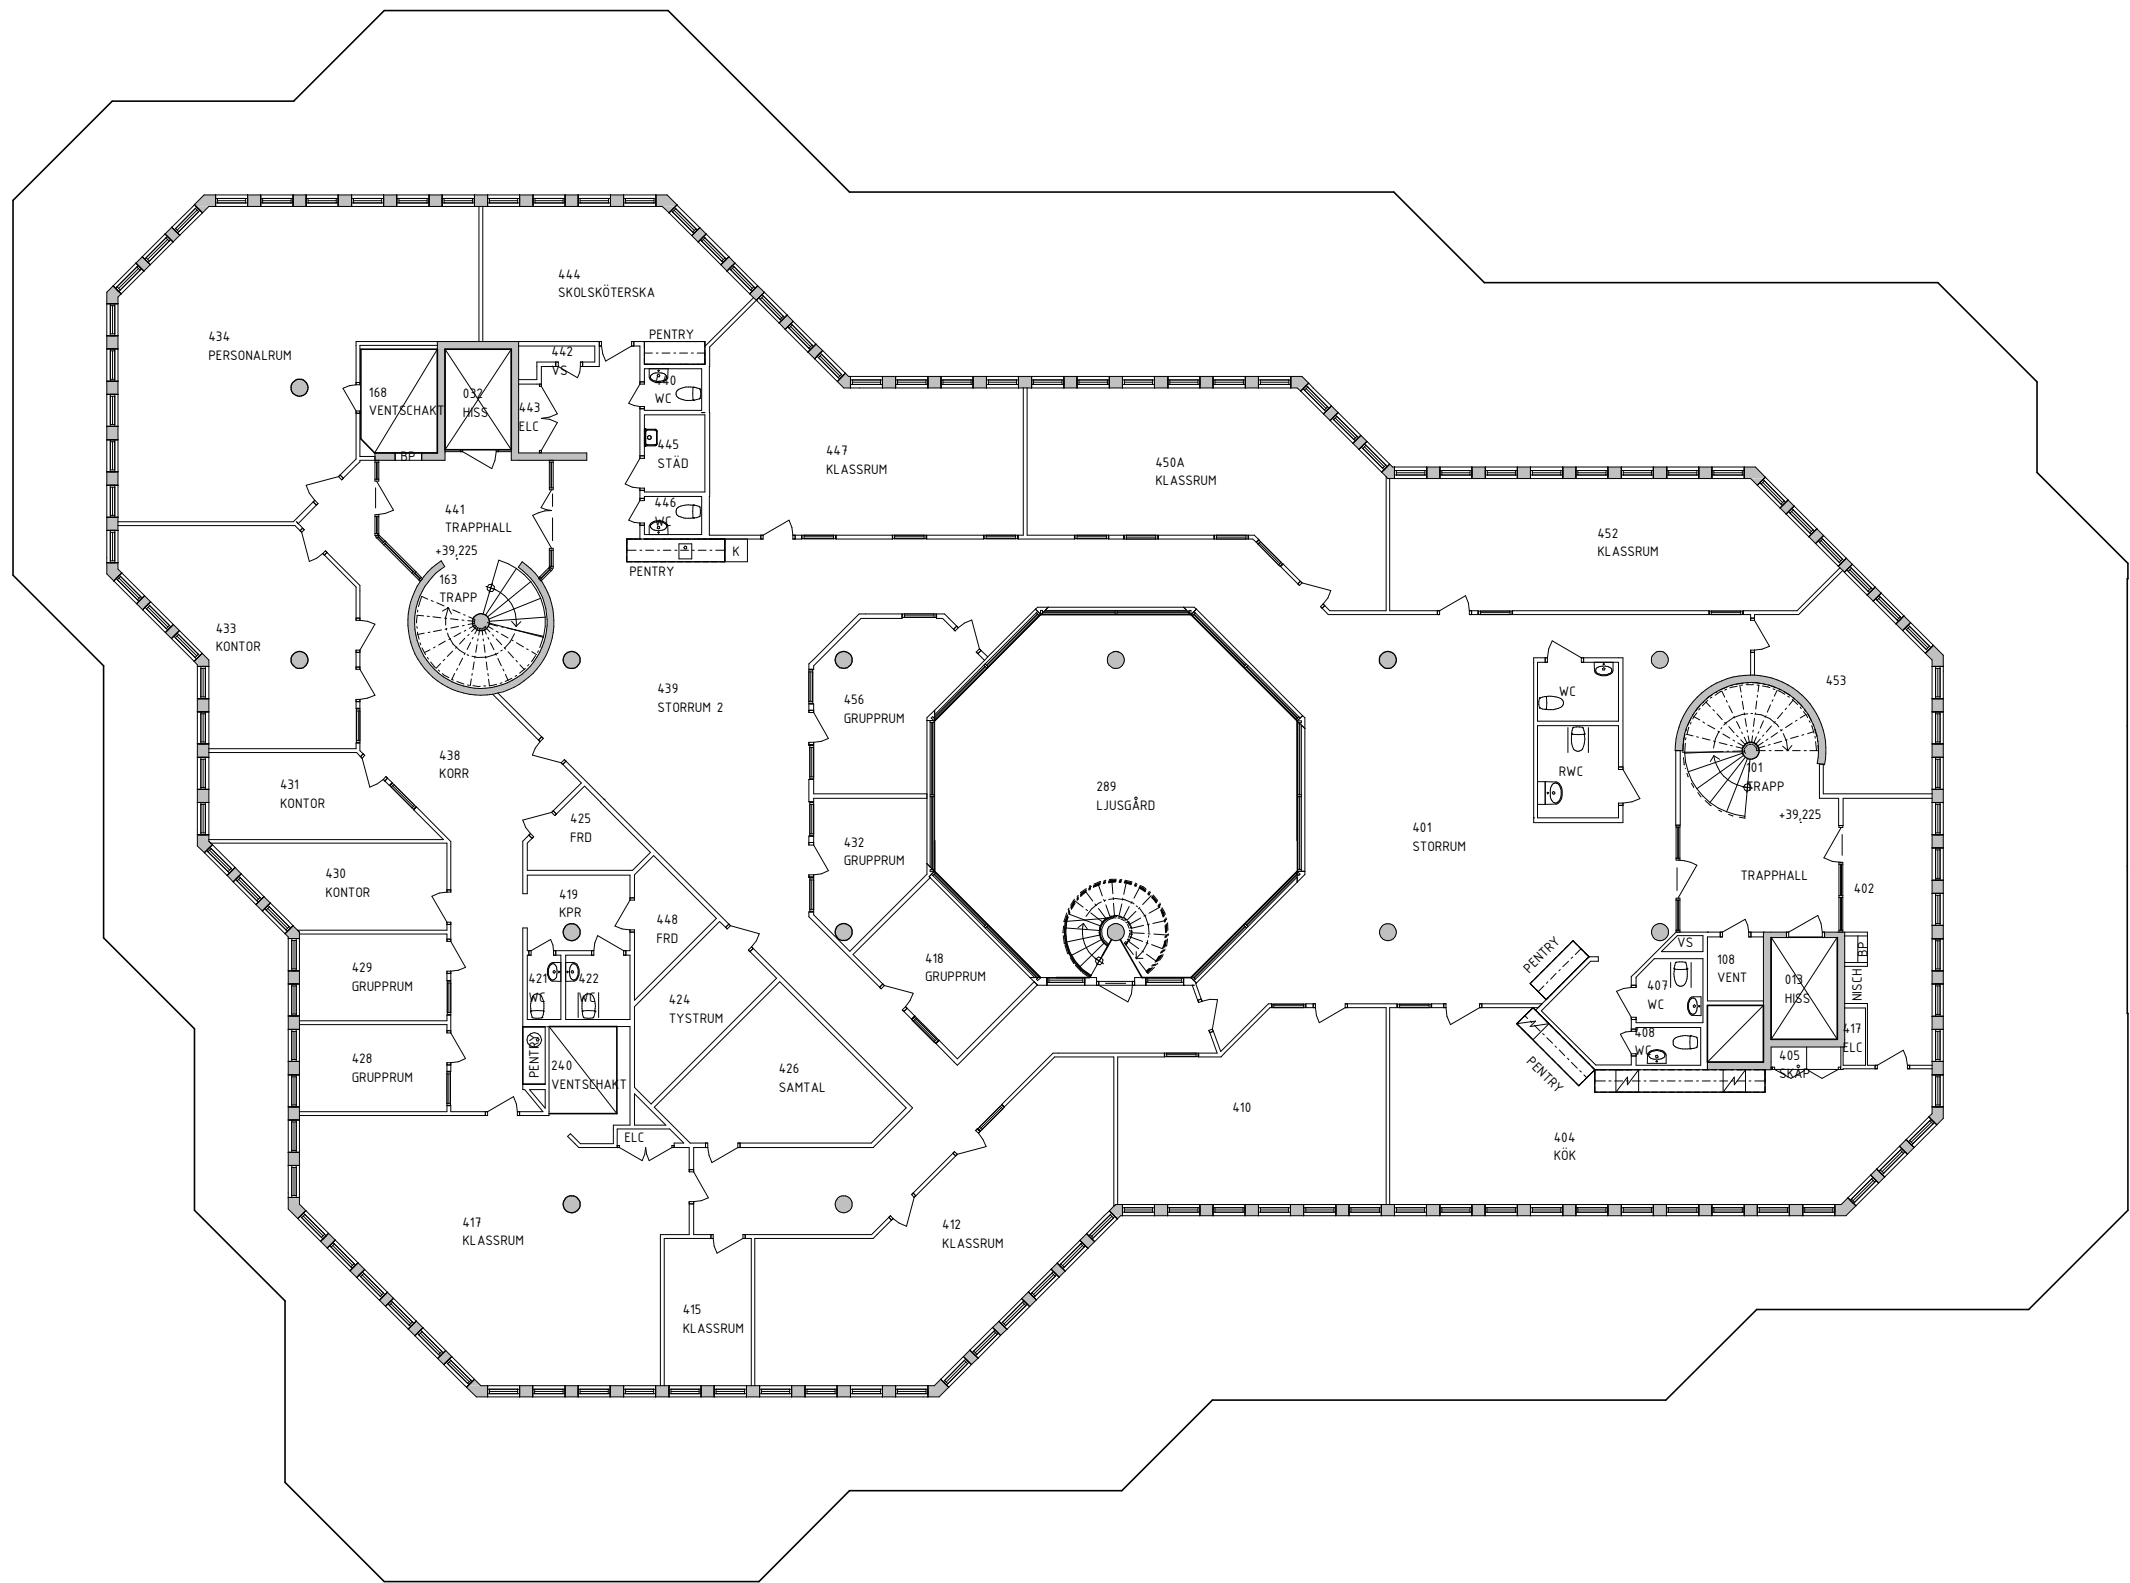

BET	ÄNDRINGEN AVSEER	DATUM	SIGN
RELATIONSHANDLING			
N PLAN 04 PLAN 03 PLAN 02 PLAN 01			
SKAB SOLLINTUNA KOMMUNFÄSTIGHETER AB			
A LINK ARKITEKTUR TEL: +46 10 479 99 00			
UPPDRAG NR 21050019		RTAD / KONSTRUERAD AV DGE	HANDELAGGARE DGE
DATUM 2019-05-23		ANSVARIG BLG	
PLAN 4			
SKALA A1 1:100 A3 1:200		NUMMER A-40-1-004	
		BET	