


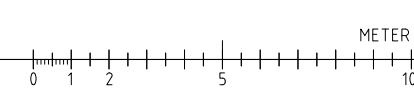
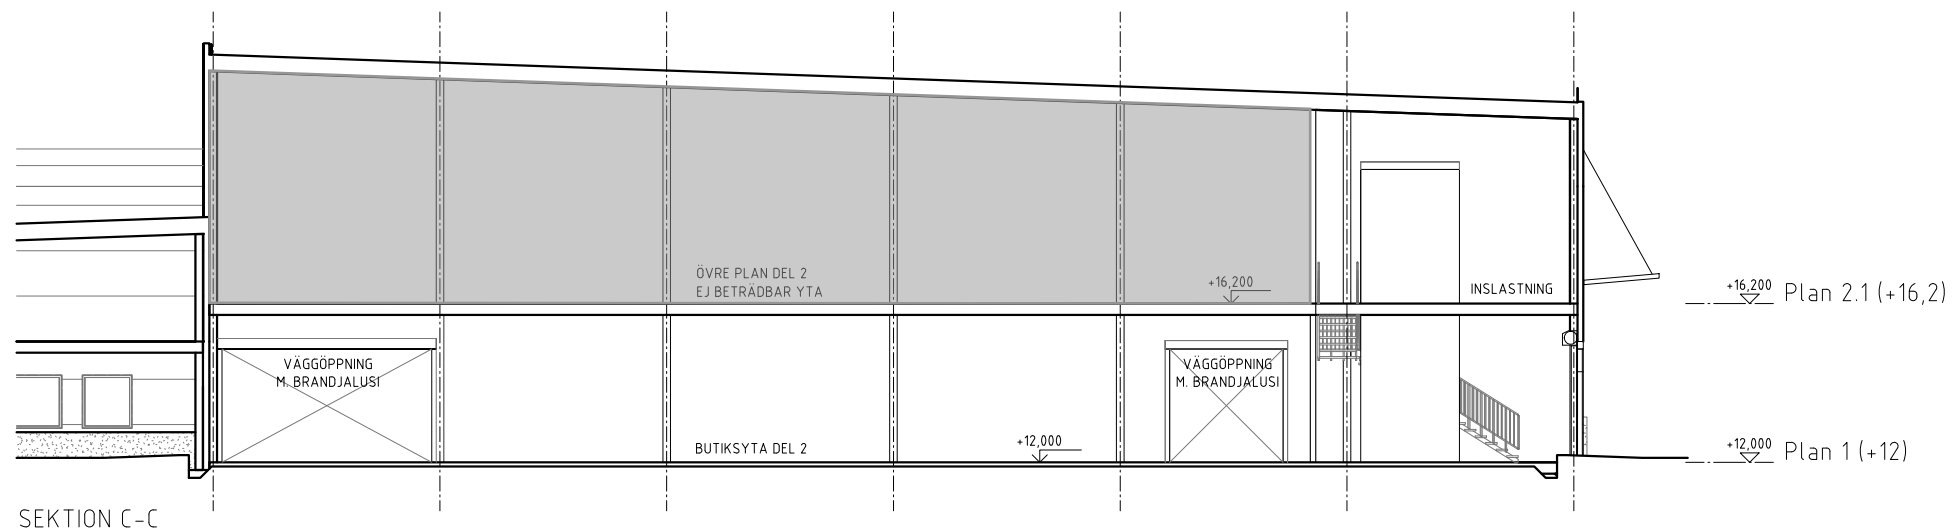
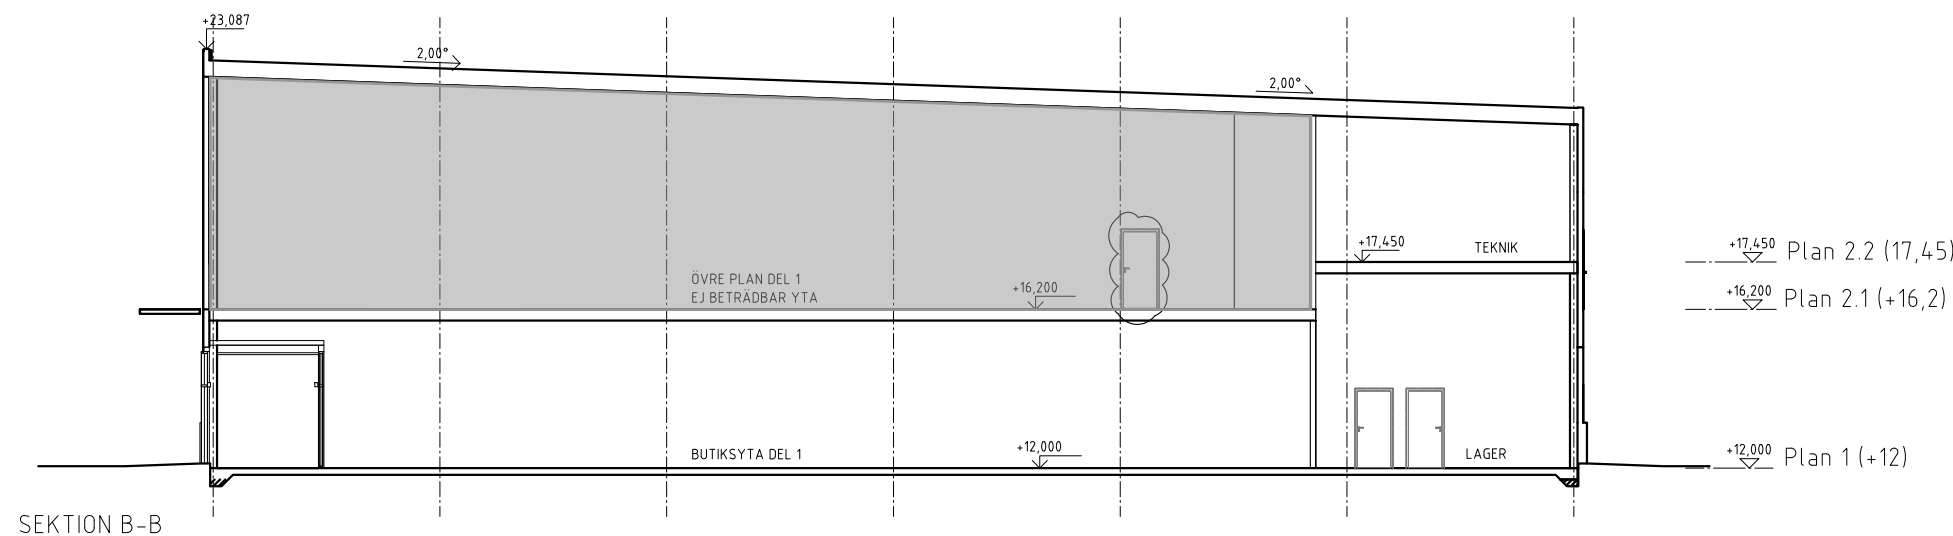
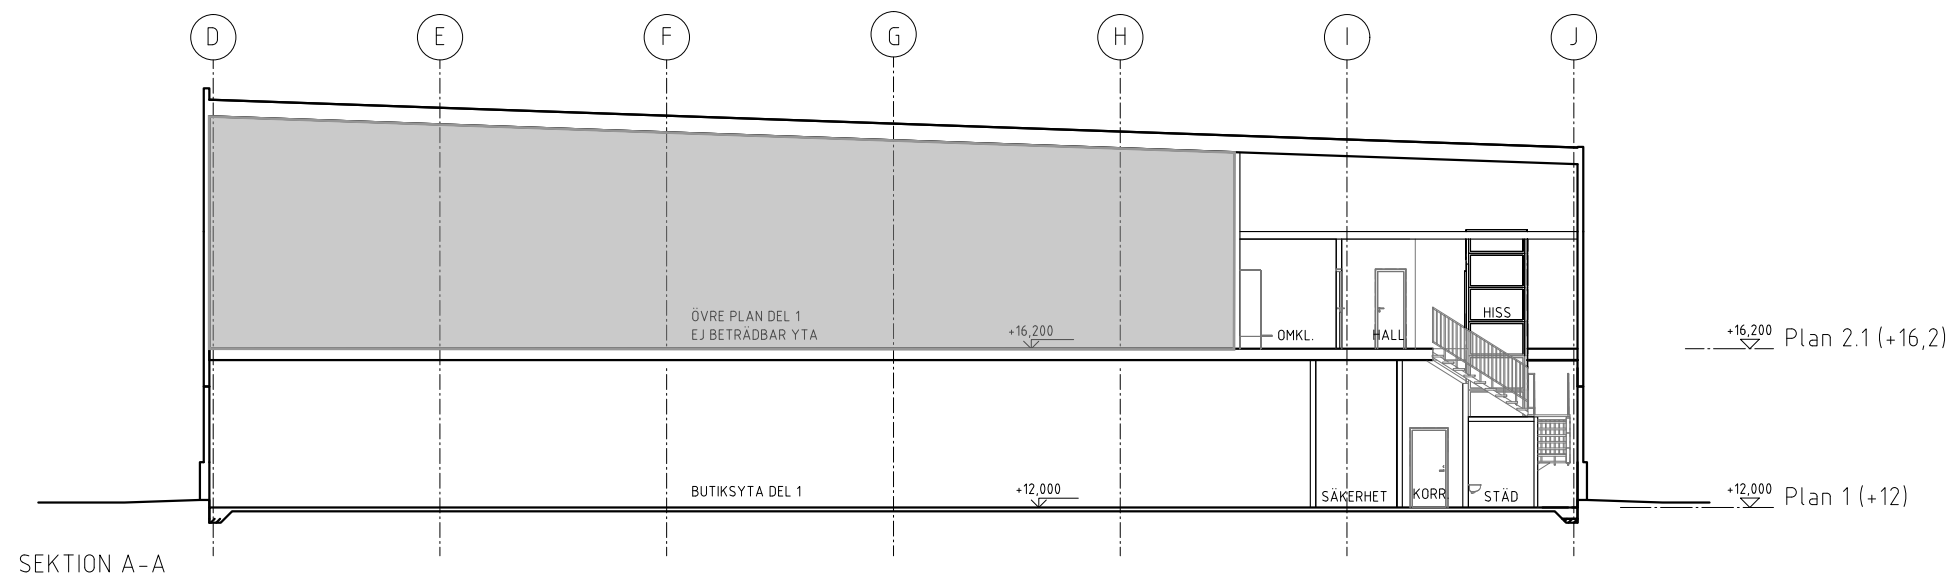
FÖRKLARINGAR

Mått i millimeter
Plushöjder i meter

 Ej beträddbar yta


HÄNVISNINGAR

Planer A-RH-01, A-RH-02
Fasader A-RH-04



| | | | |
|-----|------------------|------------|----------|
| B | DÖRR TILLAGD | 2025-10-01 | LV |
| BET | ÄNDRINGEN AVSEER | DATUM | SIGNATUR |

RELATIONSHANDLING

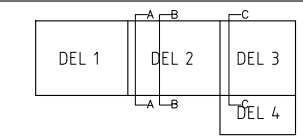

LINDÖ HANDEL
VARGMÖTET 2:3, VALLENTUNA

VENDSALU ARKITEKTUR
VENDSALUARHITEKTUR.SE

| | |
|-------------------------------------|-----|
| <input checked="" type="checkbox"/> | A |
| <input type="checkbox"/> | K |
| <input type="checkbox"/> | Br |
| <input type="checkbox"/> | M |
| <input type="checkbox"/> | TIL |
| <input type="checkbox"/> | Ak |

| | | |
|---------------------|----------------------------|-------------------|
| UPPDR NR 71009 | RITAT/KONSTRUERAD AV LV | HANDLAGGARE LV |
| DATUM 2025-09-17 | ANSVARIG Linda Vendsalu | |

SEKTIONS-RITNING
SEKTION A-A, B-B, C-C

| | | |
|---------------------------------|-------------------|----------|
| SKALA A1: 1:100 A3: 1:200 | NUMMER A-RH-03 | BET B |
|---------------------------------|-------------------|----------|