


FÖRKLARINGAR


Mått i millimeter
Plushöjder i meter

HÄNVISNINGAR


Planer A-RH-01, A-RH-02
Sektioner A-RH-03

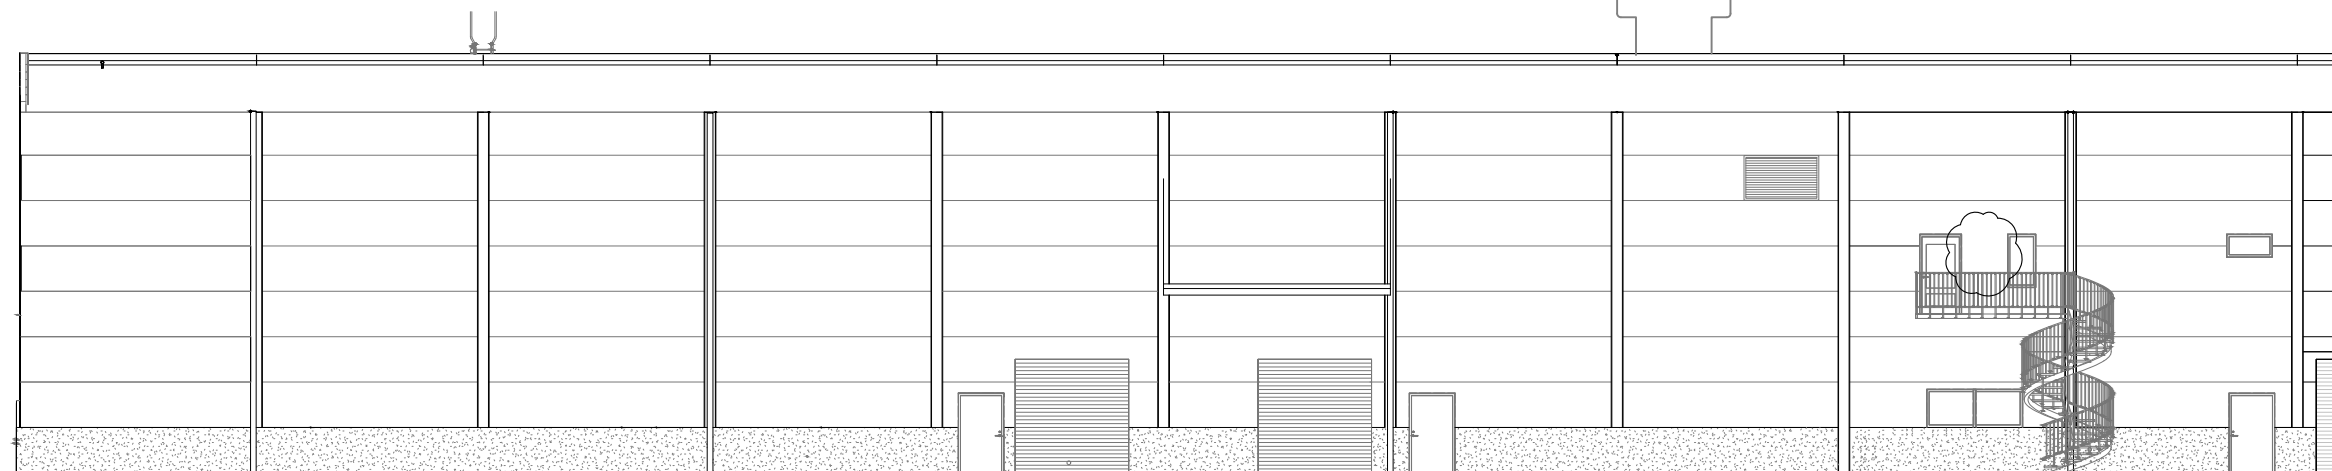

FASAD MOT NORR

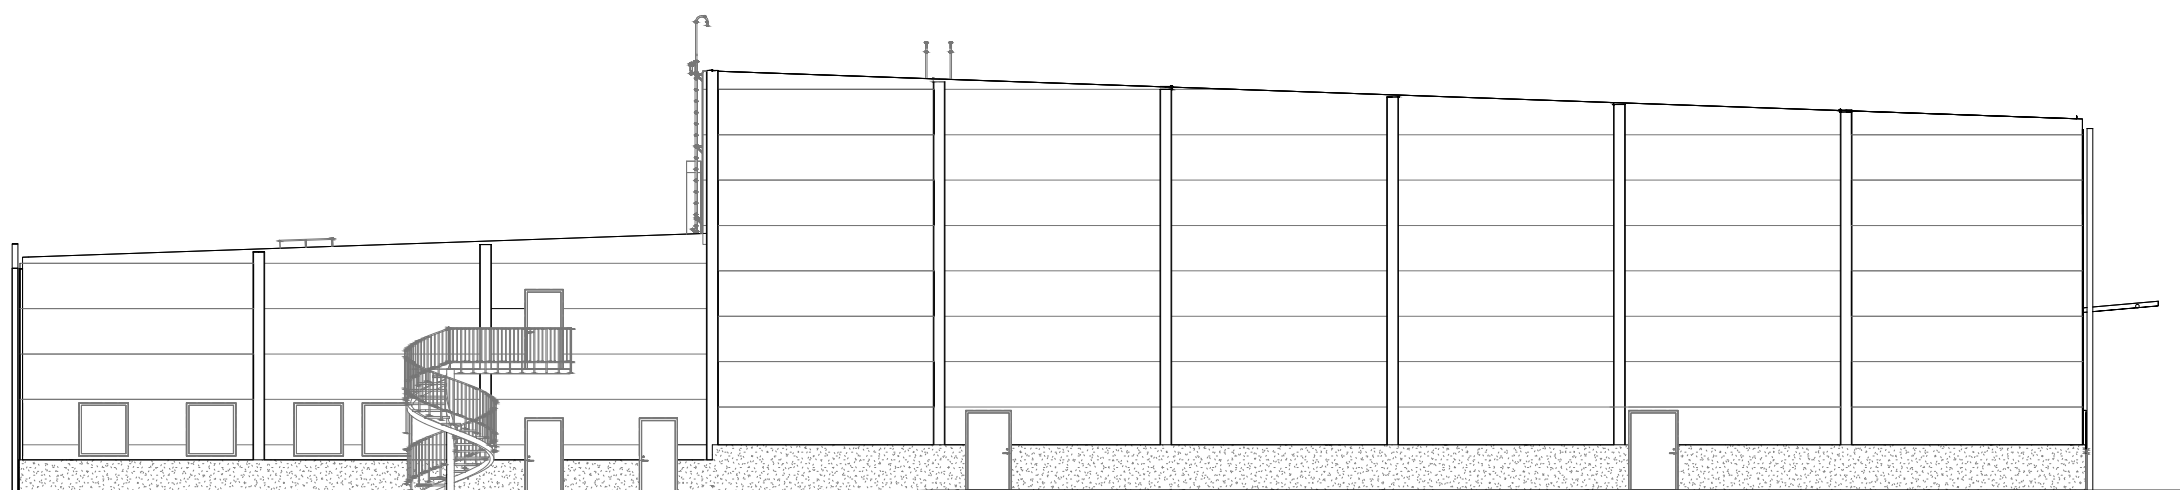

FASAD MOT ÖSTER

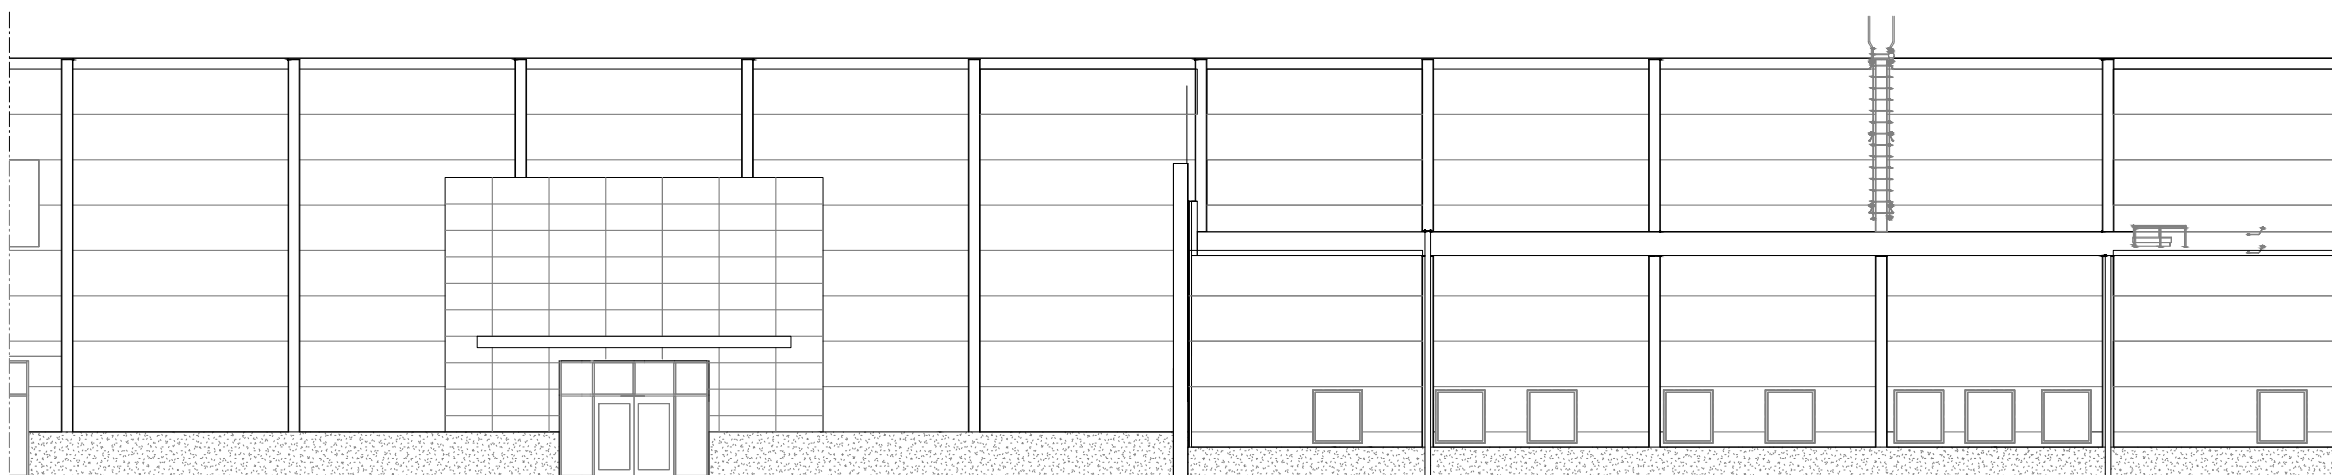

FASAD MOT SÖDER

B	FÖNSTER BORTTAGET	2025-10-01	LV
BET	ÄNDRINGEN AVSER	DATUM	SIGNATUR

RELATIONSHANDLING

DEL 1	DEL 2	DEL 3
		DEL 4

LINDÖ HANDEL
VARGMÖTET 2:3, VALLENTUNA

VENDSALU ARKITEKTUR
VENDSALUARHITEKTUR.SE

<input checked="" type="checkbox"/>	A
<input type="checkbox"/>	K
<input type="checkbox"/>	Br
<input type="checkbox"/>	M
<input type="checkbox"/>	TIL
<input type="checkbox"/>	Ak

UPPDRAV NR 71009	RITAT/KONSTRUERAD AV LV	HANDLAGGARE LV
DATUM 2025-09-17	ANSVARIG Linda Vendsalu	

FASADRITNING
FASADER MOT NORR,
ÖSTER OCH SÖDER

SKALA	A1: 1:100	NUMMER	A-RH-04	BET	B
	A3: 1:200				

