








FÖRKLARINGAR
ALL MÅTT KONTROLLERAS PÅ PLATS.

-  INGÅR EJ I LOKALYTTA
-  INKLÄDNAD PELARE
-  BEF. PELARE
-  ÖPPNING
-  UT UNDERTAKSHÖJD ÖVER FÄRDIGT GOLV

AREABERÄKNING LOA
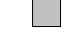
| | |
|------------|--------------|
| DEL 1 | ca 87,5 kvm |
| DEL 2 | ca 334,6 kvm |
| DEL 3 | ca 85,2 kvm |
| LOA TOTALT | ca 507,3 kvm |

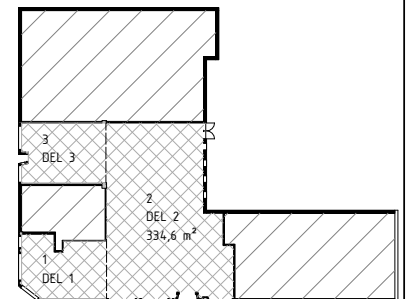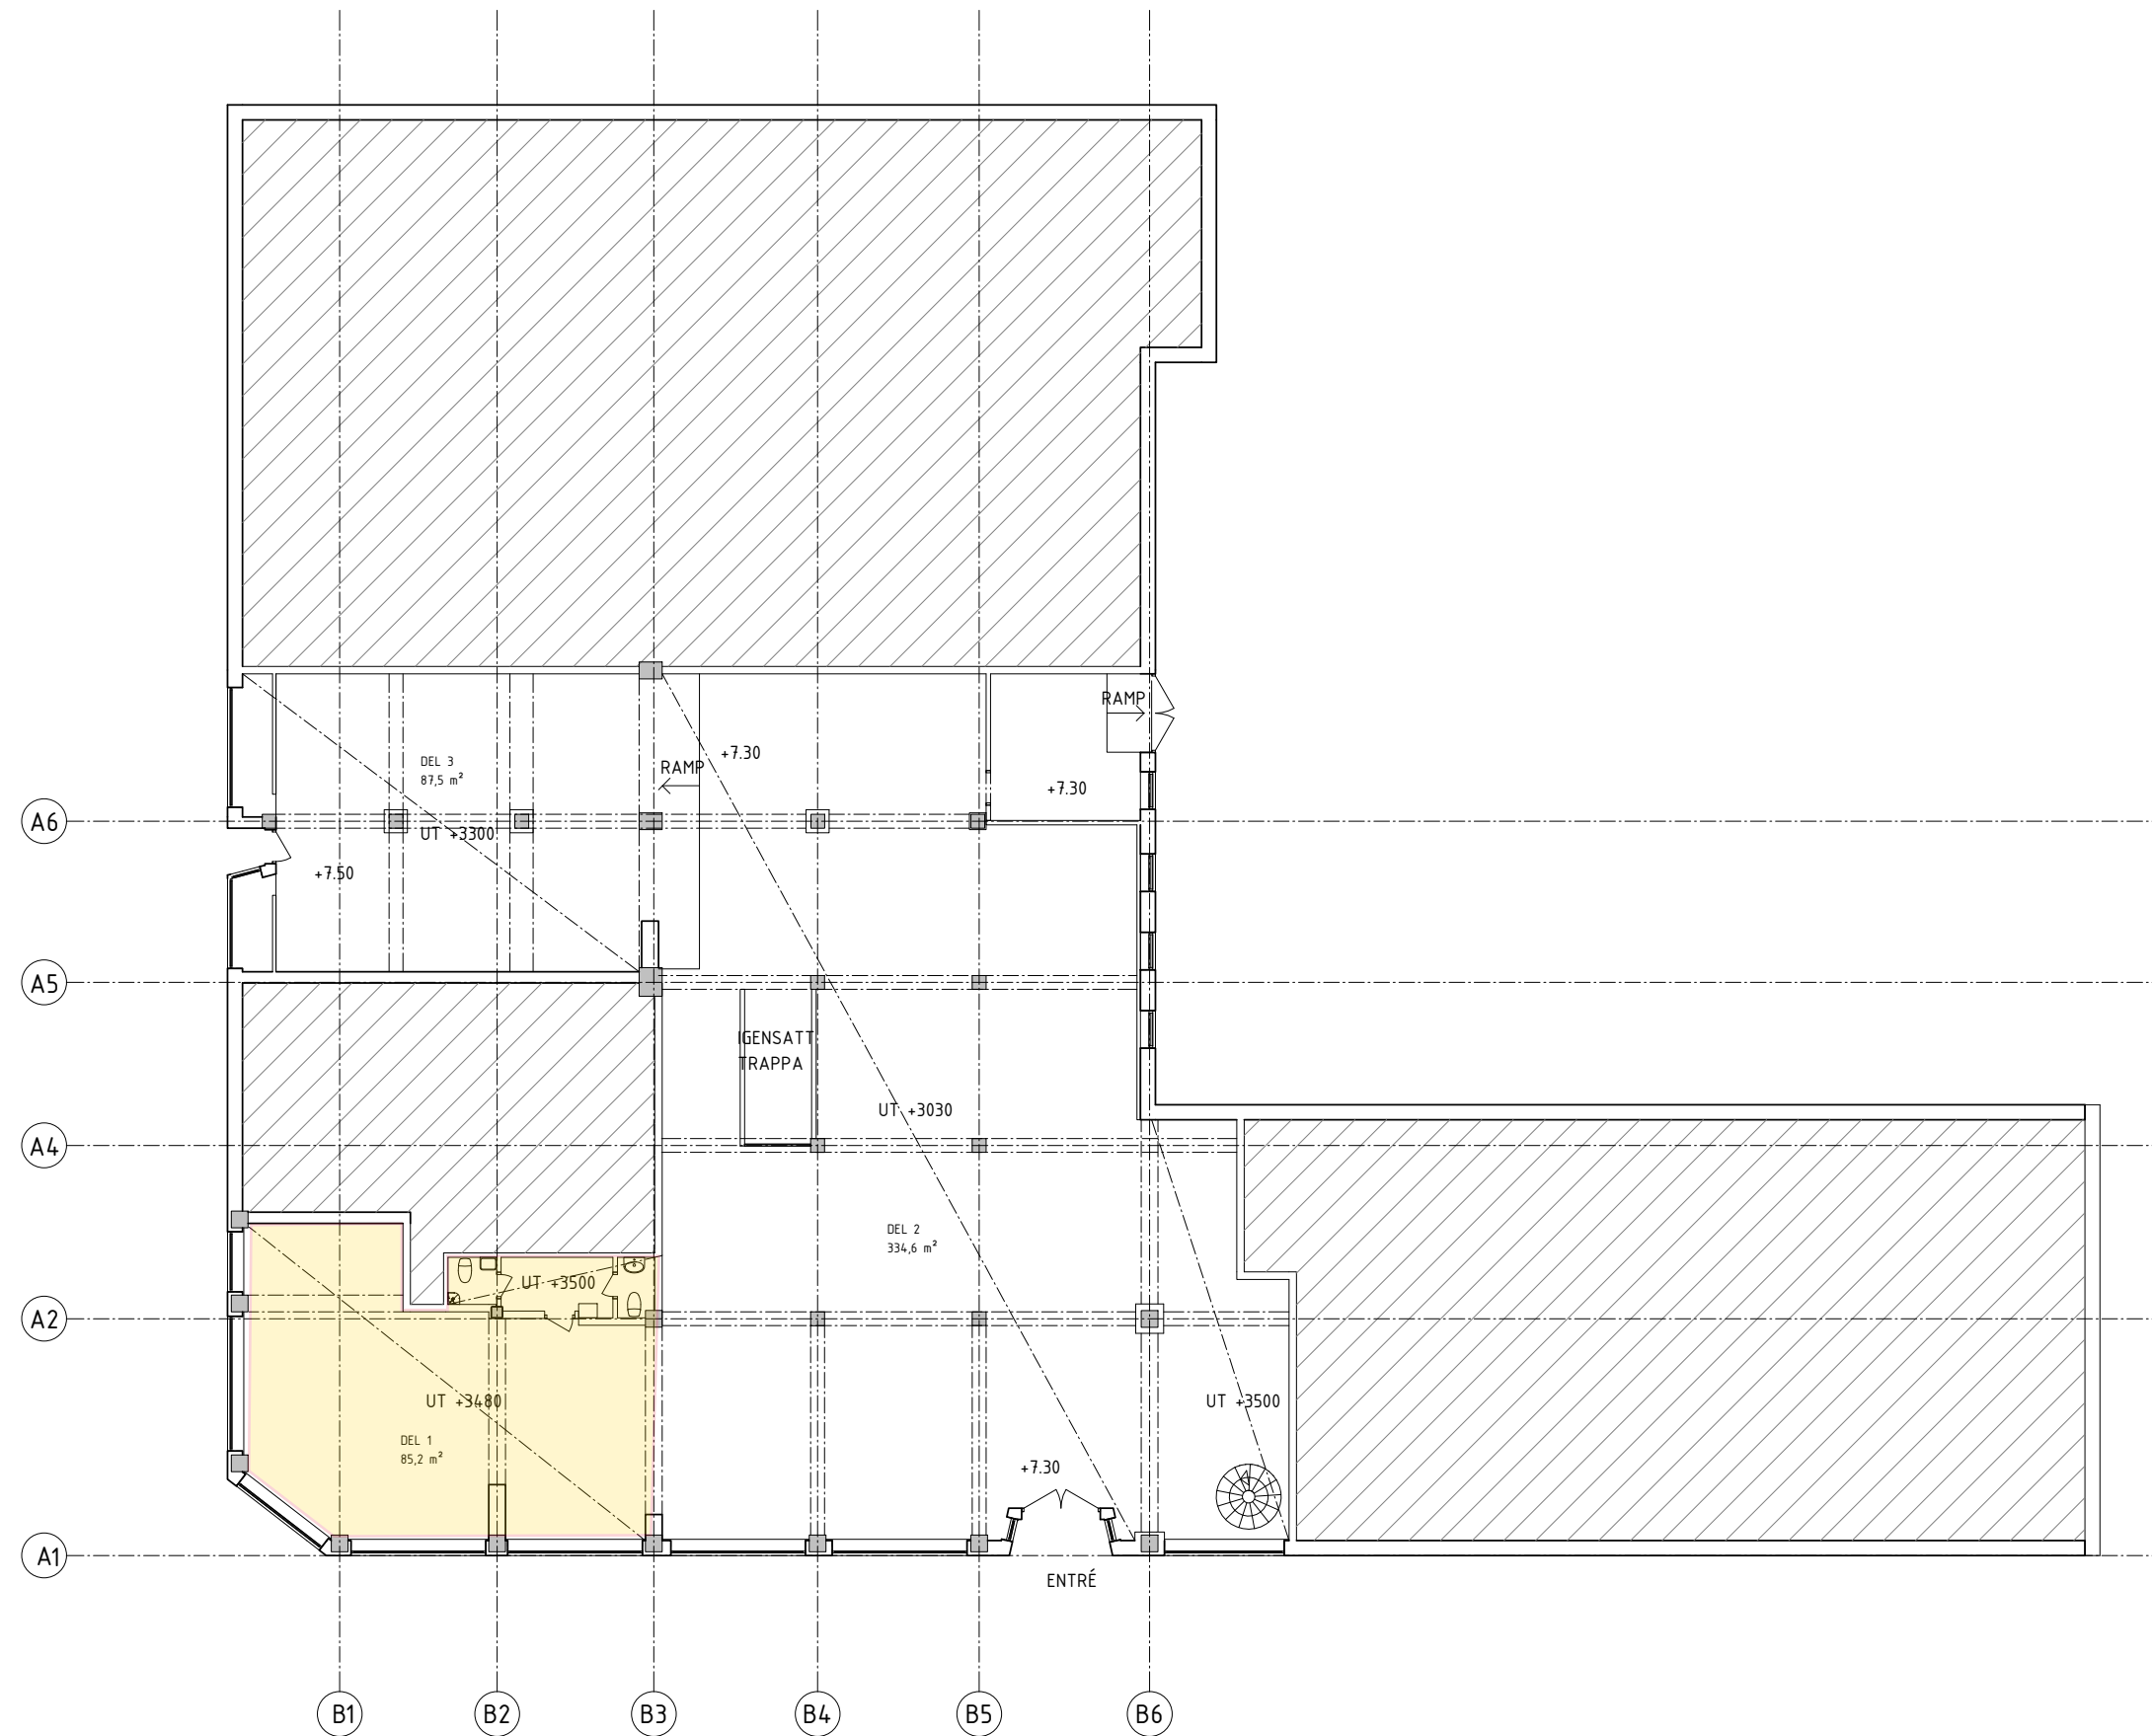

ORIENTERINGSFIGUR

| BET | ÄNDRINGEN AVSER | DATUM | SIGN |
|---|------------------------|--------------------|------|
| RELATIONSHANDLING | | | |
| TORGGATAN 20A KV. APOTEKAREN NR.14 | | | |
| neobo | | | |
| WAHLROS ARKITEKTUR I FOKUS AB | | | |
| A WAHLROS ARKITEKTUR I FOKUS AB | | tel. 08-480 47 85 | |
| UPPDRAG NR 200036 | RITADKONSTR. AV B.K | HANDLÄGGARE L.L | |
| DATUM 2023-10-25 | ANSVARIG F.B | | |
| INMÄTTNING AV LOKAL PLAN, BOTTENVÅNING | | | |
| SKALA A1 1:100 A3 1:200 | NUMMER A-40-02 | | BET |

