




FASAD MOT NORR

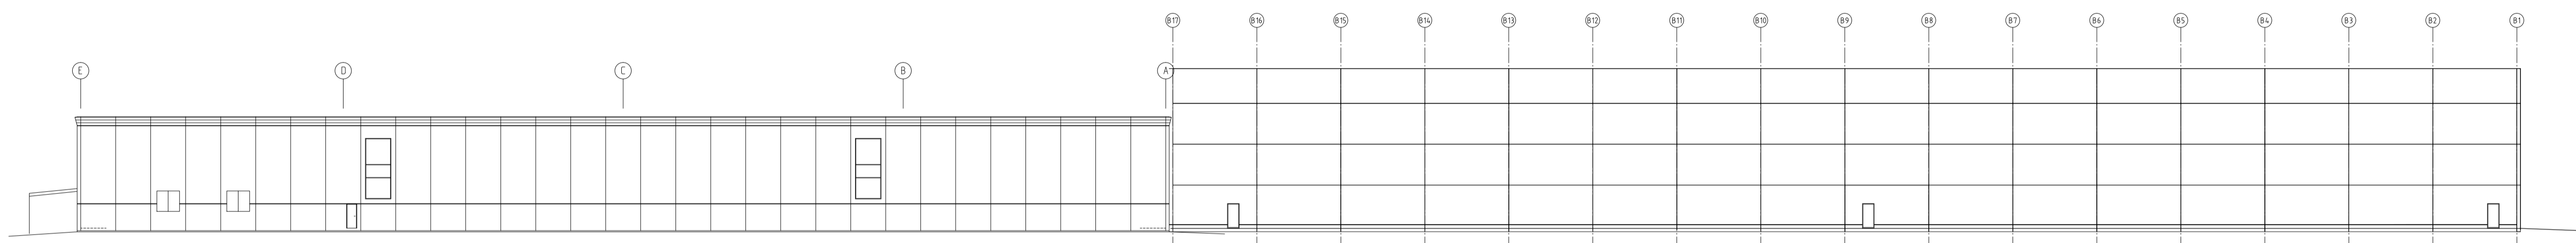


FASAD MOT SÖDER

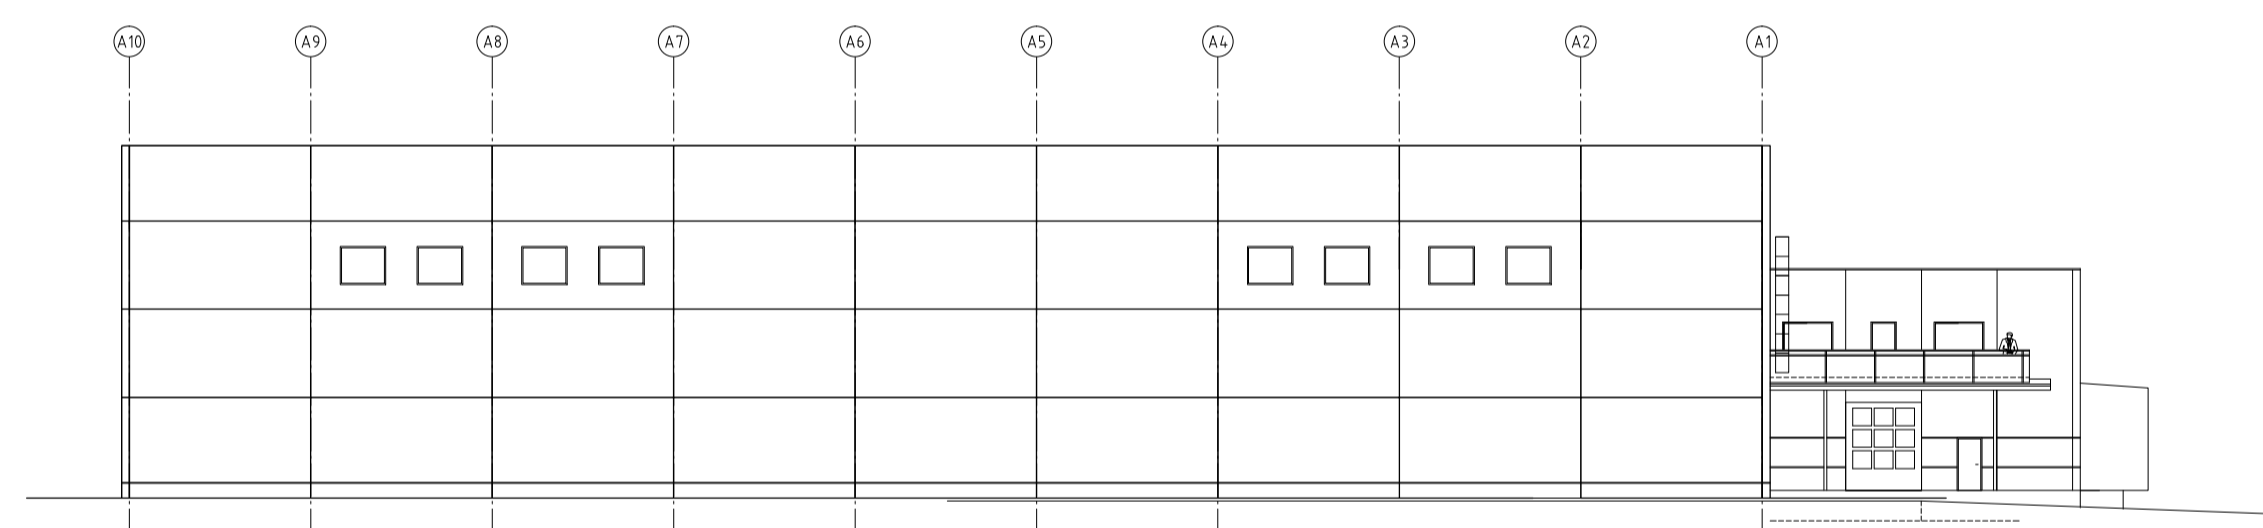

FASAD MOT ÖSTER

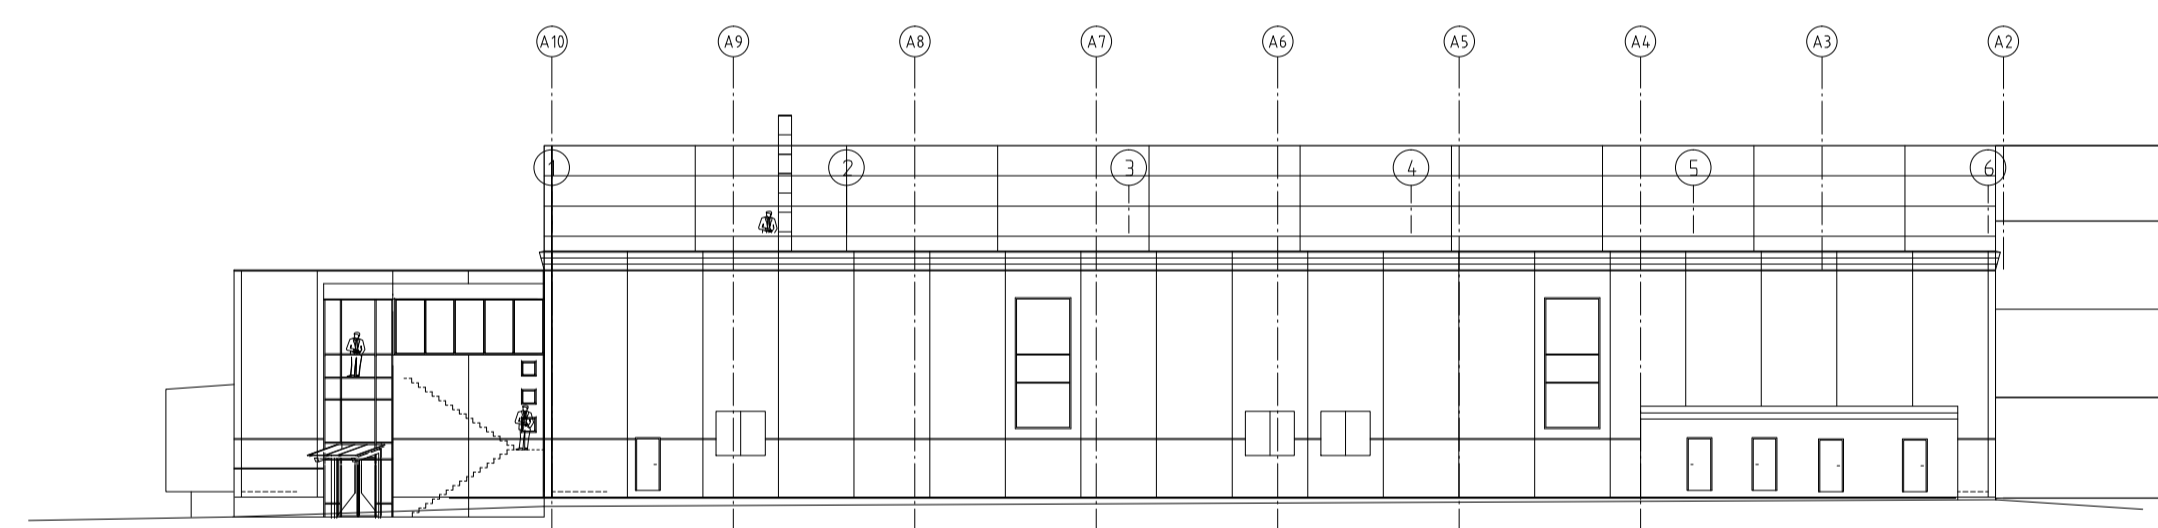

FASAD MOT ÖSTER

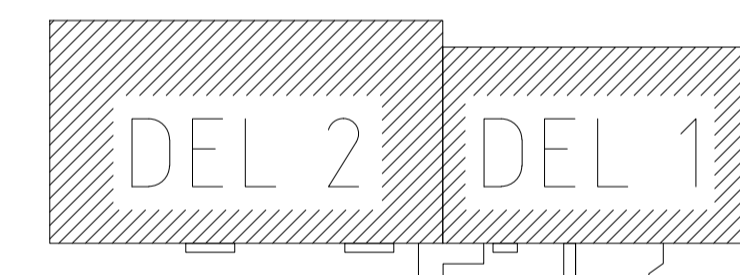

BET	ANT	ÄNDRINGEN AVSER	SIGN	DATUM
HANDLING				
<b>RELATIONSHANDLING</b>				
<b>Kilen kryssat</b>				
Mörby 5:6 Nykvarns kommun				
A	KILENKRYSSAT AB Tele 0152-24400			
LA				
K				
VENT				
VS				
EL				
UPPDRAG NR	B254/1427	RITAD/KONSTR AV	M PETERSSON	HANDELAGGARE
DATUM	2014 07 22	PROJEKTANSVARIG	A JENBERG	
<b>TAMRO TILLBYGGNAD LAGERBYGGNAD FASADER, SEKTION, ÖVERSIKT</b>				
SKALA	A1/A3 1:300/1:600	NUMMER	A309:01010	BET