

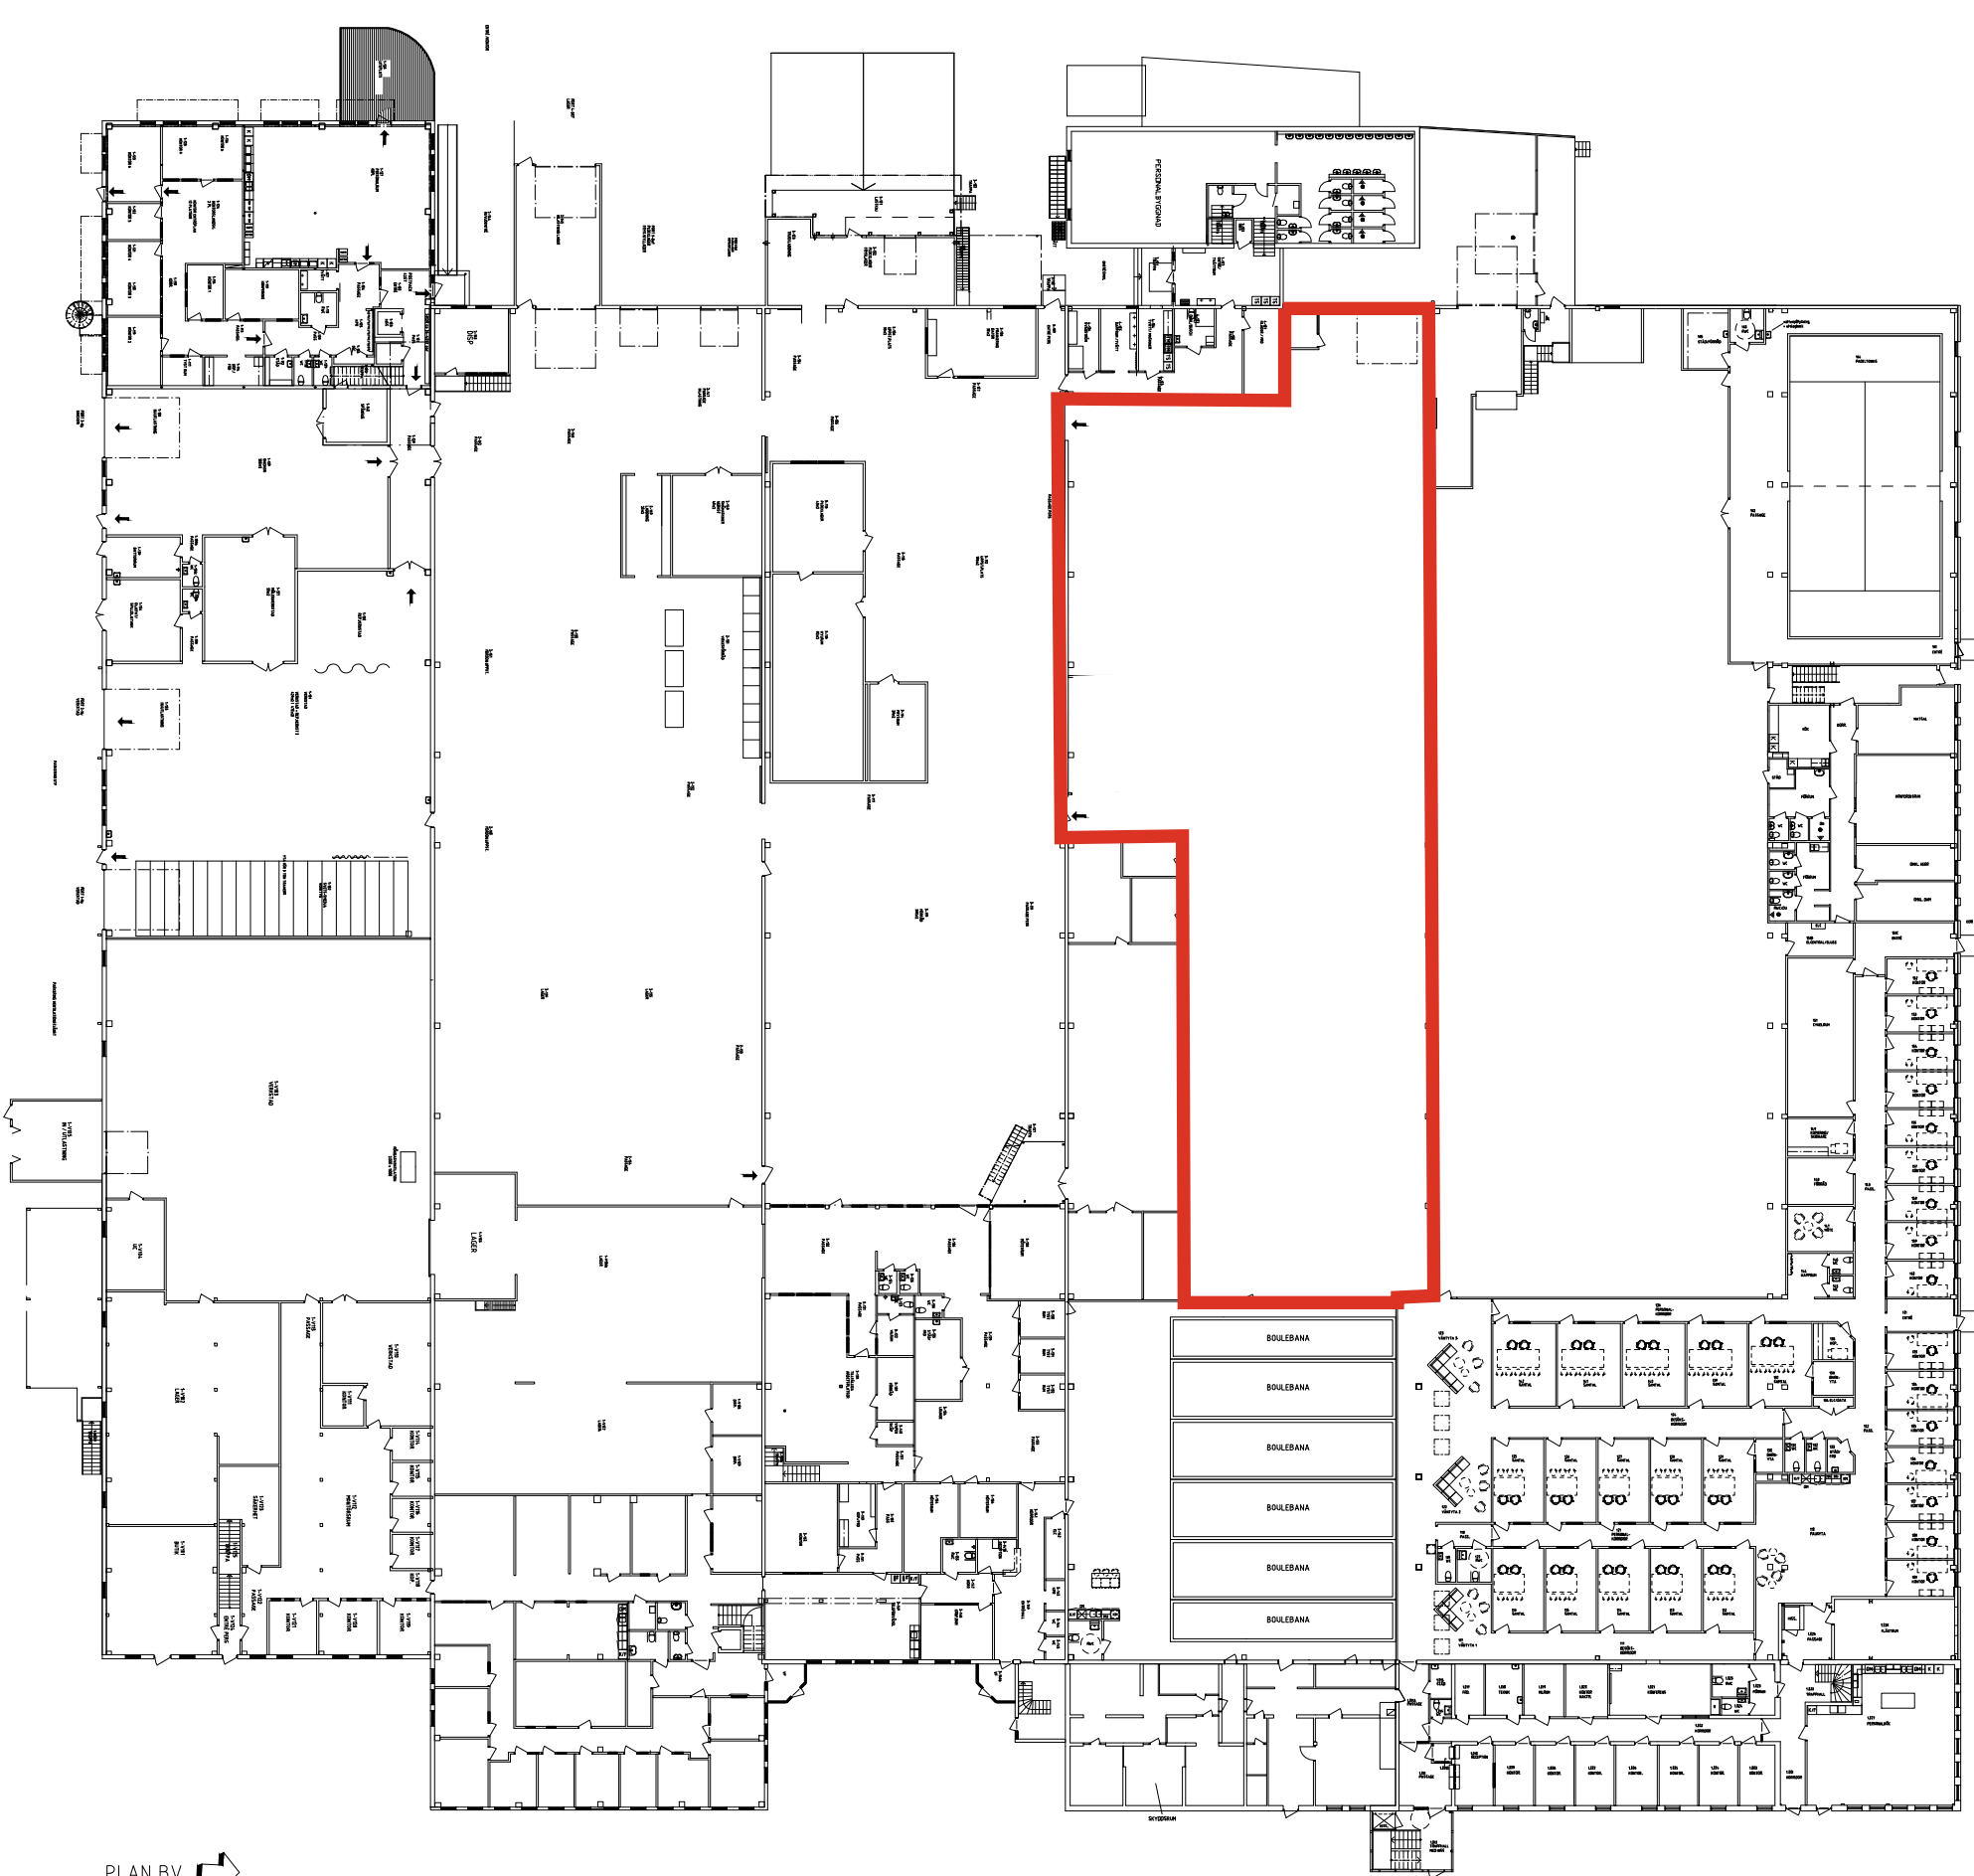


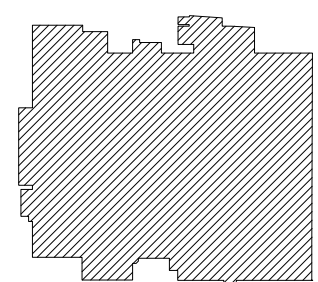

PLAN BV

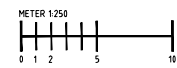

ORIENTERINGSFIGUR
EJ SKALENLIG

FÖRESKRIFTER:
MÅTT ANGES I MILLIMETER OM INTE ANNAT ANGES
PLUSHÖJDER ANGES I METER

BET	ANT	ÄNDRINGEN AVSER	SIGN	DATUM
RELATIONSHANDLING				
				
 FREDSGATAN 2 703 62 ÖREBRO TEL: 010-516 05 60 WWW.PRI.SE				
KIAB KV RÅDMANNEN 4, KATRINEHOLM				
UPPDRAG NR	1	RITAD AV R. LÄCKGREN	HANDLÄGGARE RL	
DATUM	2022-09-21	ANSVARIG		
PLAN BOTTENVÅNING ÖVERSIKT				
SKALA	1:250 / A1	NUMMER	A-40.1-100	BET