



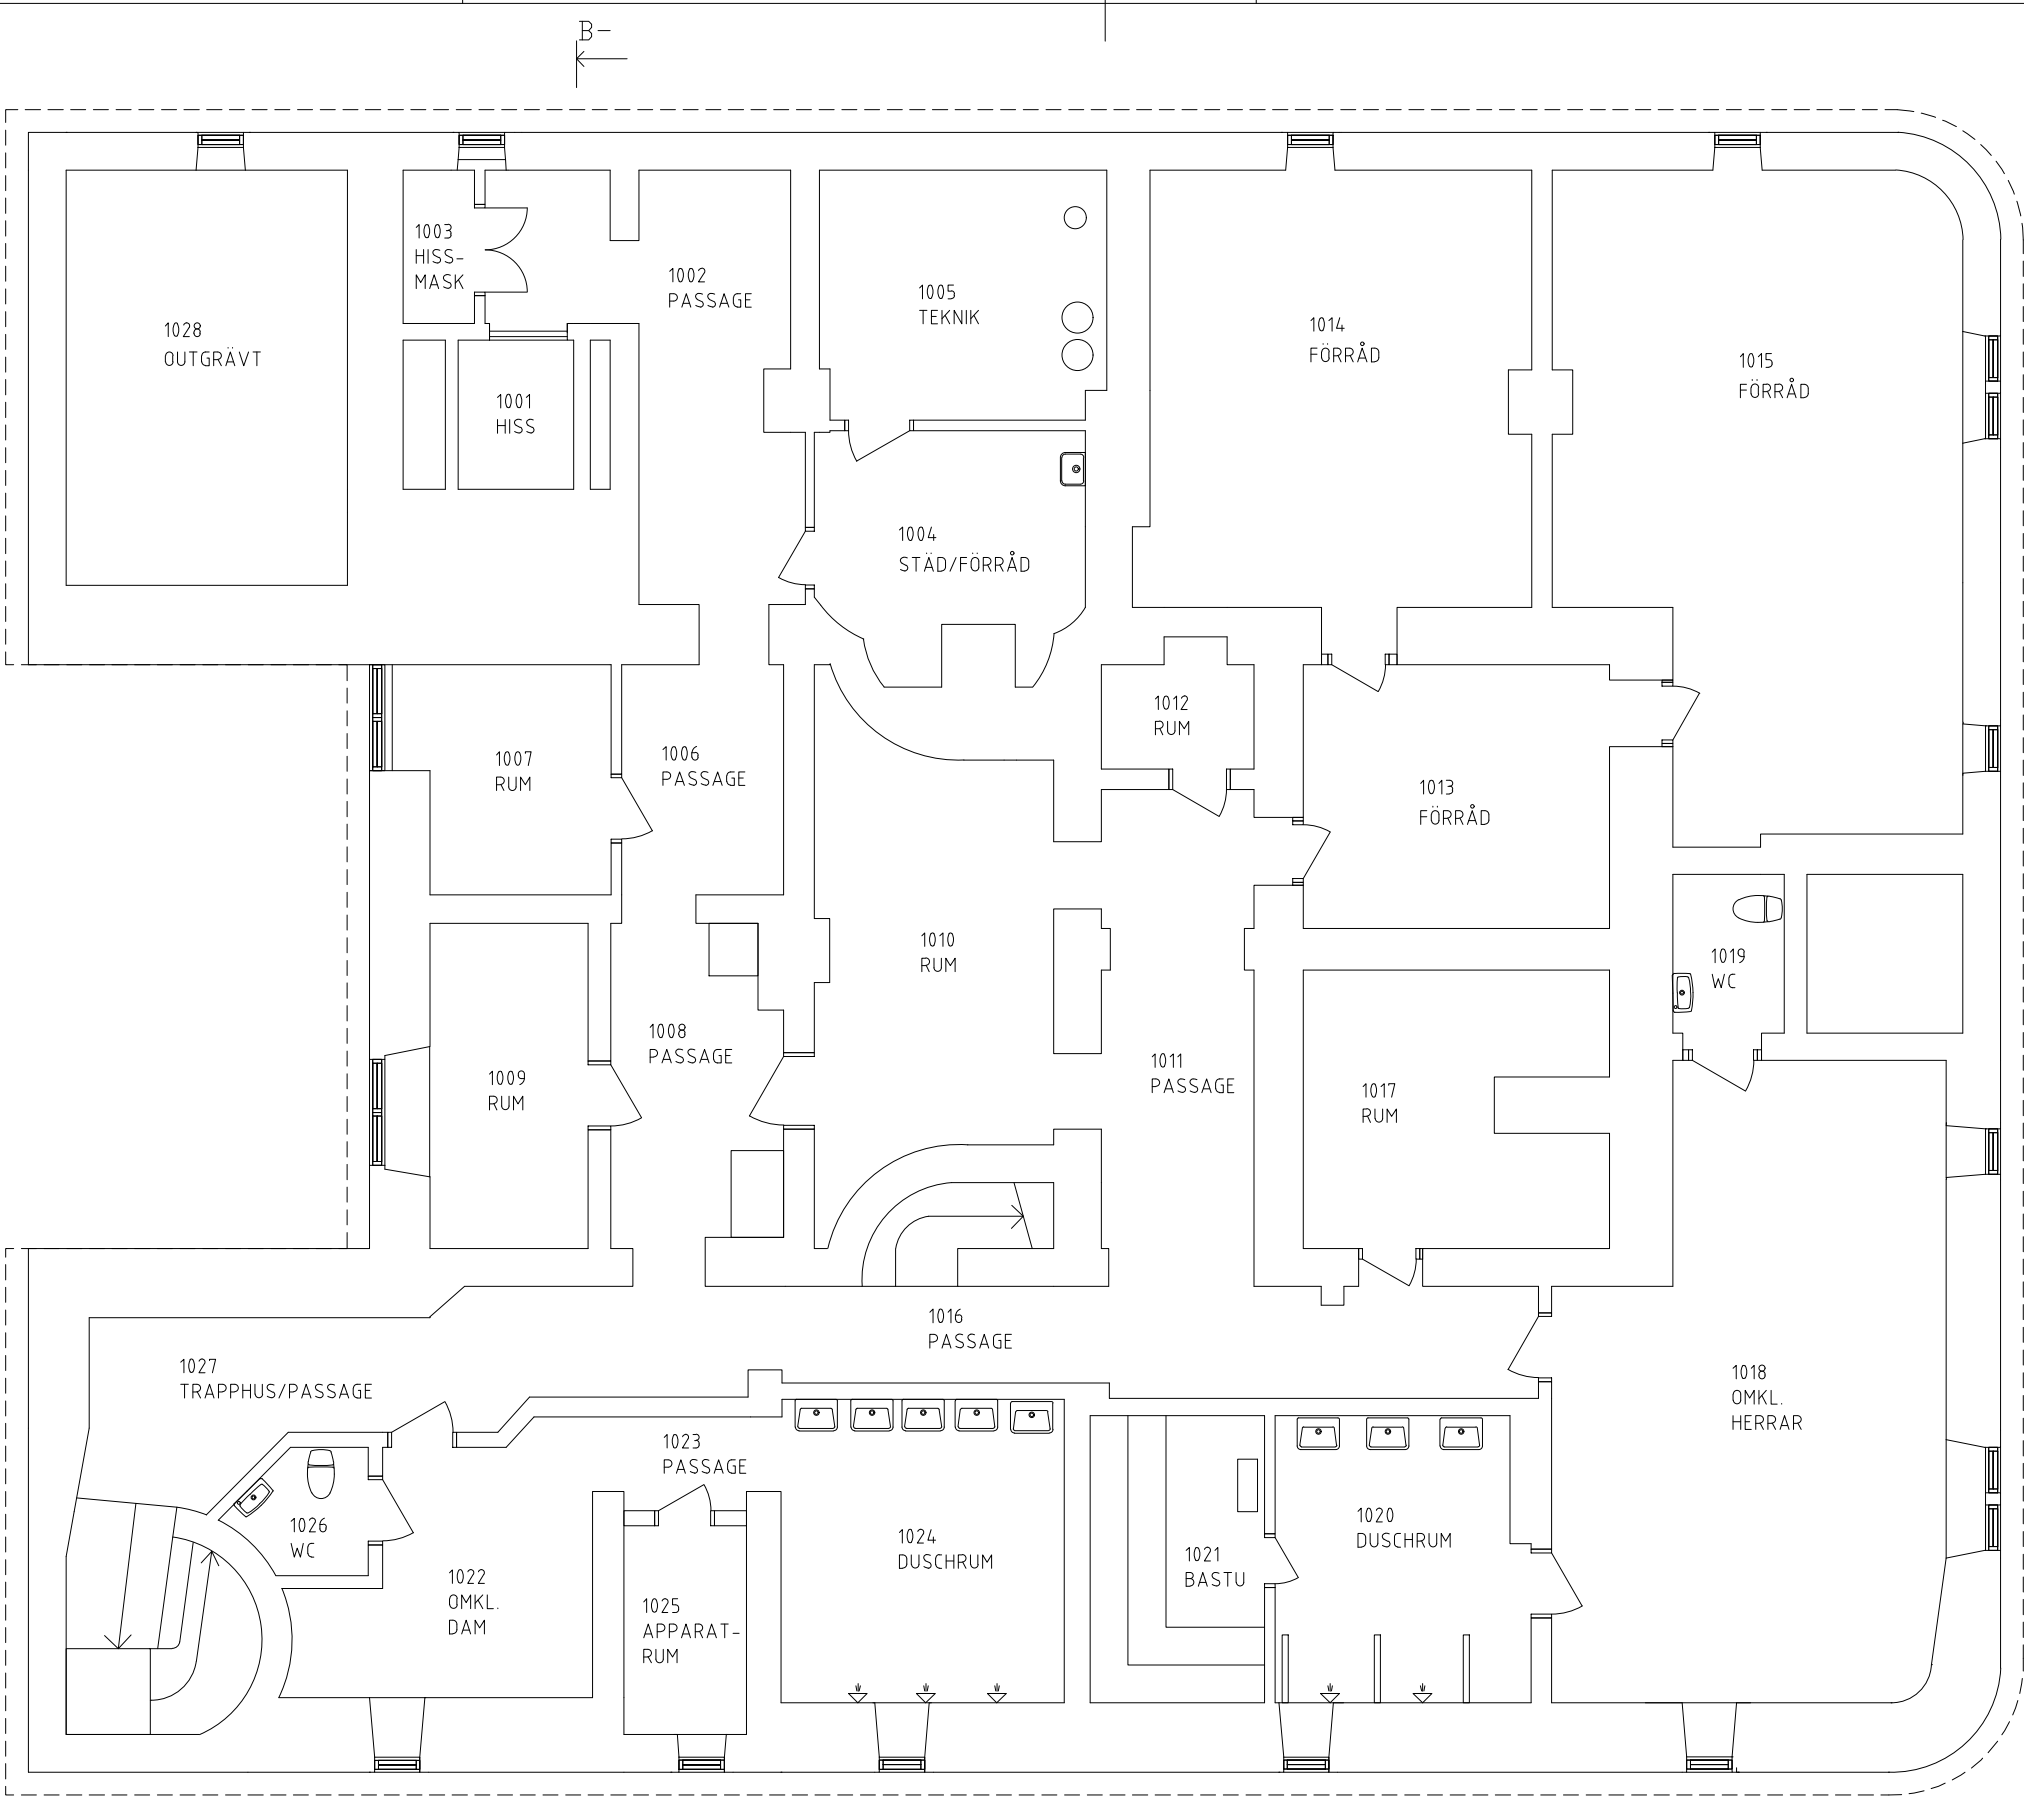

PLAN KÄLLARVÅNING
SKALA 1:100

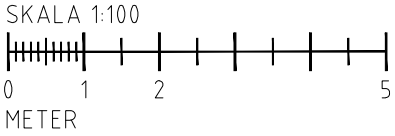

FÖRKLARINGAR:

MÅTT ANGES I MILLIMETER OM INTE ANNAT ANGES
PLUSHÖJDER ANGES I METER

INGEN BRAND- OCH ELLER
LJUDUTREDNING ÄR
UTFÖRD PÅ DENNA SKISS

DENNA RITNING BYGGER PÅ ETT ÄLDRE
RITNINGSUNDERLAG. INGEN DETALJINMÄTNING
HAR UTFÖRTS PÅ DELAR AV BYGGNADEN.
AVVIKELSER KAN FÖREKOMMA.

BET	ANT	ÄNDRINGEN AVSER	SIGN	DATUM
-----	-----	-----------------	------	-------

RELATIONSHANDLING

BJÖRKEN 10, KATRINEHOLM



ARCPARTNER

ARKITEKTUR & PROJEKTERING

UPPDRAG NR	RITAD AV	HANDLÄGGARE
	RL	RL
DATUM	ANSVARIG	
2025-12-28	R.LACKGREN	

PLAN KÄLLARVÅNING
ÖVERSIKT

SKALA	NUMMER	BET
A1: 1:50 A3: 1:100	A-40-1-101	