

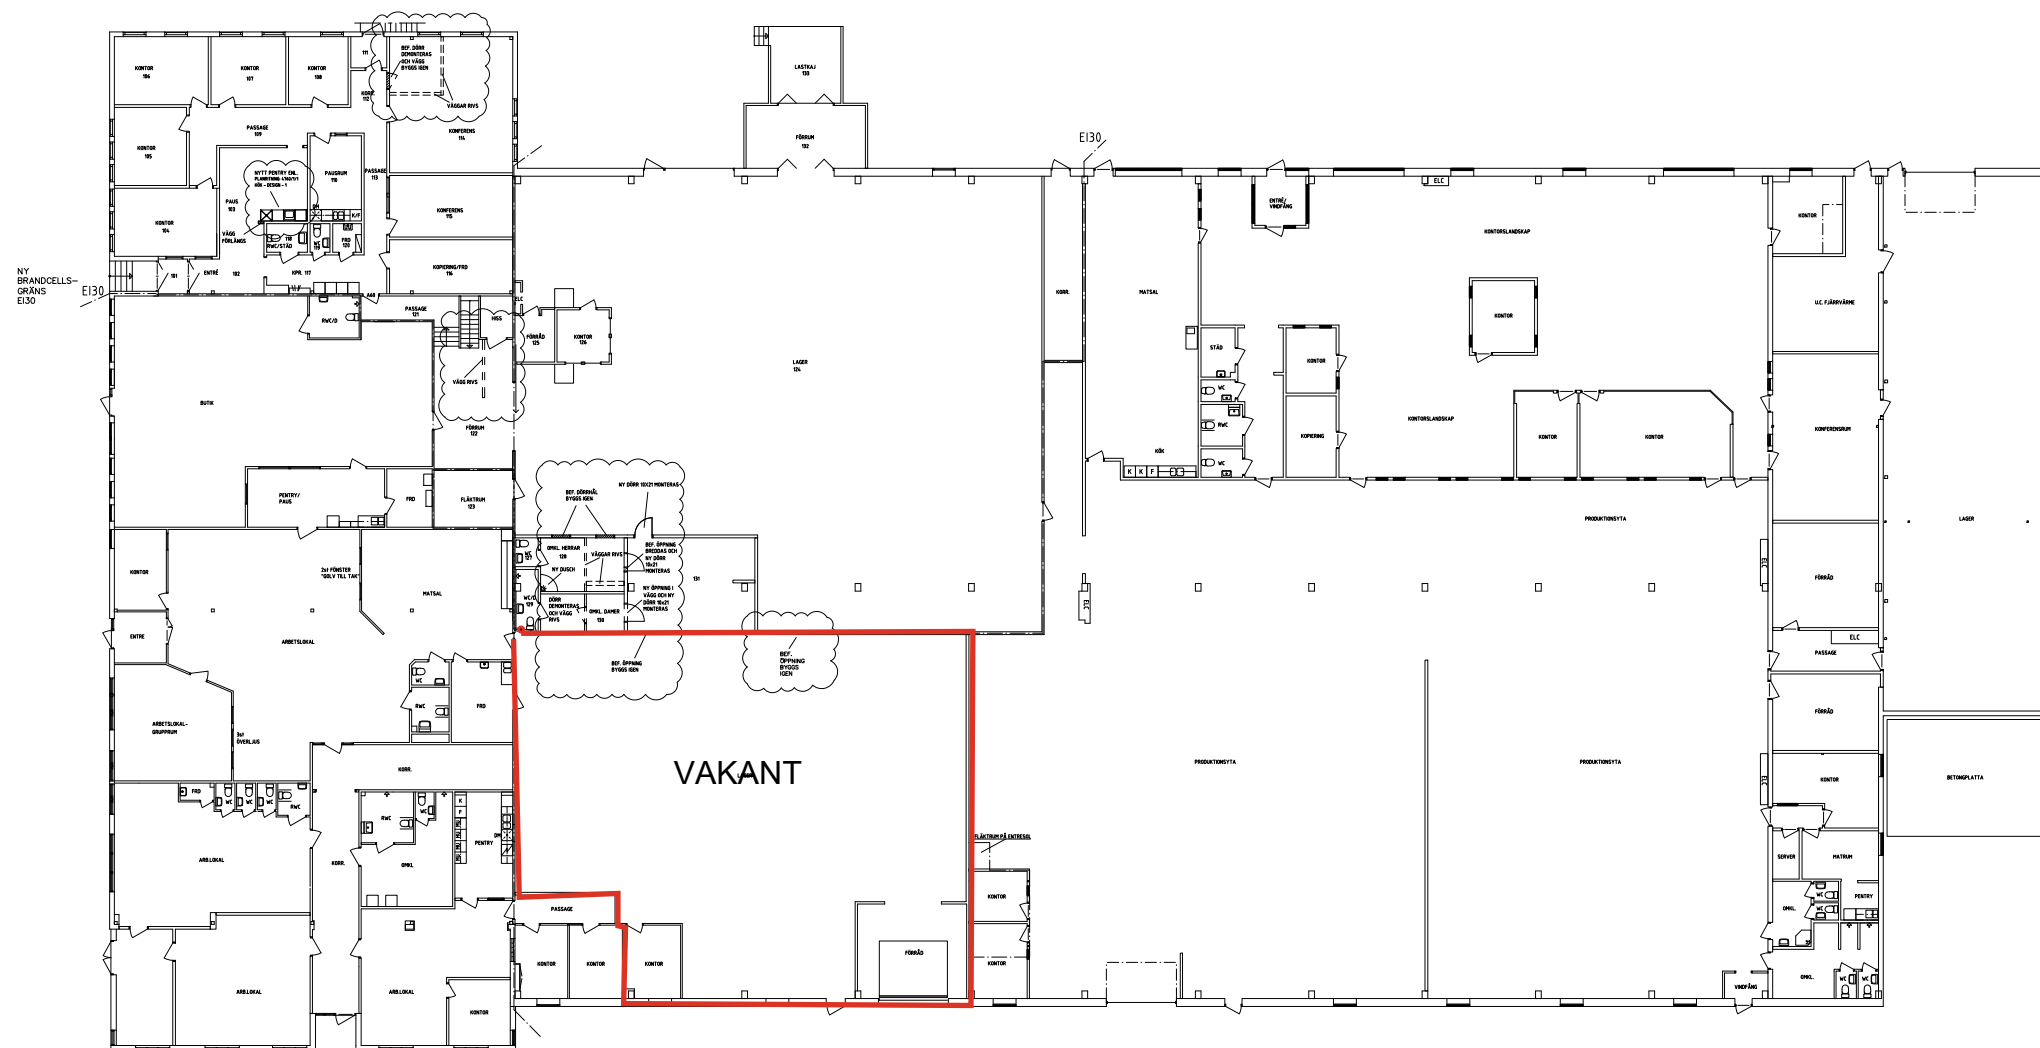


MÅTT ANGES I MILLIMETER OM INTE ANNAT ANGES
PLUSHÖJDER ANGES I METER

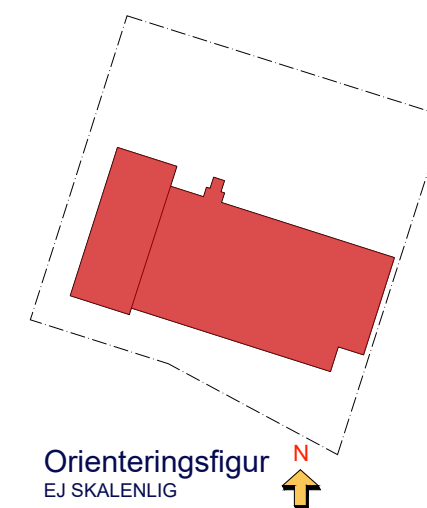

PLAN 

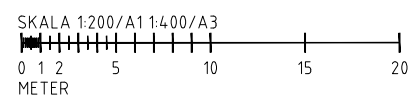

BET	ANT	ÄNDRINGEN AVSER	SIGN	DATUM
RELATIONSHANDLING				
GJUTERIET 19, KATRINEHOLM				
FREDSGATAN 2 703 62 ÖREBRO TEL: 010-516 05 00 www.ple.se				
UPPDRAG NR 11031978	RITAD AV C. ZETTERMAN		HANDLÄGGARE R.LACKGREN	
DATUM 2025-02-19	ANSVARIG R.LACKGREN			
KV GJUTERIET 19 ÖVERSIKT PLAN BV				
SKALA A1: 1:200 A3: 1:400	NUMMER A-40.1-101			
				BET

P10:	2023-01-19 13:26	G:\K1AR\A40-P100 REV 20250307 DWG ADMIN
------	------------------	---