



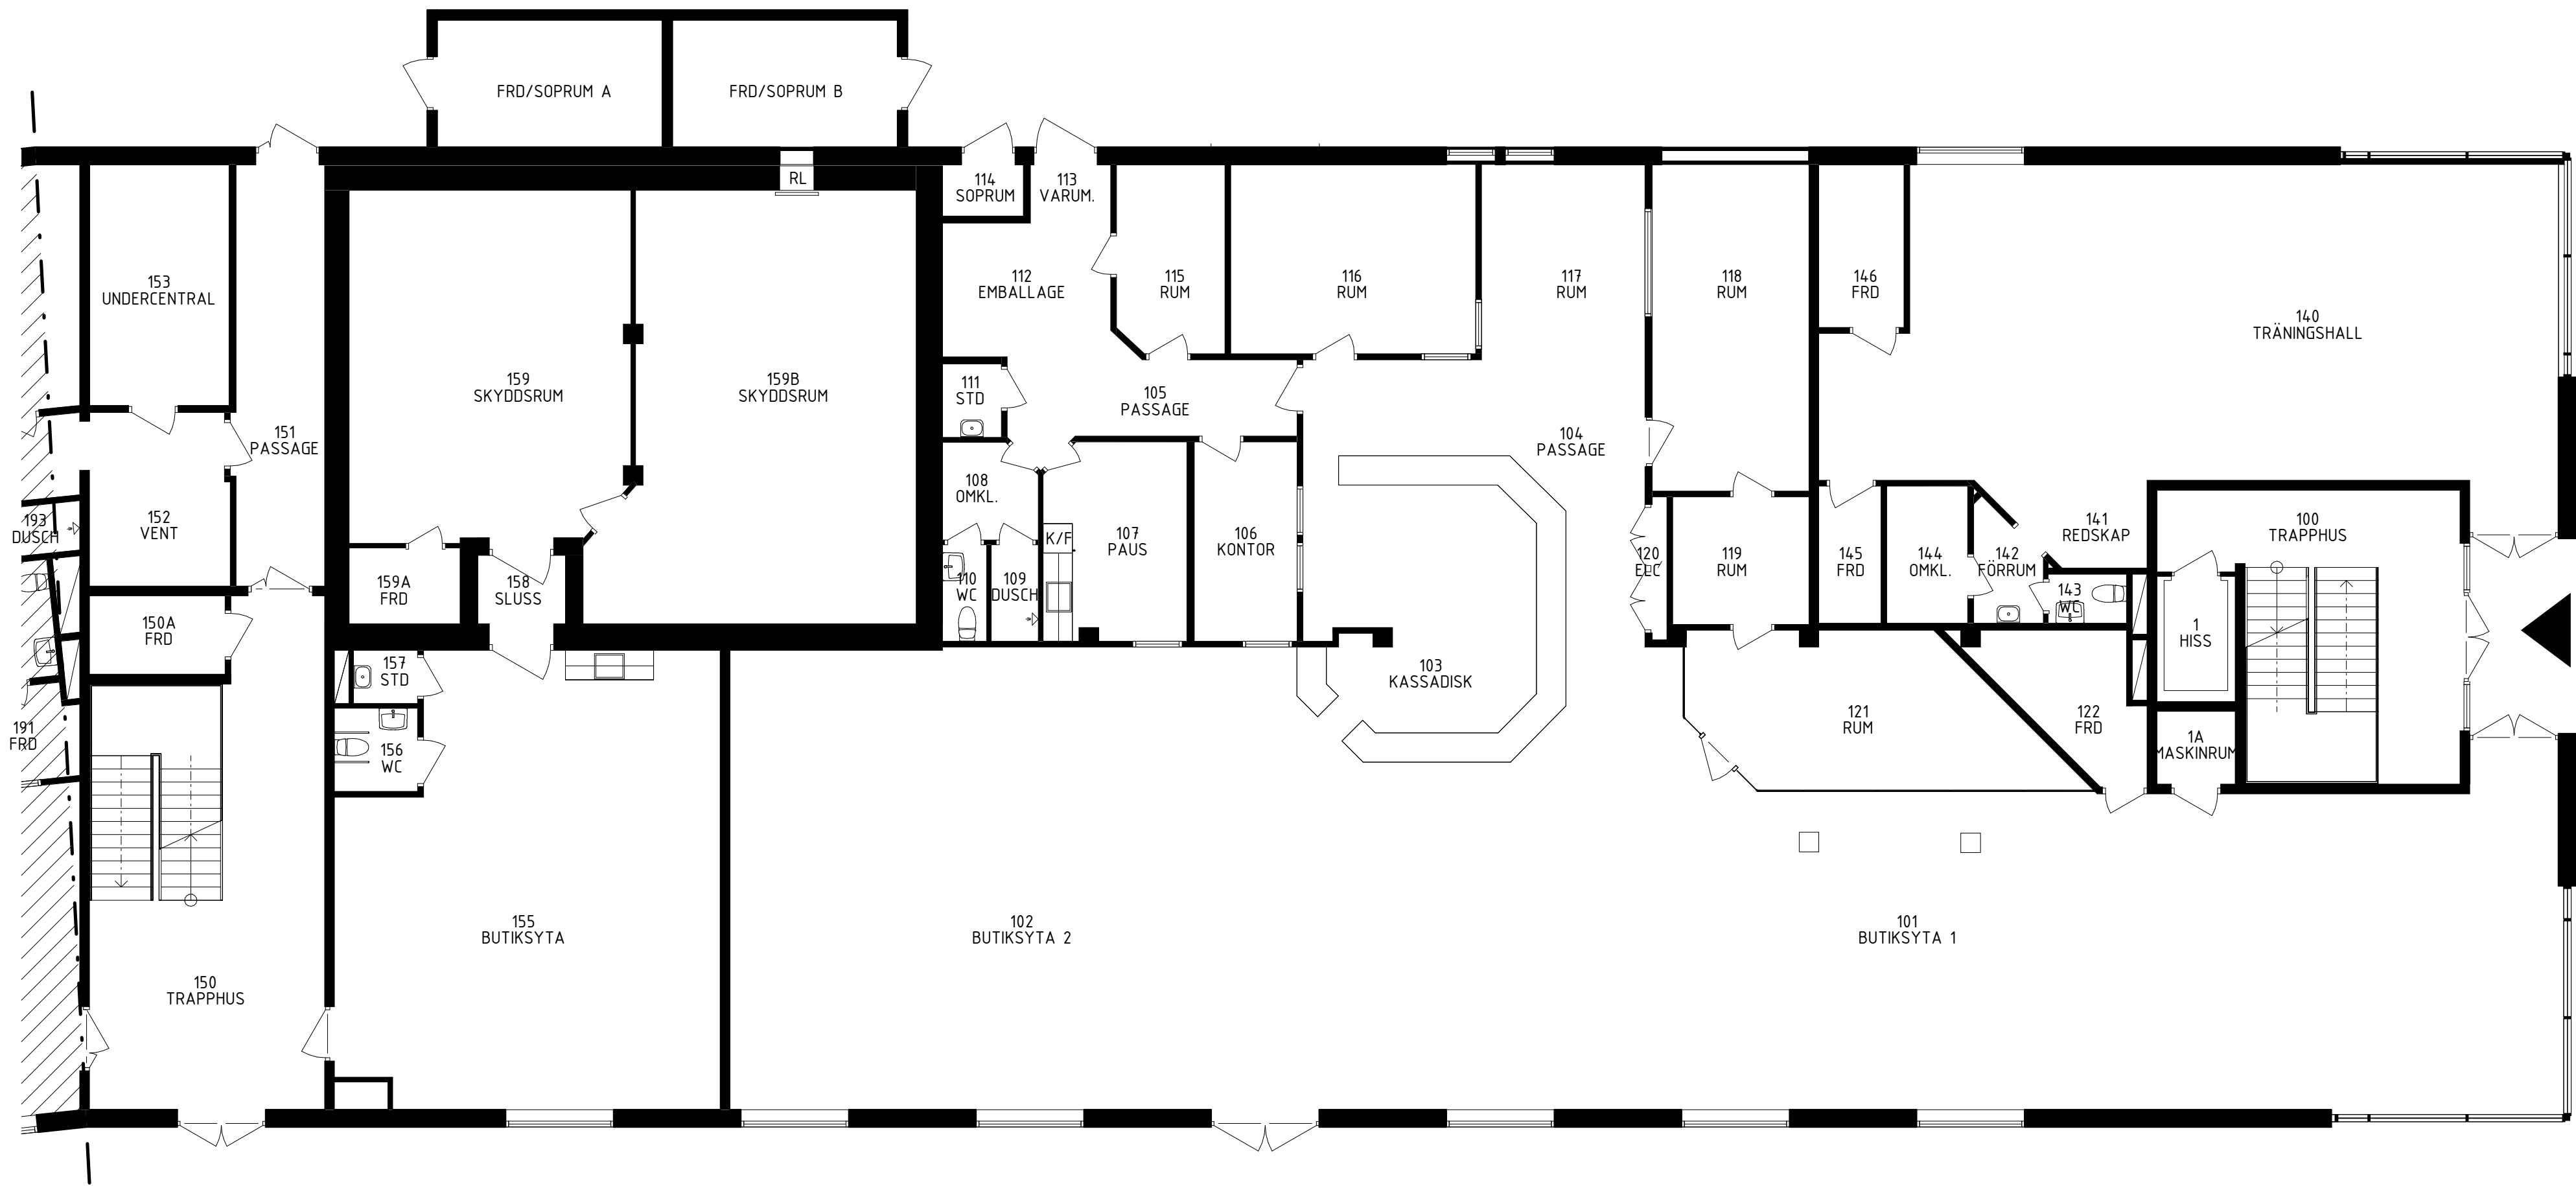

PLAN 1, DEL 1
SKALA 1 : 100

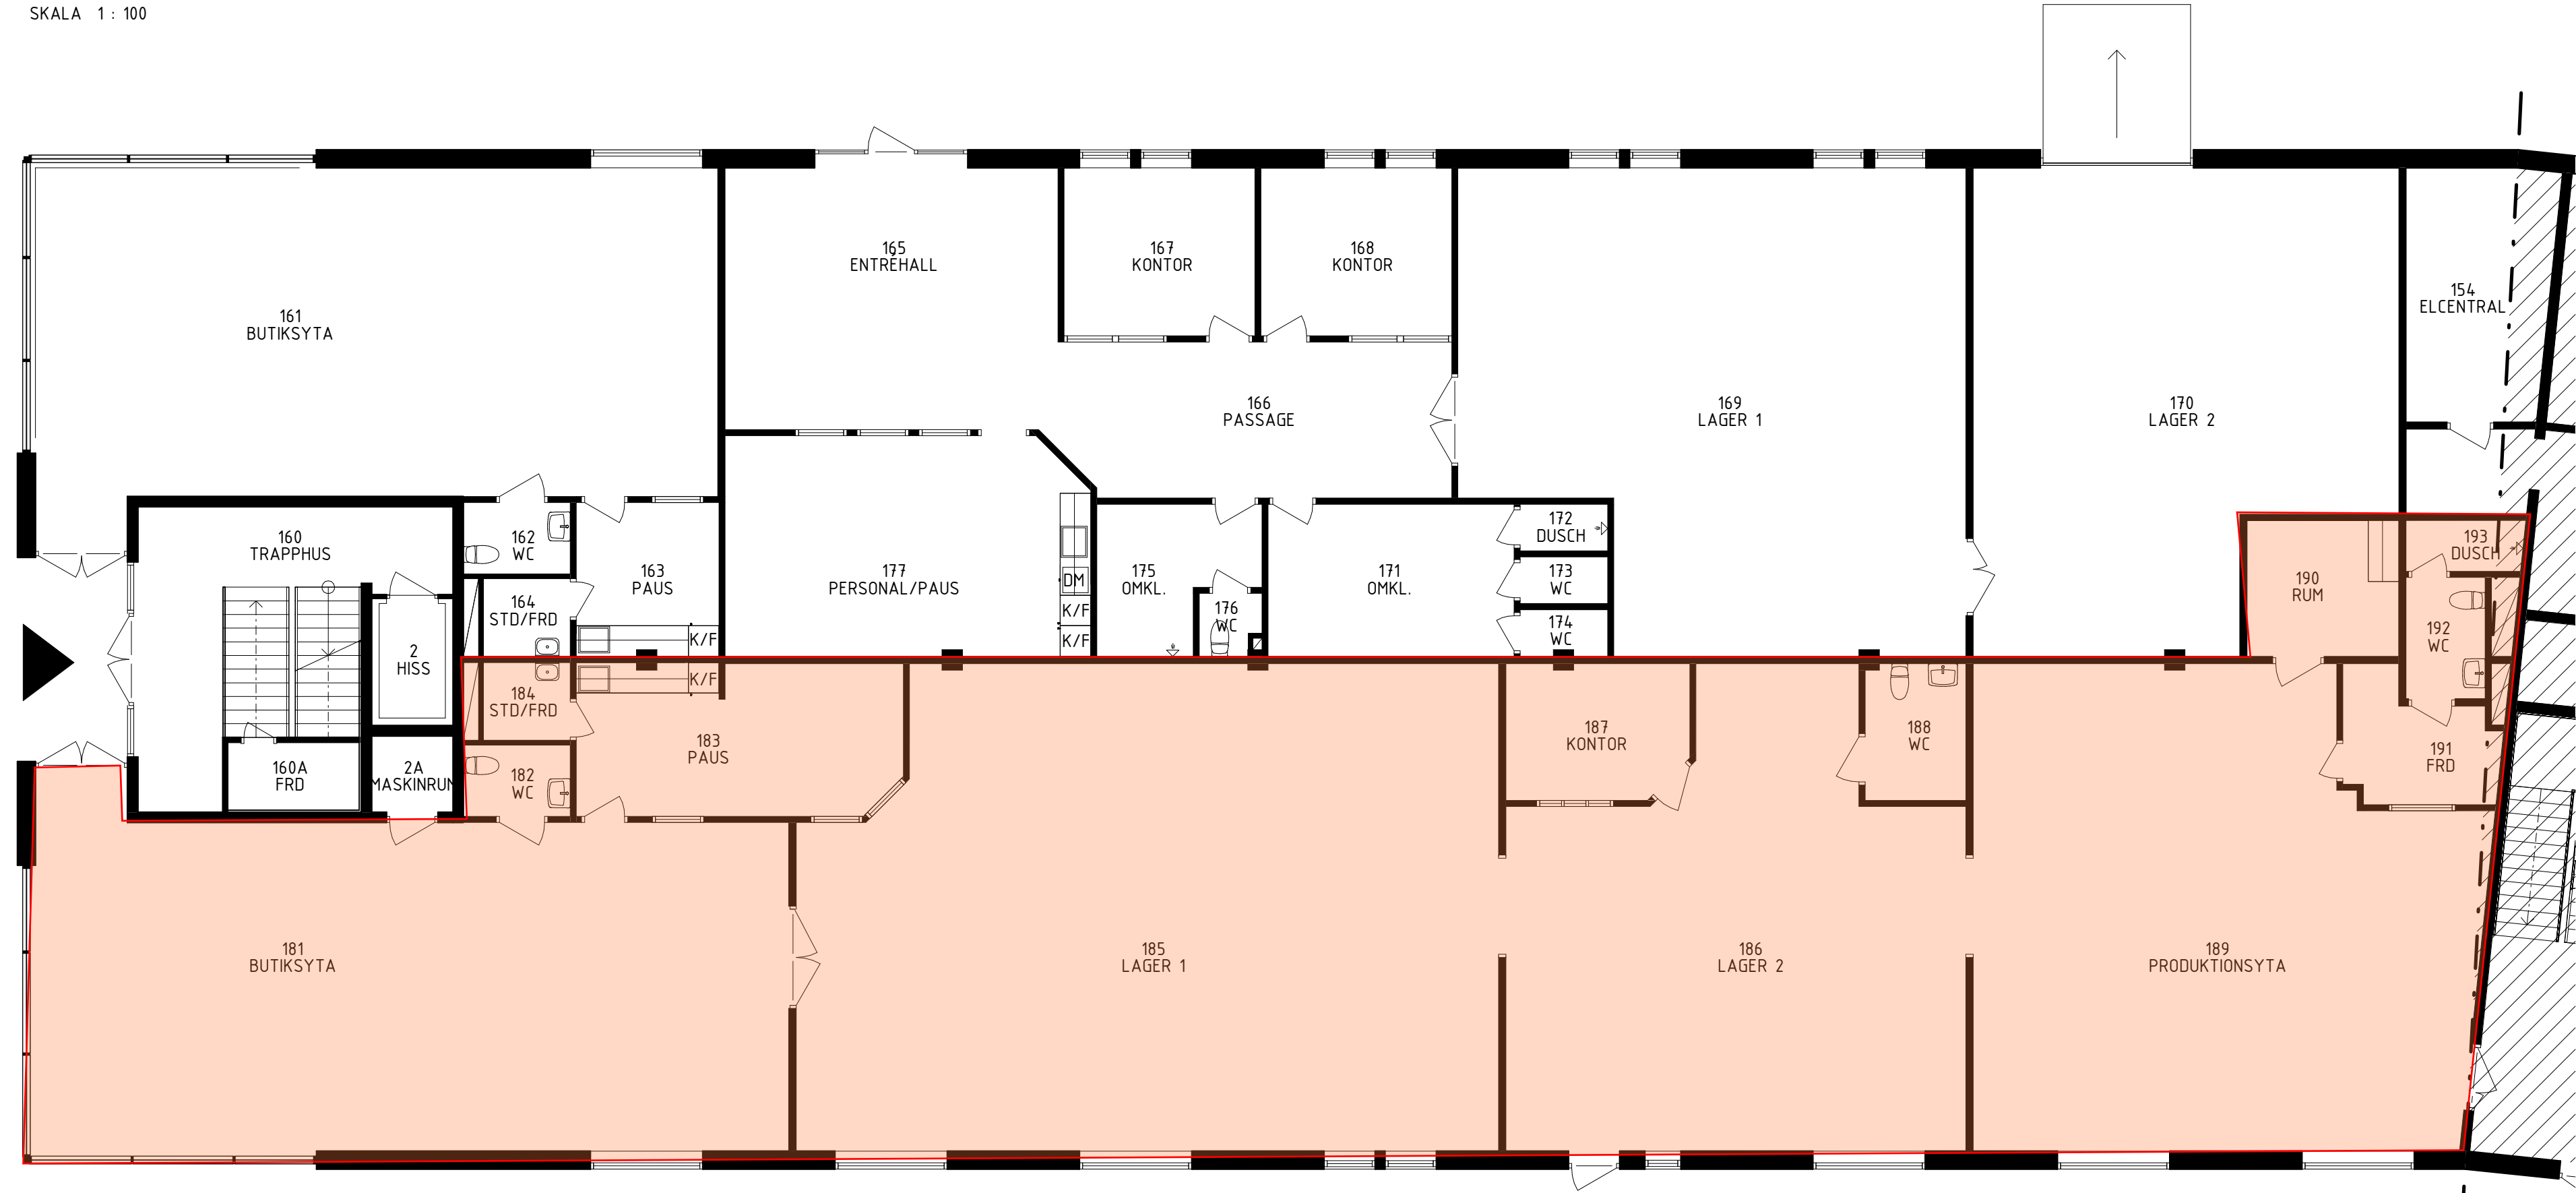

PLAN 1, DEL 2
SKALA 1 : 100

441kvm



BET	ÄNDRINGEN AVSER	DATUM	SIGN
RELATIONSHANDLING			
FJÄDERN 16 KARLSTAD KOMMUN			
MONDO ARKITEKTER		Tynäsgatan 6 Löfbergskajen 652 16 KARLSTAD 054-22 22 80 karlstad@mondo.se	
UPPDRAG NR 04-3015	RITAD/KONSTR AV ST	UPPDRAGSLEDARE ST	
DATUM 2024-11-29	ANSVARIG DAP		
PLAN 1			
SKALA A1 1:100 A3 1:200	NUMMER A-40-1-1010	BET	