


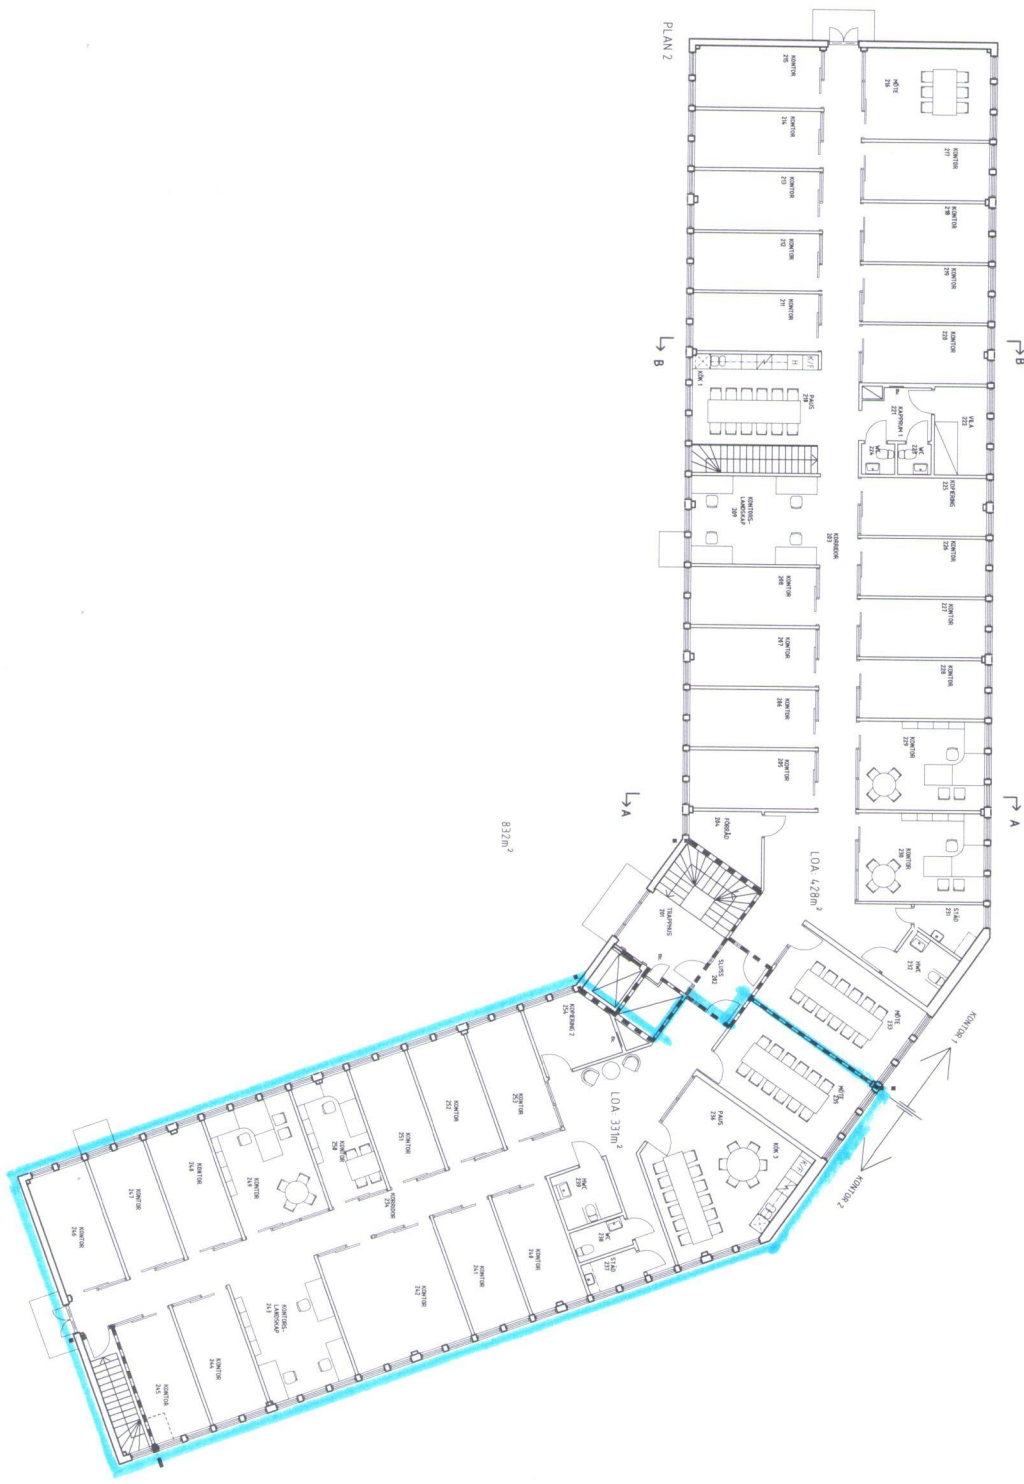

RELATIONSHANDLING			
REF	REF	REF	REF
1	2	3	4

TOMMY BYGARE

KRETSKÖRDET 1
MÖLNDALS STAD


INBYGGNAD KONTOR OCH VERKSTAD
PLAN 2

SKALA 1:100 A1
1:200 A5
A-40:1-02