




PLAN 2

METER

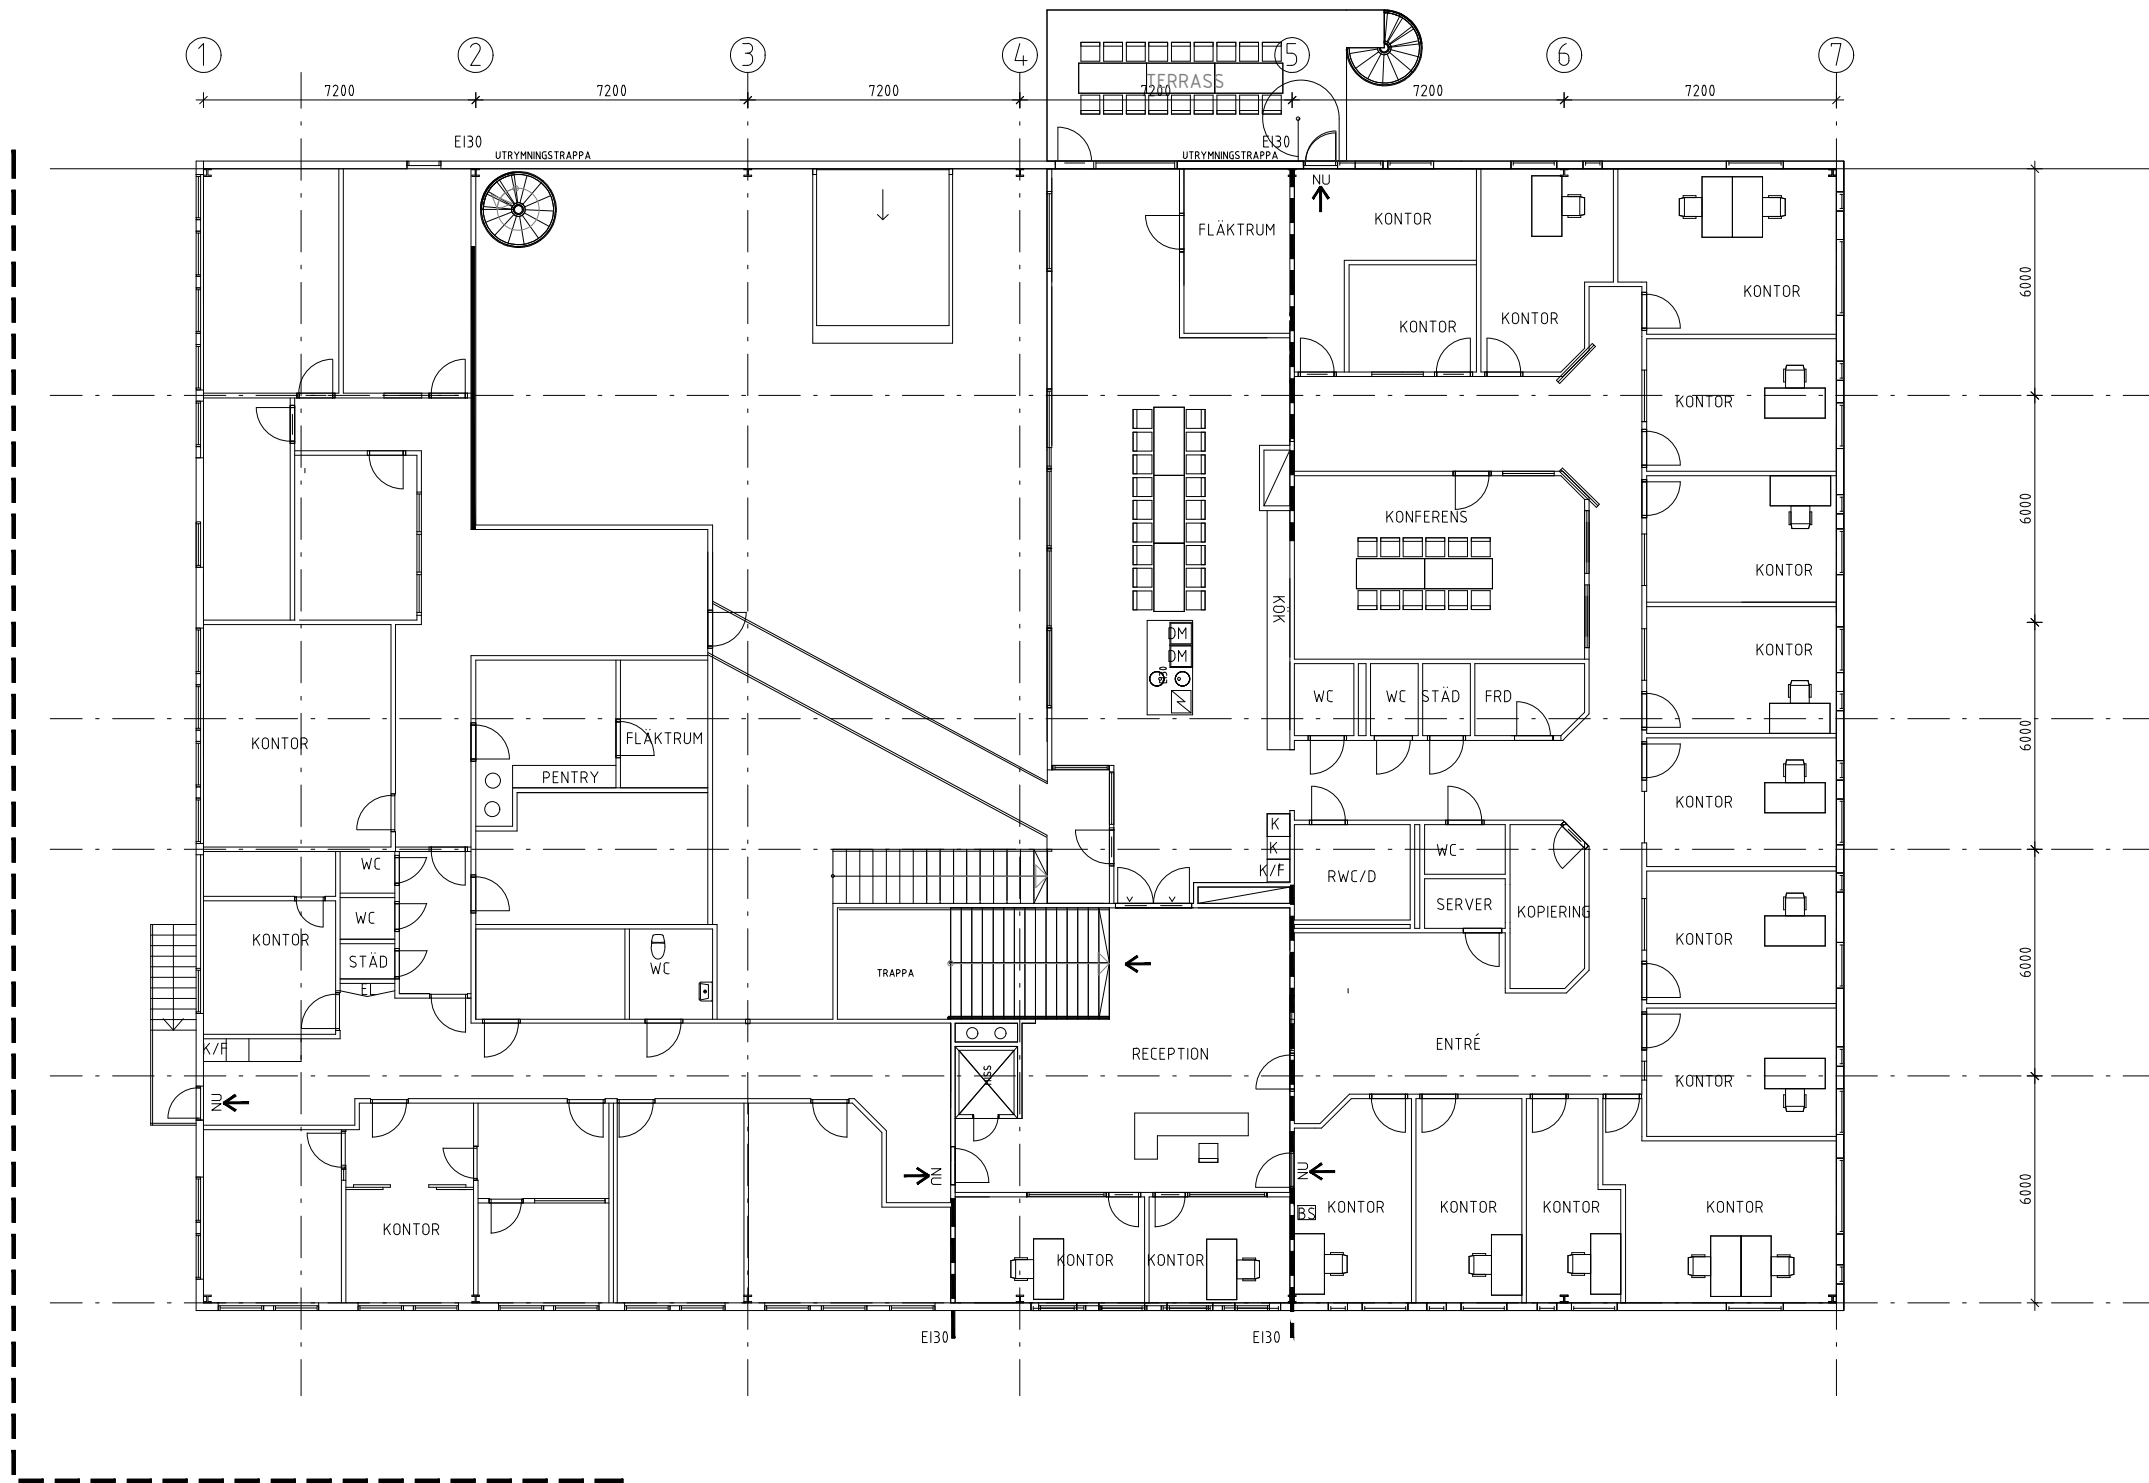

BET	ANT	ÄNDRINGEN AVSER	SIGN	DAT
KALLE GLADER 13				
RELATIONSHANDLING				
UPPDRAG NR		RITAD AV	HANDLÄGGARE	
DATUM		ANSVARIG	T L	
2026-02-09				
KALLE GLADER 13				
KUNGÄLV				
PLAN 1TR				
SKALA		NUMMER		T B
1:200 (A3)		A-40.1-200		