
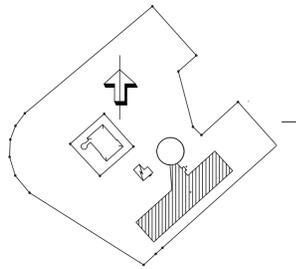


FÖRKLARINGAR

BRANDCELLSGRÄNSER

Ei60 - - - - -

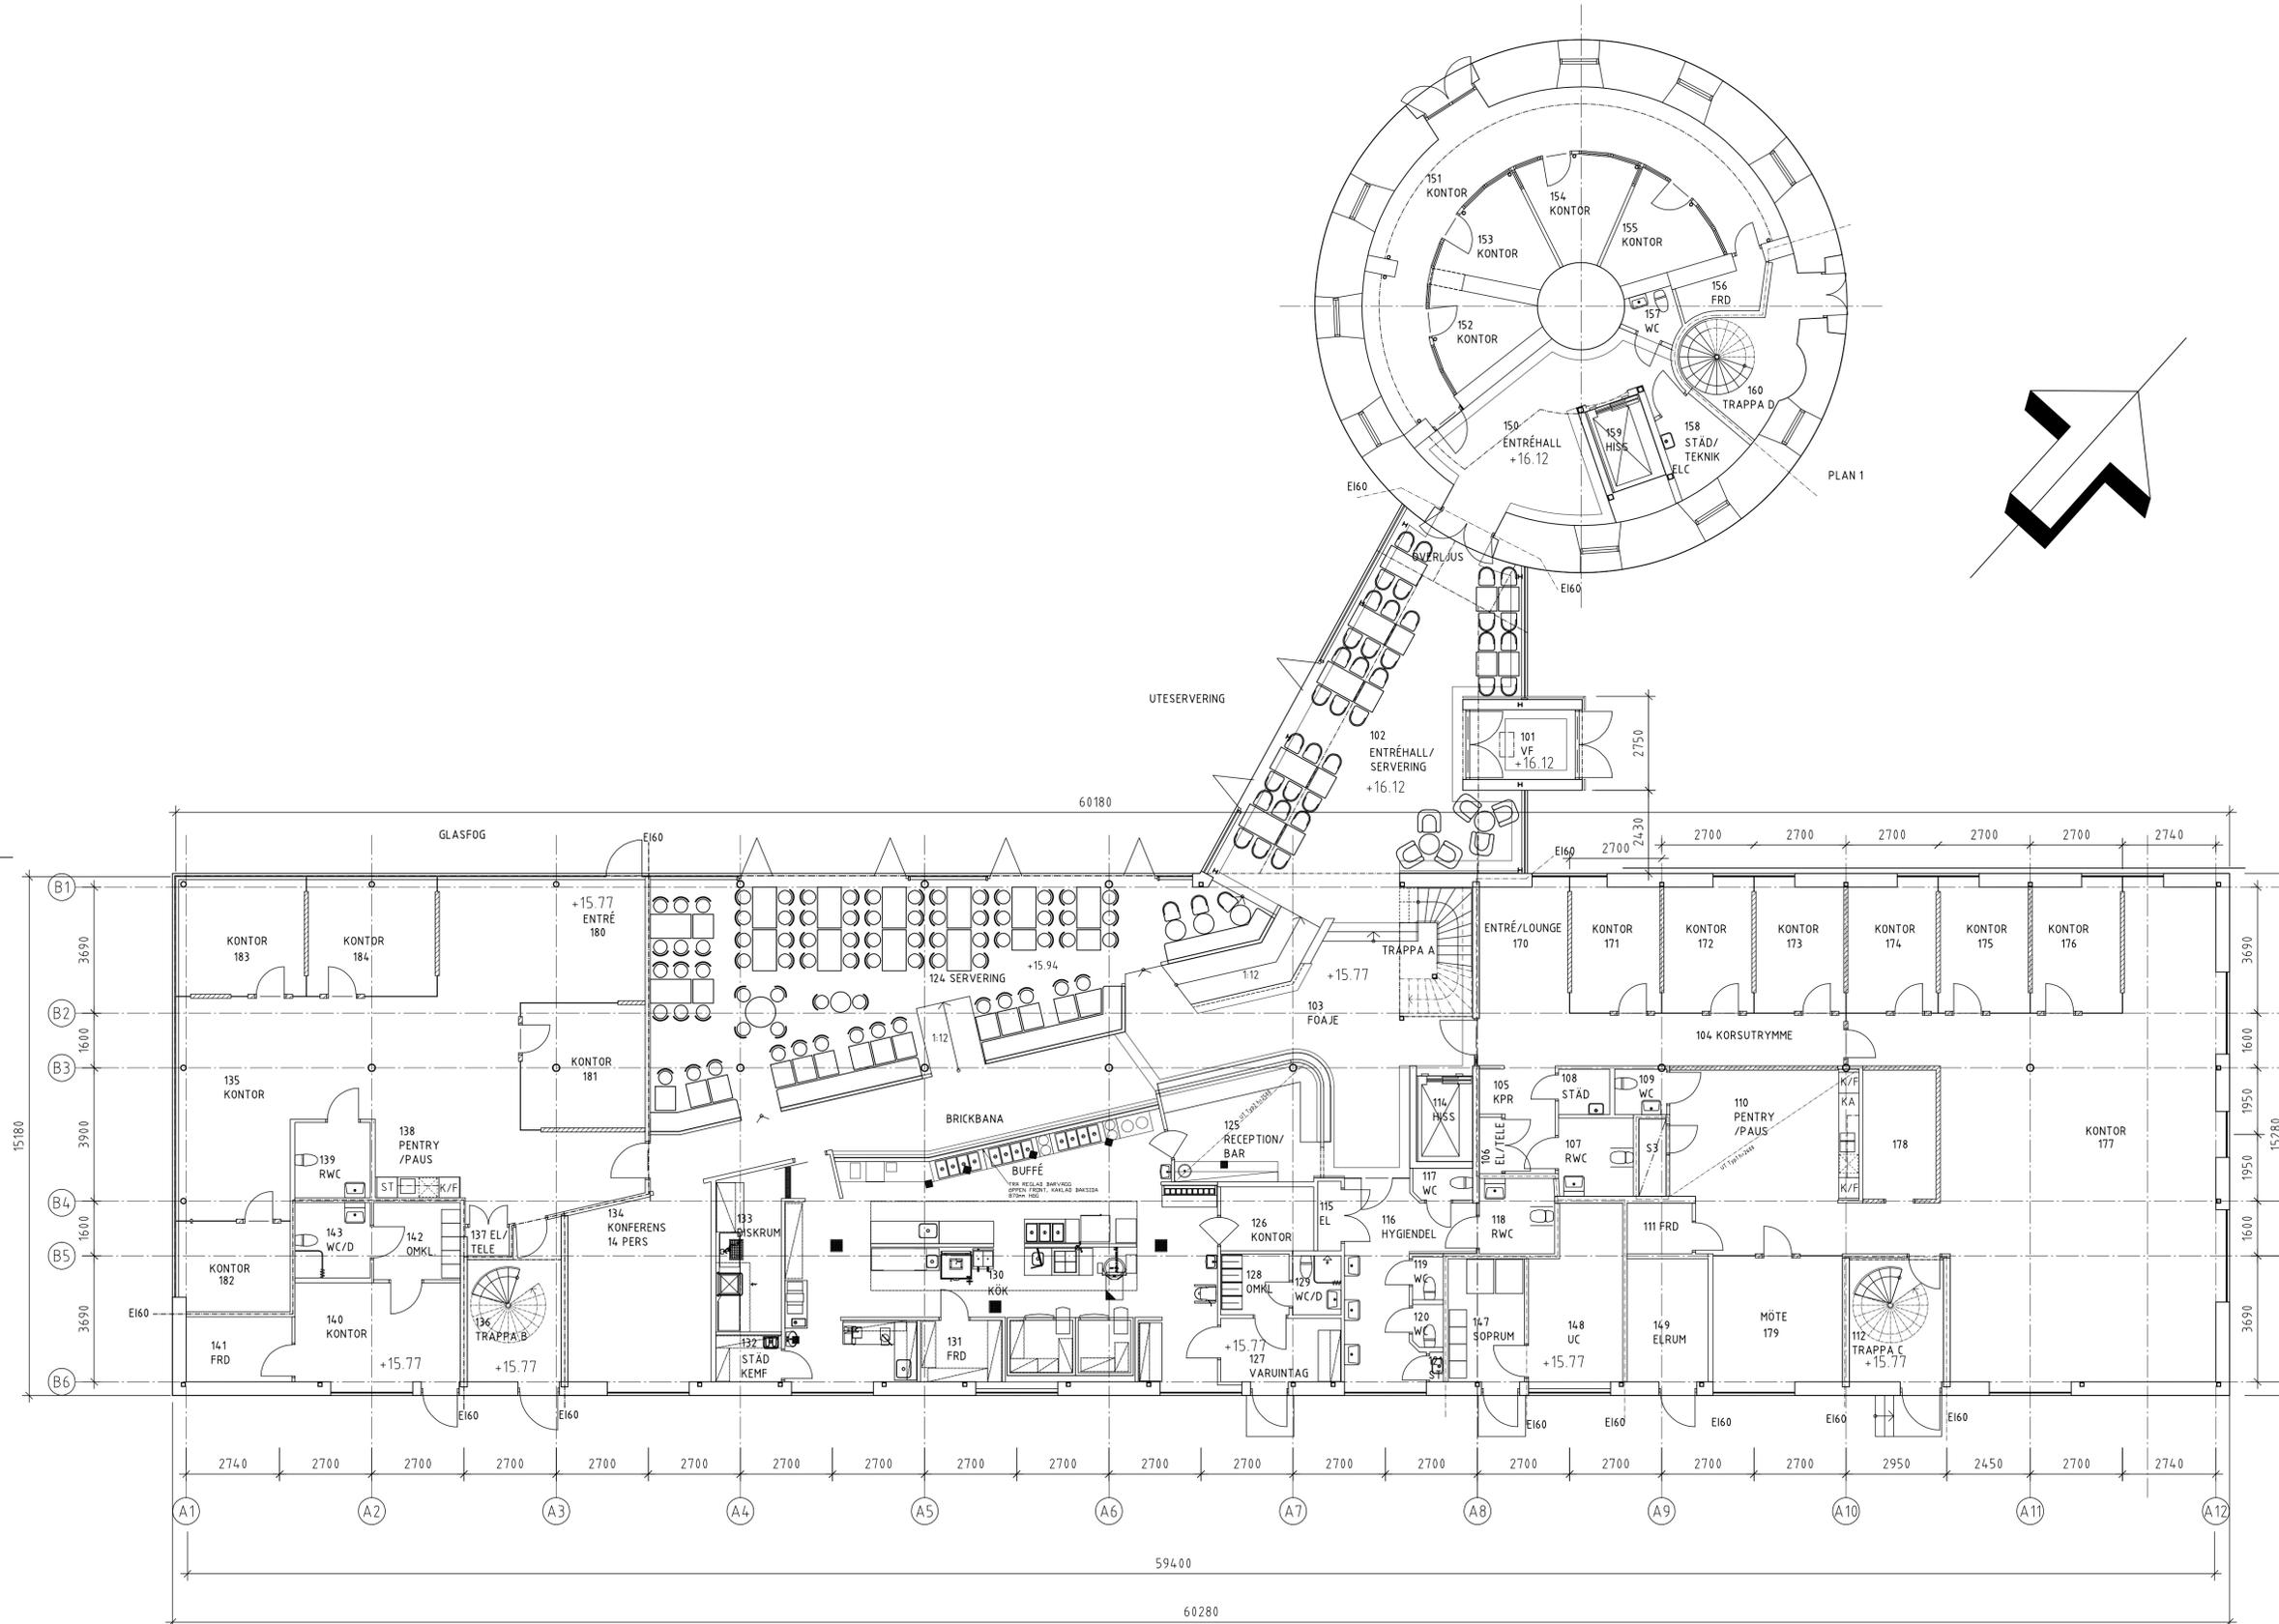

ORIENTERINGSFIGUR

H	RELATIONSHANDLING	EE	2011-11-28
BET	ÄNDRINGEN AVSER	SIGN	DATUM

RELATIONSHANDLING

mätcenter

Structor white

A	Structor Örebro AB	0223-475 90
K	Structor Örebro AB,	019-676 2616
V	Projektingångning VVS Örebro	019-760 60 01
VS	Ramböil, Örebro	010-615 60 00
EL	Holst Elkonsult, Örebro	019-767 13 04
M	VAP, Örebro	019-17 52 00

UPPDRAG NR	RITAD AV	HANDLÄGGARE
7232-107	LL	LL
DATUM	ANSVARIG	
2010-10-29	Leif Larsson	

KV. NIKOLAI 3:222 m.fl. ÖREBRO
SÖDRA VATTENTORNET

PLAN 1	NUMMER	BET
SKALA	A-40.1-101	H
A1 1:100		
A3 1:200		

